


Oversiktskart

Målestokk 1:1 000
EUREF89 UTM Sone 32

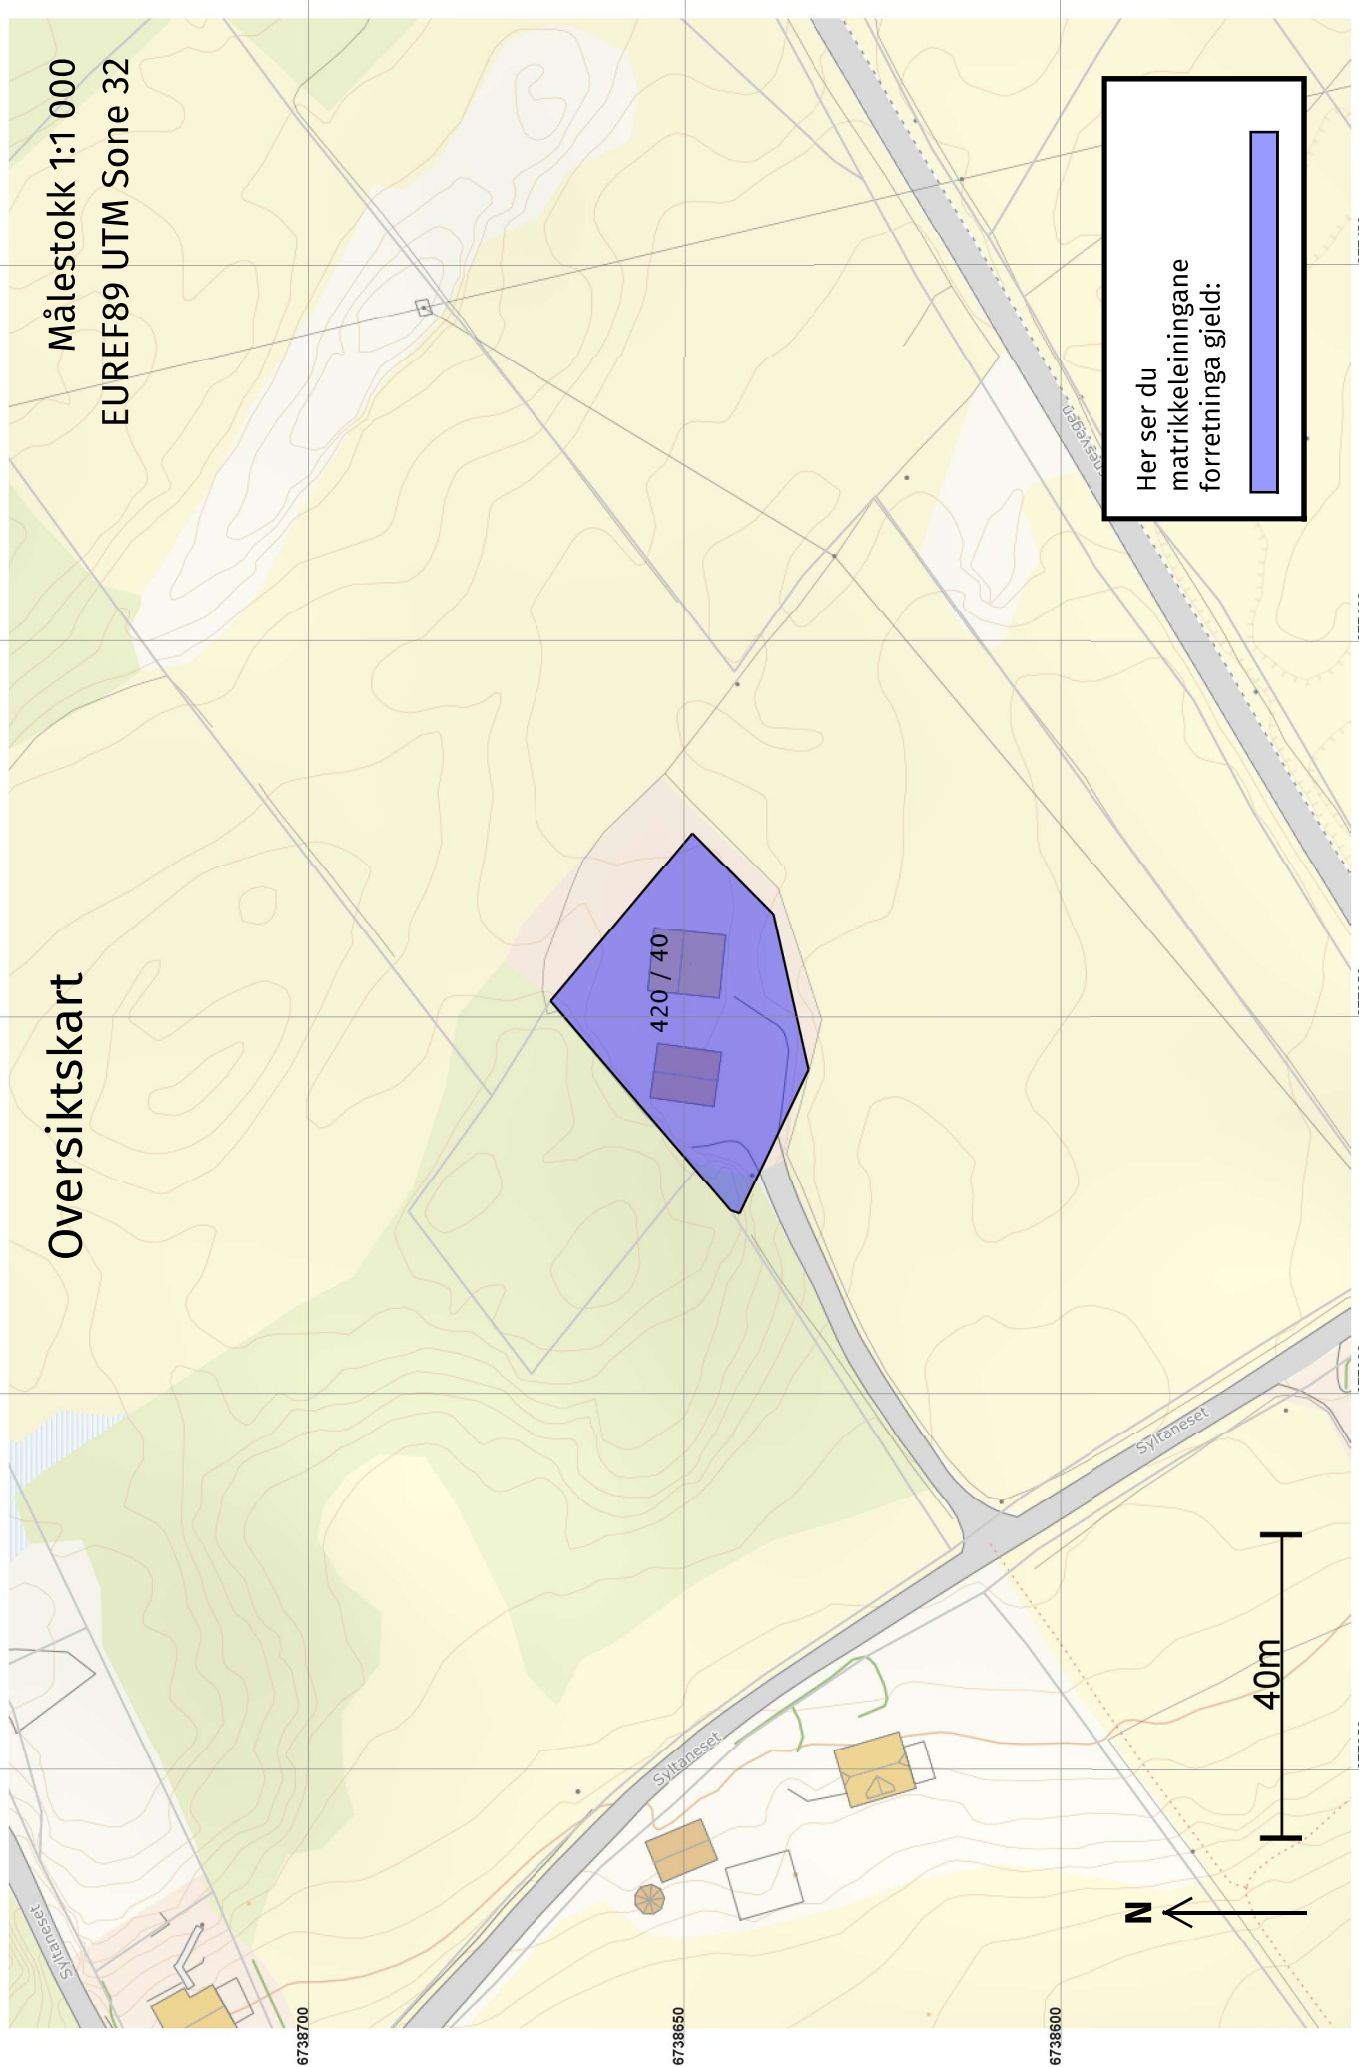


Her ser du
matrikkeleiningane
forretninga gjeld:



40m



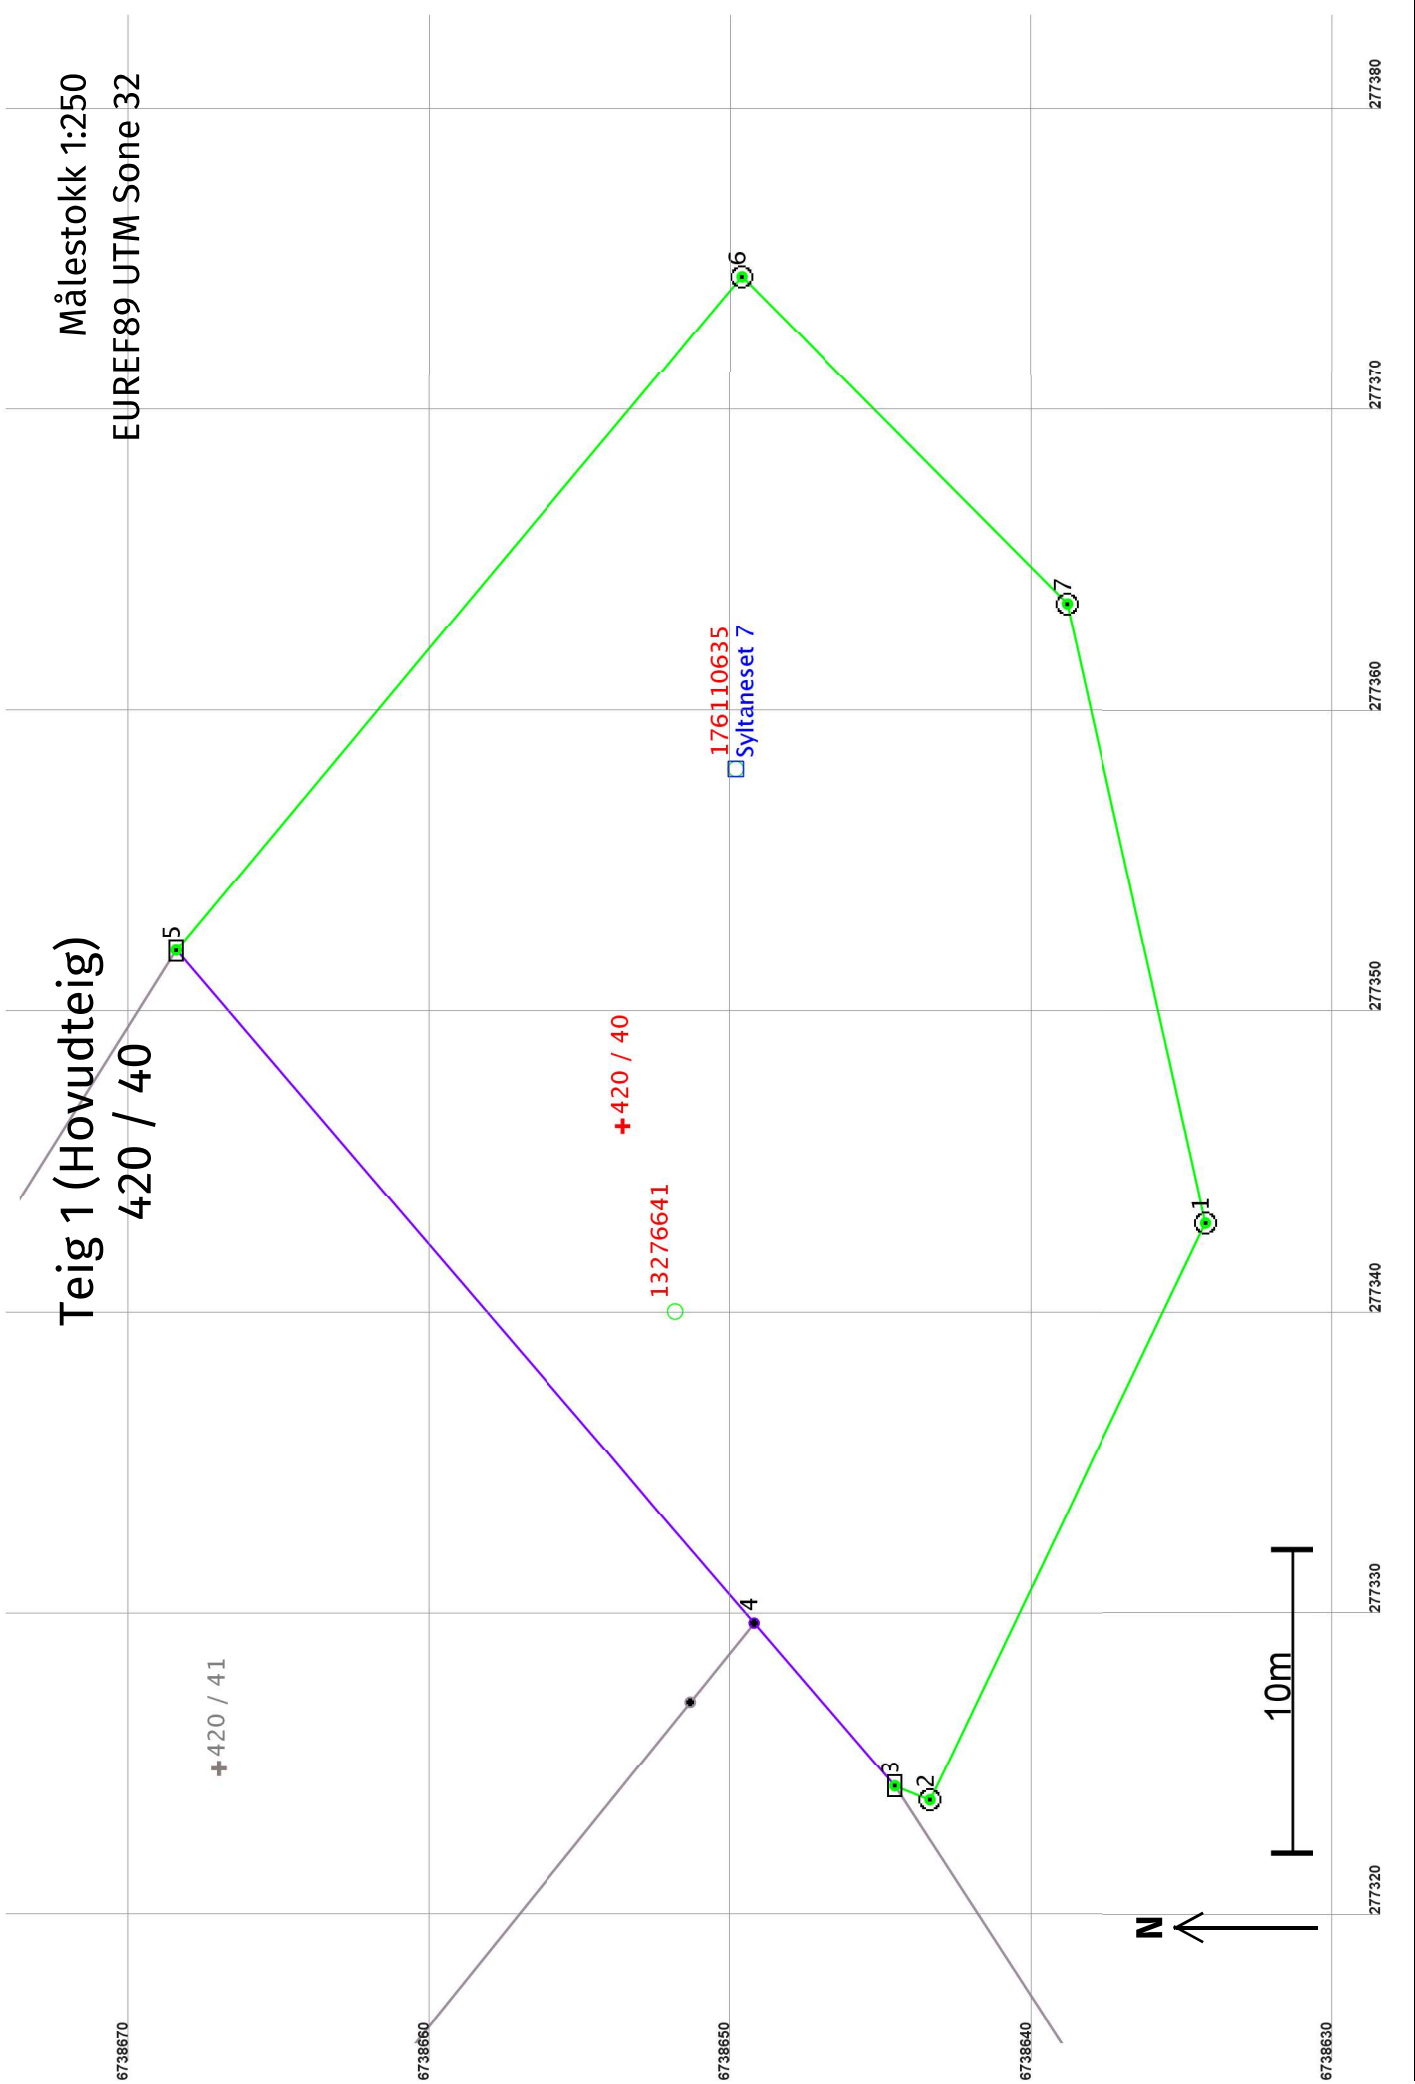

Areal og koordinatar

Areal: 933,1 Arealmerknad: EUREF89 UTM Sone 32 Nord: 6738654 Aust: 277346

Representasjonspunkt: Koordinatsystem:

Grensepunkt / Grenselinje

Ytre avgrensing

Løpenr	Nord	Aust	Grensemerke nedsett i / Grensepunkttype / Lengde (m) Linjeinformasjon		Målemetode	Nøyaktighet (SD i cm)	Radius
1	6738634,41	277342,93	Jordfast stein	Offentleg godkjent grensemerke	96 GPS kinematisk (Real time kinematic)	10	
2	6738643,57	277323,77	Fjell	Offentleg godkjent grensemerke	96 GPS kinematisk (Real time kinematic)	10	
3	6738644,73	277324,23	Stein med kross og vitne		96 GPS kinematisk (Real time kinematic)	10	
4	6738649,39	277329,65	Umerkt		82 Frihandstelkning: Lagt direkte inn på skjerm	100	
5	6738668,59	277351,97	Stein med kross og vitne		96 GPS kinematisk (Real time kinematic)	10	
6	6738649,83	277374,36	Jord	Offentleg godkjent grensemerke	96 GPS kinematisk (Real time kinematic)	10	
7	6738639,01	277363,49	Jordfast stein	Offentleg godkjent grensemerke	96 GPS kinematisk (Real time kinematic)	10	