

## Søknad om ferdigattest

Pbl § 21-10, SAK10 §§ 8-1 og 8-2

| Søknaden gjeld         |               |      |          |             |             |           |         |
|------------------------|---------------|------|----------|-------------|-------------|-----------|---------|
| Eigedom/<br>byggjestad | Gnr.          | Bnr. | Festenr. | Seksjonsnr. | Bygningsnr. | Bustadnr. | Kommune |
|                        | 467           | 5    |          |             |             |           | Alver   |
|                        | Adresse       |      |          |             | Postnr.     | Poststad  |         |
|                        | sletteegen 40 |      |          |             | 5936        | Manger    |         |

| Ferdigattest   |  |
|--|--|
| Tilfredsstillert tiltaket krava til ferdigattest?  | <input checked="" type="checkbox"/> Ja <input type="checkbox"/> Nei Dersom nei, fyll ut informasjonen nedanfor |
| Det står att følgjande arbeid av mindre vesentleg betydning som vil bli utført innan 14 dagar: | Dato <input type="text"/>  |
| Type arbeid  | <input type="text"/>   |
| Stadfesting av at desse arbeida er utførte vil vere kommunen i hende innan:                    | Dato <input type="text"/>  |

| Oppdatert dokumentasjon   |   |
|---|---|
| Er det utført ikkje søknadspliktige endringar/justeringar i forhold til løyvet? |   |
| <input type="checkbox"/> Ja <input checked="" type="checkbox"/> Nei             | Dersom ja, legg ved oppdatert situasjonsplan, teikningar eller dokumentasjon som viser kva som er utført. |

| Sluttrapport for avfall   |                            |
|---|----------------------------|
| Sluttrapport av <input type="text"/> Dato   | skal leggjast ved søknaden |
| Ansvarleg søkjar forpliktar seg til å sjå til at sluttrapporten vert ajourført og oppbevart |                            |
| Vedlegg nr. K -   |                            |


| Varmesystem                                    |                                       |   |  |
|--|---------------------------------------|---|--|
| Energiforsyning                                |                                       | Varmefordeling                                  |  |
| <input type="checkbox"/> Elektrisitet          | <input type="checkbox"/> Sol          | <input type="checkbox"/> Vassboren golvvvarme   | <input checked="" type="checkbox"/> Ikkje relevant |
| <input type="checkbox"/> Biobrensel            | <input type="checkbox"/> Gass         | <input type="checkbox"/> Vassboren radioator    |  |
| <input type="checkbox"/> Varmepumpe - luft     | <input type="checkbox"/> Olje/parafin | <input type="checkbox"/> Elektriske varmekabler |  |
| <input type="checkbox"/> Varmepumpe - berg/sjø | <input type="checkbox"/> Anna         | <input type="checkbox"/> Anna                   |  |
| <input type="checkbox"/> Fjernvarme/spillvarme |                                       | <input type="checkbox"/> Elektriske panelomnar  |  |

| Erklæring                           |  |
|-------------------------------------|--|
| <input checked="" type="checkbox"/> | Ein stadfester at tilstrekkeleg dokumentasjon som grunnlag for driftsfasen er overlevert eigaren av byggverket |

| Vedlegg   |        |               |                                     |
|---|--------|---------------|-------------------------------------|
| Beskrivelse av vedlegg                                    | Gruppe | Nr. frå – til | Ikkje relevant                      |
| Situasjonsplan, avkøyringsplan                            | D      | 1 – 1         | <input type="checkbox"/>            |
| Teikningar, plan, snitt, fasade                           | E      | -             | <input checked="" type="checkbox"/> |
| Utgreiingar/kart  | F      | -             | <input checked="" type="checkbox"/> |
| Gjennomføringsplan  | G      | 2 – 2         | <input type="checkbox"/>            |
| Sluttrapport for avfallsplan og miljøsaneringsbeskrivelse | K      | -             | <input checked="" type="checkbox"/> |
| Bustadspesifikasjon i matrikkelen                         | H      | -             | <input checked="" type="checkbox"/> |
| Uttaler frå andre offentlege myndigheiter                 | I      | -             | <input checked="" type="checkbox"/> |
| Andre vedlegg   | Q      | -             | <input checked="" type="checkbox"/> |

| Underskrifter   |  |  |  |
|---|--|--|--|
| Ansvarleg søkjar for tiltaket (for tiltak etter pbl § 20-1) |  | Tiltakshavar (berre for tiltak utan ansvarleg søkjar pbl § 20-4) |  |
| Føretak<br>Vest Rørservice AS                               |  | Namn   |  |
| Organisasjonsnummer<br>918158111                            |  | Organisasjonsnummer  |  |
| Kontaktperson<br>Tor Erik Skråmestø                         | Telefon<br>98653222                      | Mobiltelefon   | Kontaktperson<br>Telefon<br>Mobiltelefon |
| E-post<br>vestrorservice@gmail.com                          |  | E-post   |  |
| Dato<br>27.05.2021  | Underskrift<br><i>Tor Erik Skråmestø</i> |  | Dato<br>Underskrift                      |
| Gjenta med blokkbokstavar<br>Tor Erik Skråmestø             |  | Gjenta med blokkbokstavar  |  |

Senterposisjon: -39435,04, 6763333,16  
Koordinatsystem: EPSG:25833  
Utskriftsdato: 01.03.2021

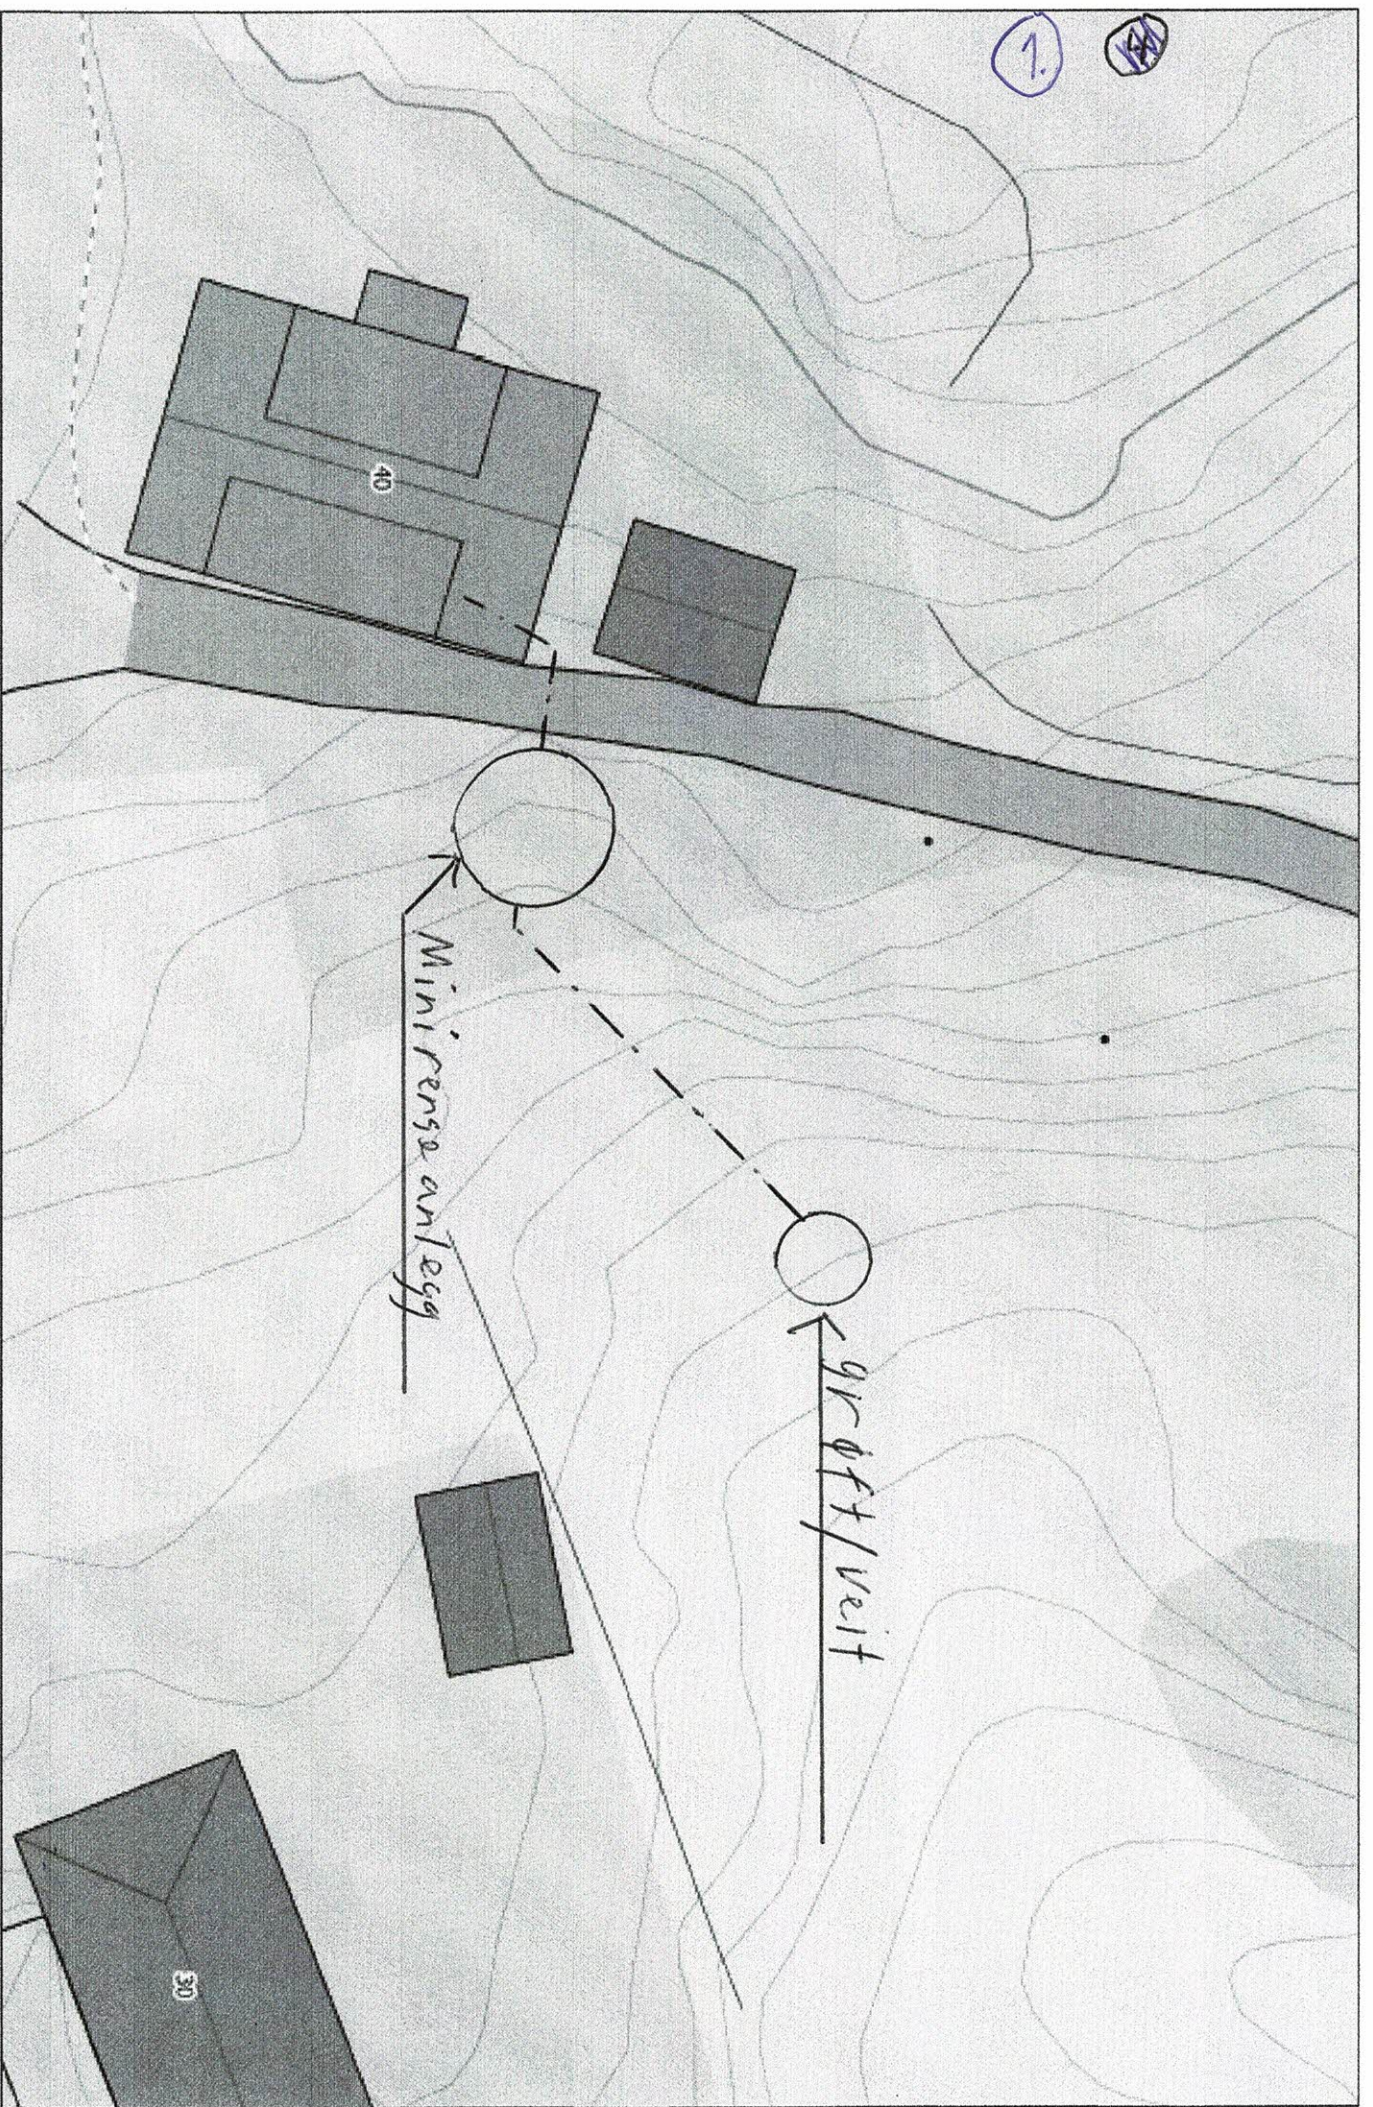

Kommunen sitt saksnr.  
21/2692

Vedlegg  
G

Side  
av

Versjonsnr.  
2

**Nullstill**

**Gjennomføringsplan**

|                                       |            |                                  |                           |   |                    |
|---------------------------------------|------------|----------------------------------|---------------------------|---|--------------------|
| Ansvarleg søker<br>Vest Rørservice AS |            | Tiltaksklasse<br>1               | Dato.<br>27.05.2021       | Signatur, ansv. søker<br><i>Tor Erik Sørensen</i> |                    |
| Gnr.<br>479                           | Bnr.<br>21 | Organisasjonsnummer<br>918158111 | Adresse<br>Slettevegen 40 | Postnr.<br>5936                                   | Poststed<br>Manger |
| <b>Eigedom/<br/>byggjestad</b>        | Festnr.    | Seksj.nr.                        | Bygn.nr.                  | Kommune<br>Alver                                  |                    |

| Funksjon<br>(PRO, UTF, KONTROLL) | Beskriving av fagområde, ansvarsområde, tiltaksklasse             |     | Tiltaks-<br>klasse | Namn og org.nr. på foretaket | Kryss for planlagt samsvarserklæring / kontrollertklæring<br>skal erstattes med dato når denne ligg føre |   |                                       |                           | Set kryss når<br>arbeidet innan<br>ansvarsområdet<br>er avslutta |
|----------------------------------|---|-----|--------------------|------------------------------|--|---|---------------------------------------|---------------------------|--|
|                                  | Beskriving av ansvarsområde<br>henta frå erklæring om ansvarsrett | (2) |                    |                              | (3)  | (4)   | (5)                                   | (6)                       |  |
| (1)<br>SØK                       | Ansvarleg søker   |     | 1                  | Vest Rørservice AS 918158111 | Søknad om<br>rammeløyve  | Søknad om<br>igangsetjings-<br>løyve/eitt-<br>steg-søknad | Søknad om<br>mellombels<br>bruksløyve | Søknad om<br>ferdigattest | (9)  |
| PRO                              | Grøft og rørleggearbeid i grøft                                   |     | 1                  | Vest Rørservice AS 918158111 |  | 16.03.21  |                                       |                           | X  |
| UTF                              | Grøft og rørleggearbeid i grøft                                   |     | 1                  | Vest Rørservice AS 918158111 |  |   |                                       | 27.05.21                  |  |
|                                  |   |     |                    |                              |  |   |                                       |                           |  |
