


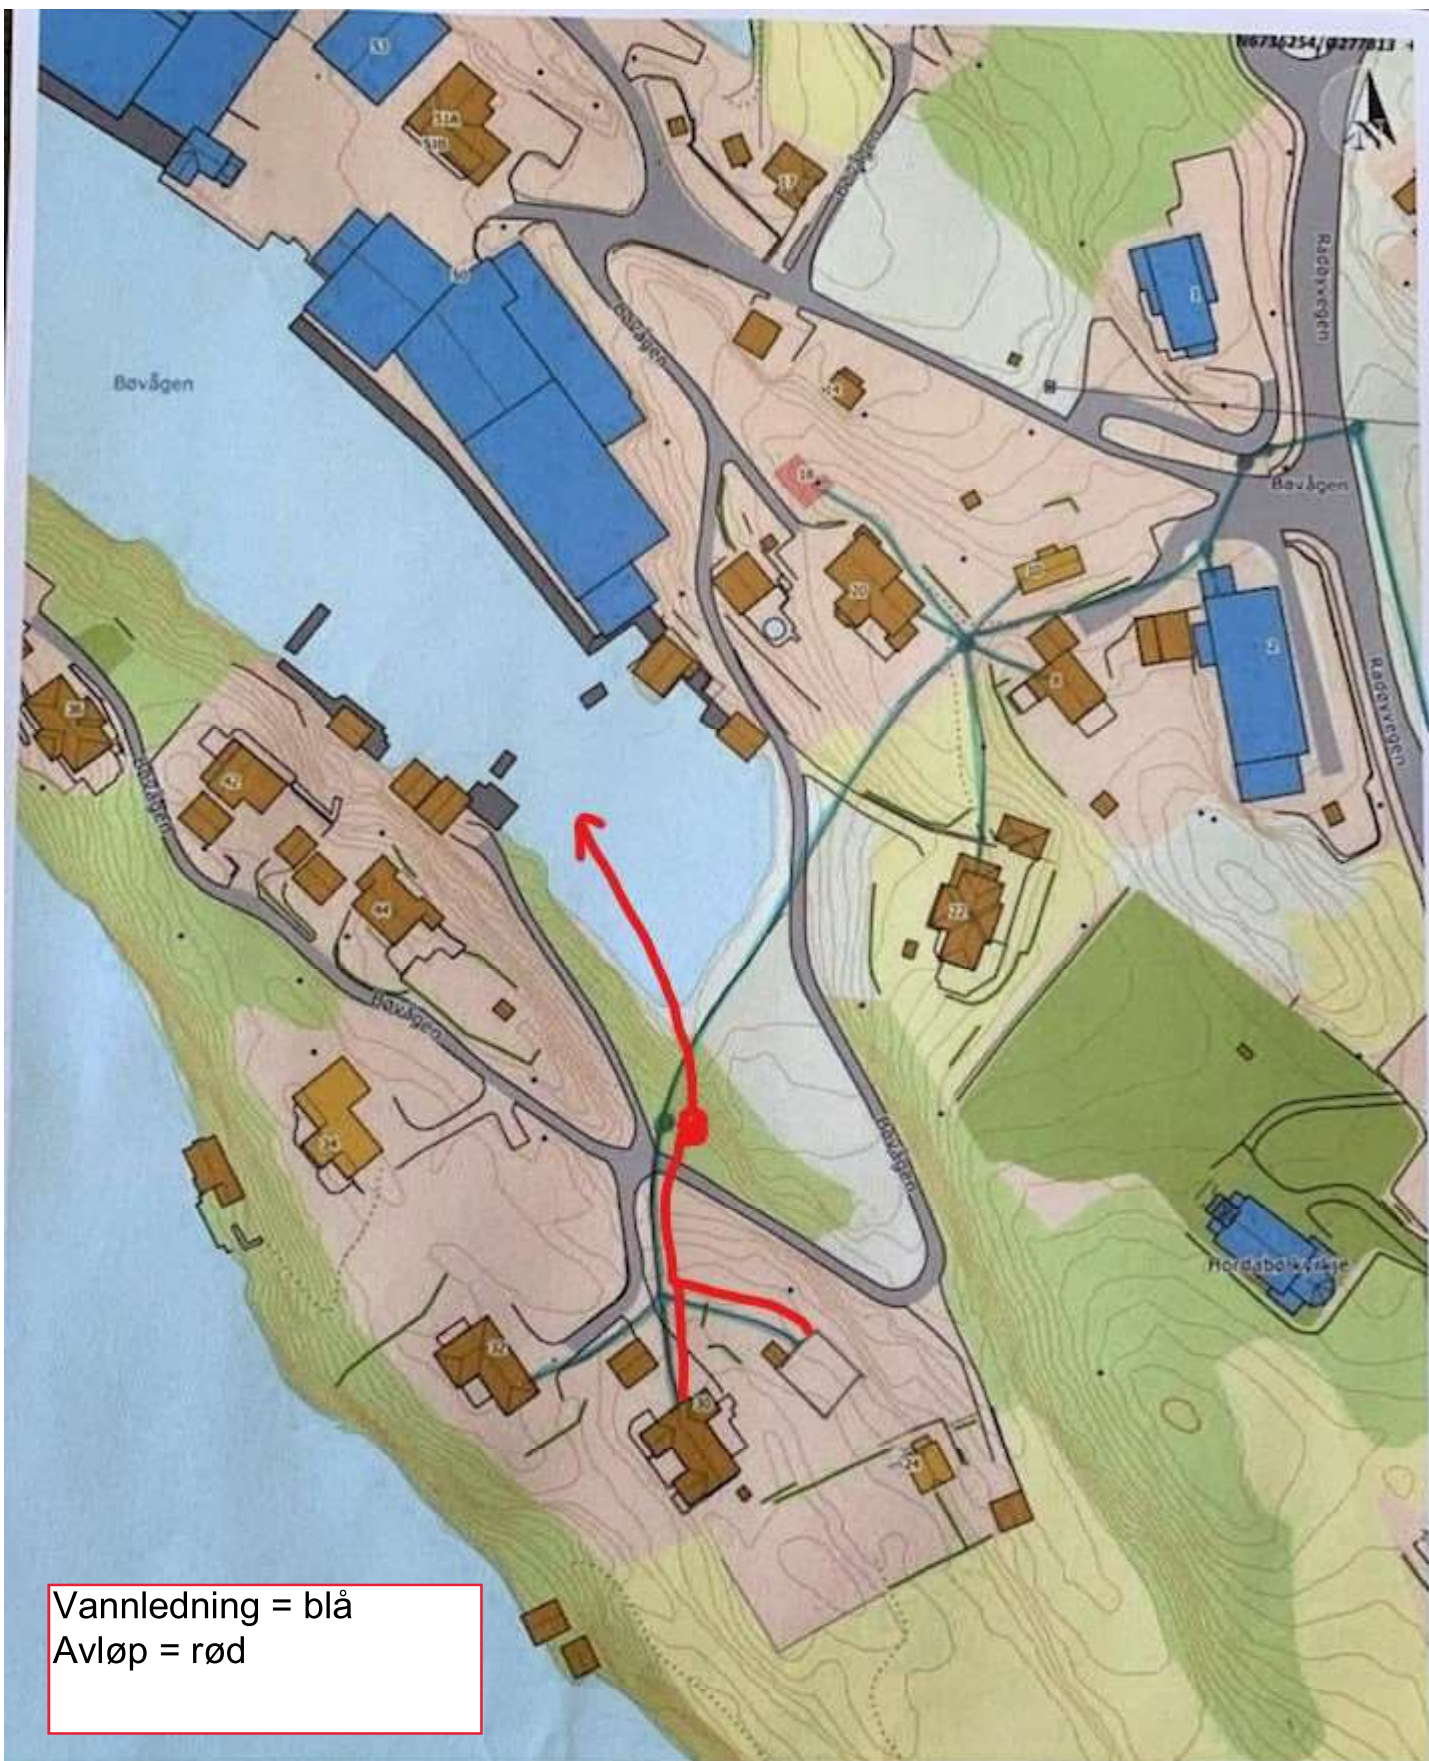

Vannledning = blå  
Avløp = rød

|   |                  |                                                              |
|---|------------------|--------------------------------------------------------------|
| <p>Situasjonskart - Vannforsyning</p> <p>Bøvågen</p> <p>G. 424 B 33-98-192</p> <p>282-317-177</p> <p>148</p> | <p>NHdigi.no</p> | <p>Dato: 25-05-2021</p> <p>Målestokk: 1:1 500</p> <p>30m</p> |
|---|------------------|--------------------------------------------------------------|