


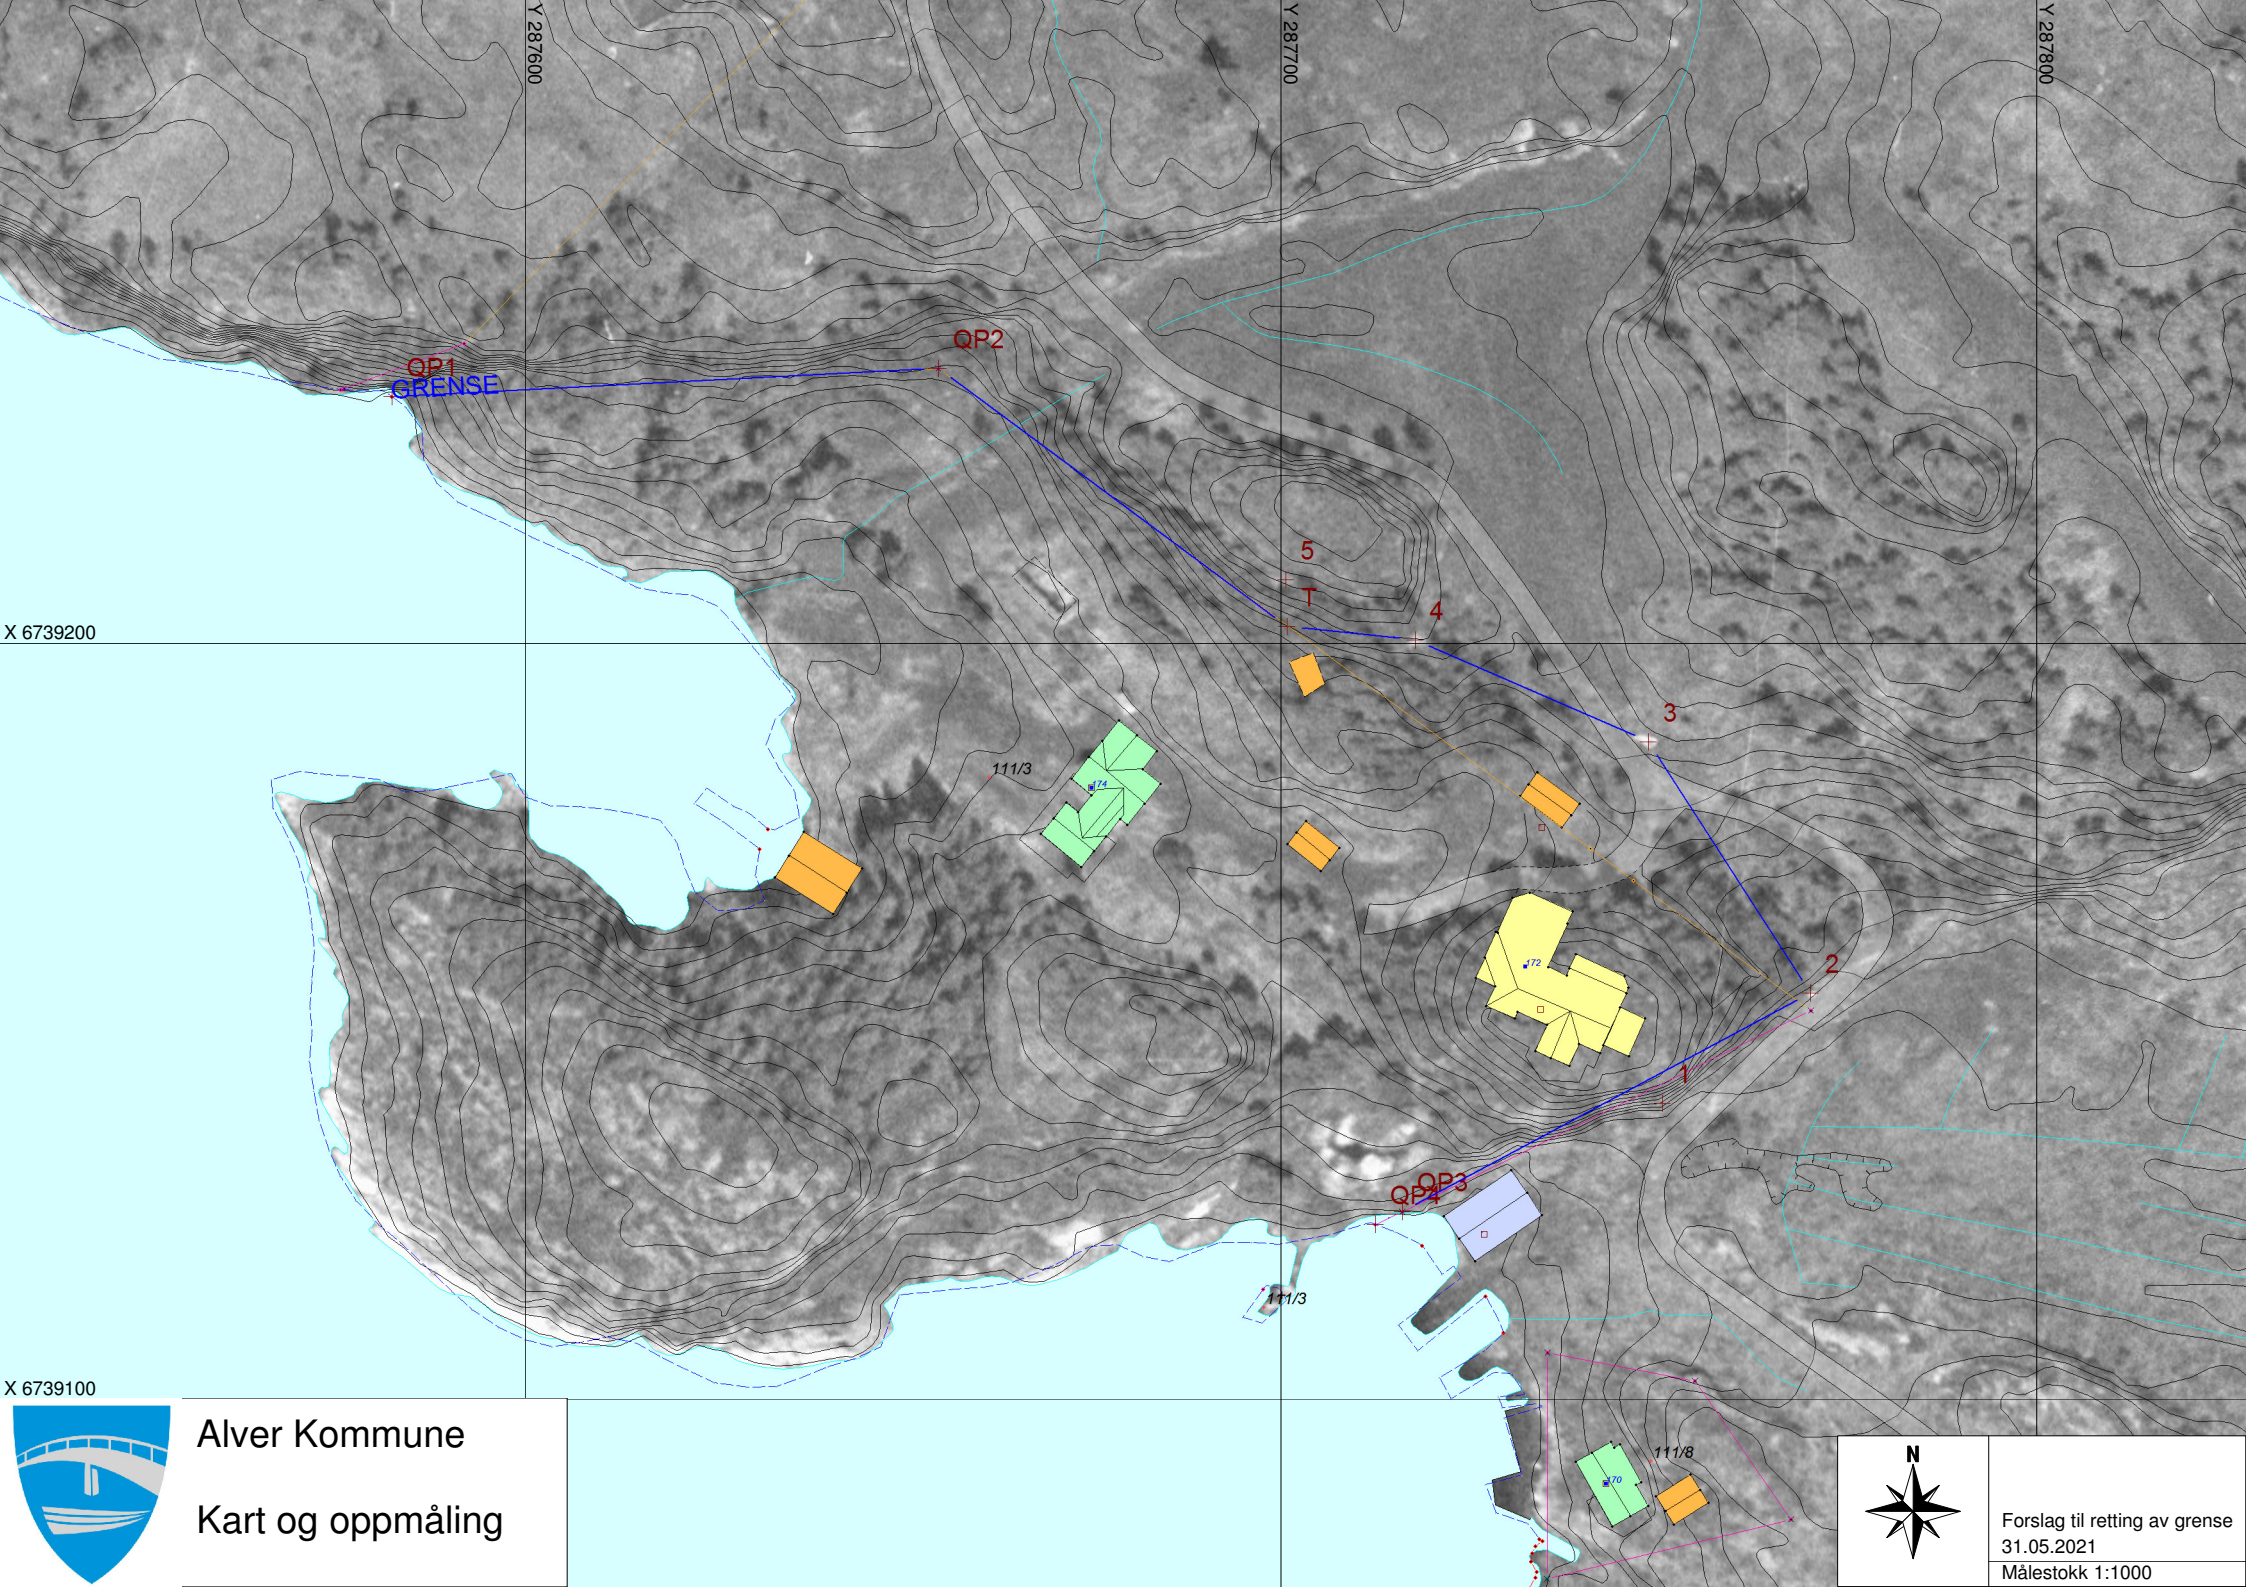

X 6739200

X 6739100



Alver Kommune
Kart og oppmåling



Forslag til retting av grense
31.05.2021
Målestokk 1:1000