

Oversiktskart

Målestokk 1:1 000
EUREF89 UTM Sone 32

6723900

6723850

6723800

N

40m

305400

305450

305500

305550

305600

239 / 121

Her vises de
matrikkelenheter som
forretningen gjelder:




Teig 1 (Hovedteig)

239 / 121

Målestokk 1:500

EUREF89 UTM Sone 32

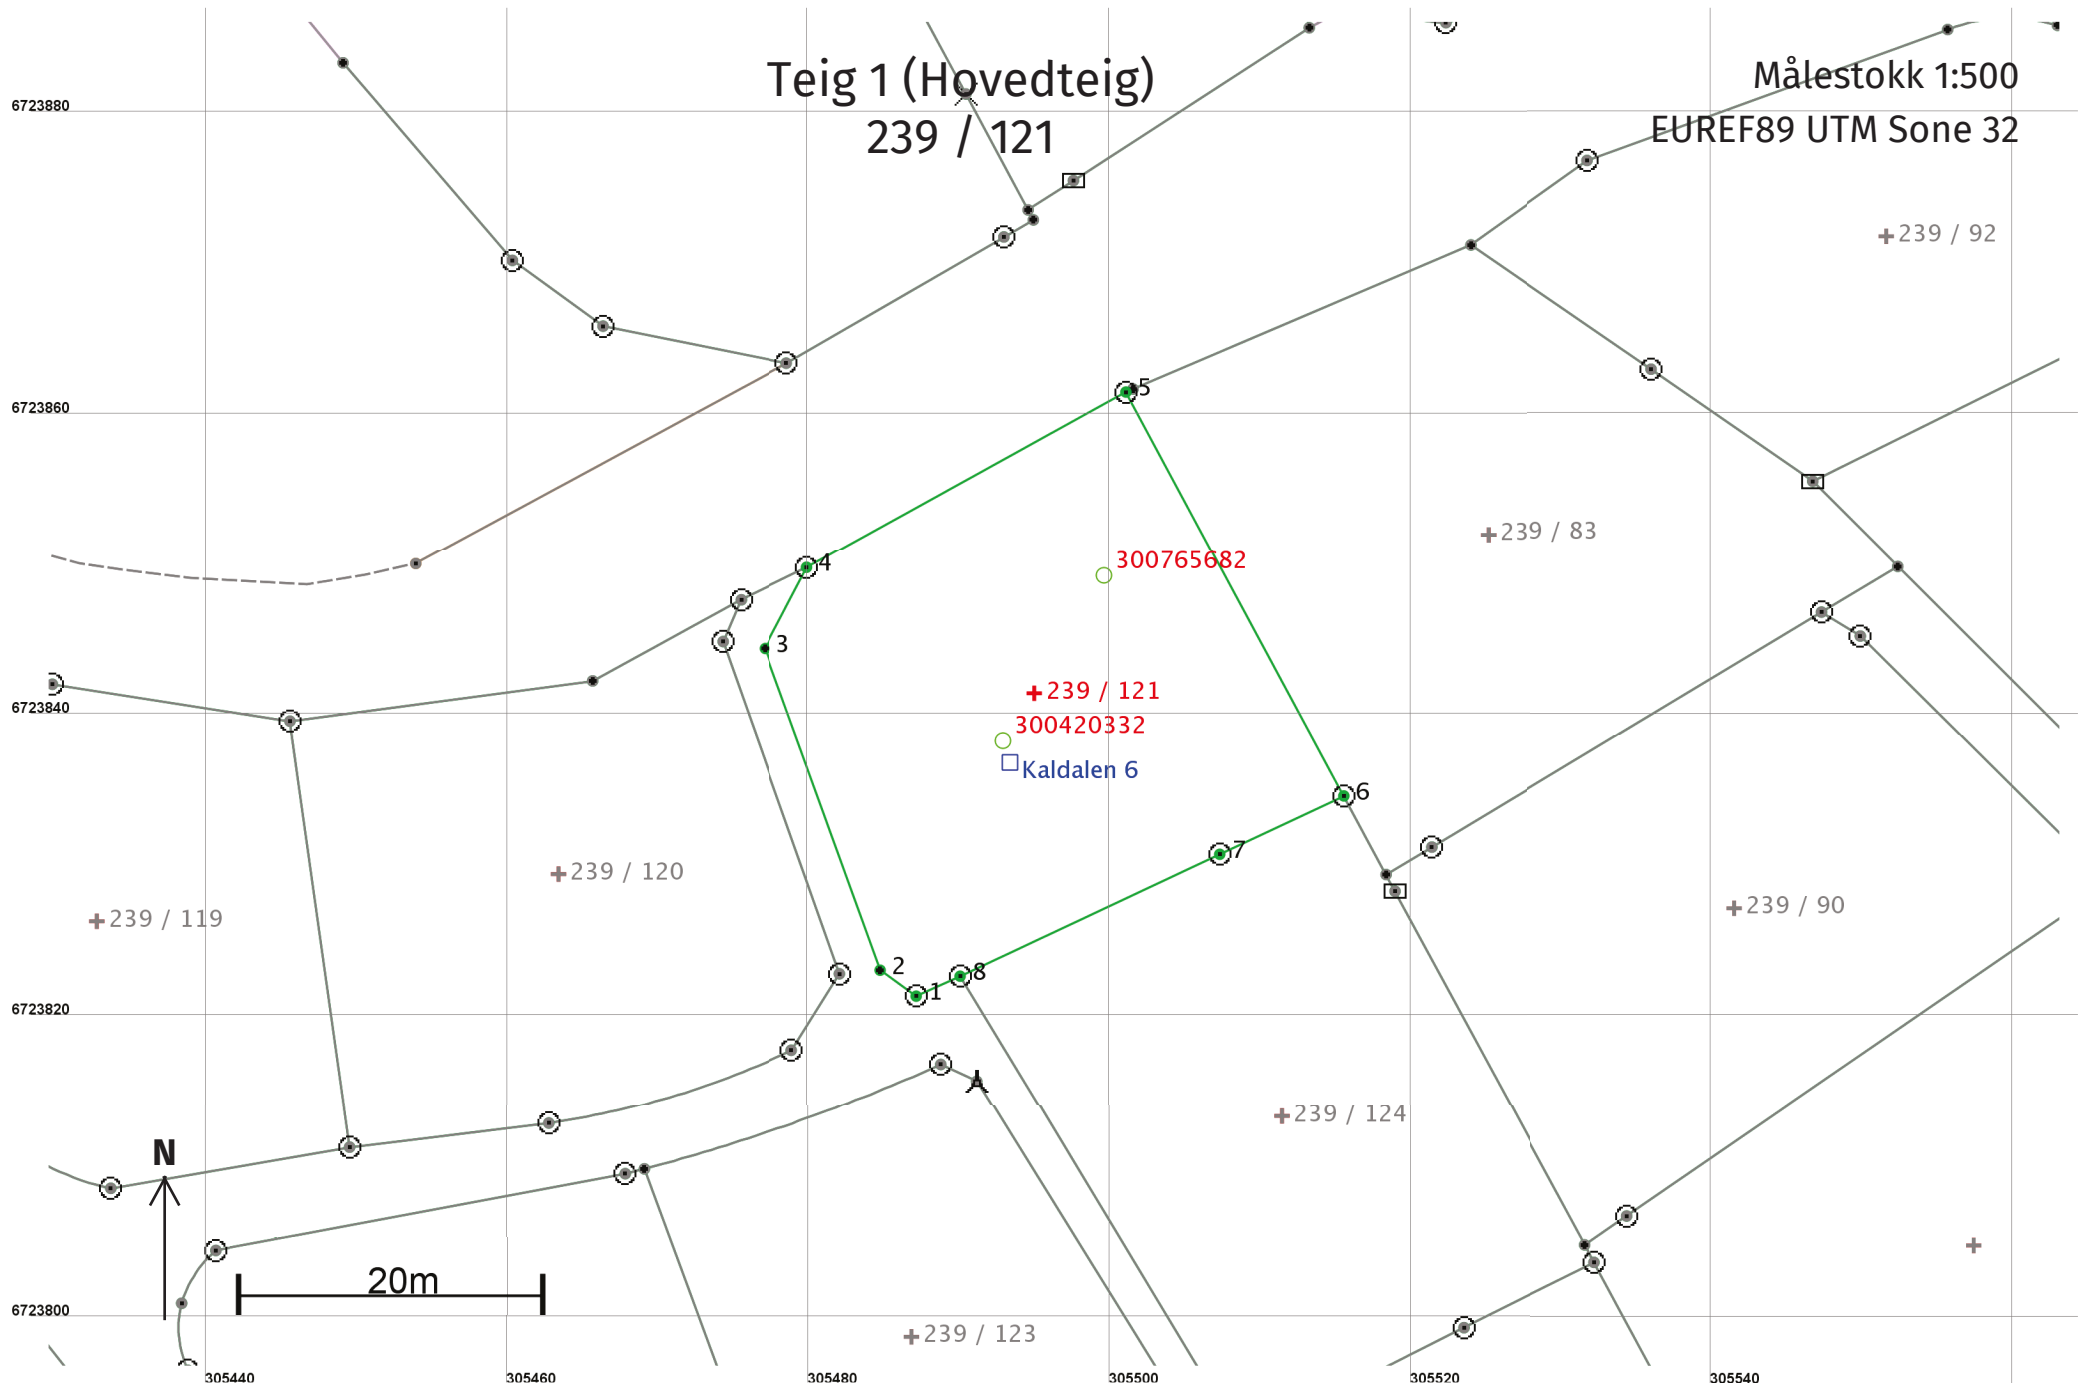

Areal og koordinater

Areal: 898,7

Arealmerknad:

Representasjonspunkt: **Koordinatsystem:** EUREF89 UTM Sone 32

Nord: 6723842

Øst: 305495

Grensepunkt / Grenselinje

Ytre avgrensing

Løpenr	Nord	Øst	Grensemerke nedsatt i / Lengde (m)	Grensepunkttype / Linjeinformasjon	Målemetode	Nøyaktighet (SD i cm)	Radius
1	6723821,67	305487,20	Jord 2,94	Offentlig godkjent grensemerke	11 Terrengmålt: Totalstasjon	13 14	
2	6723823,39	305484,81	22,67	Umerket	11 Terrengmålt: Totalstasjon	13 14	
3	6723844,71	305477,10	6,09	Umerket	11 Terrengmålt: Totalstasjon	13 14	
4	6723850,10	305479,94	Jordfast stein 24,17	Offentlig godkjent grensemerke	11 Terrengmålt: Totalstasjon	13 14	
5	6723861,80	305501,09	Jord 30,49	Offentlig godkjent grensemerke	11 Terrengmålt: Totalstasjon	13 14	
6	6723834,94	305515,52	Fjell 9,09	Offentlig godkjent grensemerke	96 GPS kinematisk (Real time kinematic)	13 14	
7	6723831,07	305507,30	Jord 18,99	Offentlig godkjent grensemerke	11 Terrengmålt: Totalstasjon	13 14	
8	6723822,99	305490,11	Jord 3,20	Offentlig godkjent grensemerke	96 GPS kinematisk (Real time kinematic)	13 14	