

# Erklæring om rett i fast eigedom <sup>1</sup>

Innsender sitt namn (rekvirent): Alver kommune	Plass for tinglysingsstempel
Adresse: Postboks 4	
Postnummer: 5906	Poststad: Frekhaug
Fødselsnr./Org.nr. 920290922	Ref.nr.

<b>1. Heimelshavar (til eigedomen som retten skal hefte på)</b>	
Navn Lunde 3bygg AS	Fødselsnr./org.nr. (11/9 siffer) 918425098

<b>2. Eigedom (der retten skal hefte) <sup>3</sup></b>					
Kommunenr. 4631	Kommunenavn Alver	Gnr. 126	Bnr.	Fnr.	Snr.

<b>3. Rettshavar – fyll ut anten alternativ A eller B</b>						
A	<b>Rett for fast eigedom (reell servitutt) <sup>4</sup></b>					
	Kommunenr. 4631	Kommunenavn Alver	Gnr. 126	Bnr. 14	Fnr.	Snr.
B	<b>Rett for person (personleg servitutt/pengehefte)</b>					
	Namn					Fødselsnr./Org.nr. (11/9 siffer)

Dato 20/5-21	Heimelshavar si underskrift <sup>5</sup> <i>Bjart Haag</i>
-----------------	---

**4. Skildring av kva retten går ut på<sup>6</sup>**

Rett til veg over eksisterande veg fram til den kommunale vegen (i samsvar med vedlagt kart)

Vedlegg: Kart/skisse som viser tenande eigedom og retten teikna inn

Ja       Nei

**5. Andre avtalar (som ikkje skal tinglysast)<sup>7</sup>****6. Underskrifter**


Stad og dato

20/5-21

| Heimelshavar si underskrift<sup>8</sup>

Notar:

- 1) Dette skjemaet kan brukast for tinglysing av rettar i fast eigedom, som til dømes vegrett, jaktrett, burett, forkjøpsrett og liknande. Kva rettar som kan tinglysast vert regulert av tinglysingslova § 12. Skjemaet må fyllast ut i to eksemplar og sendast til følgjande adresse: **Kartverket Tinglysing, Postboks 600 Sentrum, 3507 Hønefoss.** Det eine eksemplaret vert arkivert hjå Kartverket, medan det andre eksemplaret vert returnert til innseendar (rekvirent) påført tinglysingsattest.
- 2) Rekvirenten er den som sender inn dokumentet for tinglysing. Denne vil få det ferdig tinglyste dokumentet tilbake, og faktura for tinglysingsgebyret.
- 3) Eigedomen der retten ligg.
- 4) Retten vil følge eigedomen uavhengig av kven som er eller vert eigar av denne, jf. avhendingslova § 3-4 andre ledd bokstav d.
- 5) Formålet med denne underskrifta er å sikre at heimelshavaren har sett begge sider av dokumentet.
- 6) Retten må skildrast nøyaktig i tekstleg form, jf. tinglysingslova § 8, jf. forskrift om tinglysing § 4 (klarhet og form). Dersom retten er knytt til ein fysisk del av ein fast eigedom, kan han teiknast inn på kart eller skisse over eigedomen.
- 7) Det er ikkje nødvendig å fylla ut dette feltet.
- 8) Den som signerer må ha grunnboksheimel til eigedomen der retten ligg. Dersom det er fleire som har heimel til eigedomen, må alle skriva under, eller det må leggjast ved fullmakt frå den eller dei som ikkje underskriv

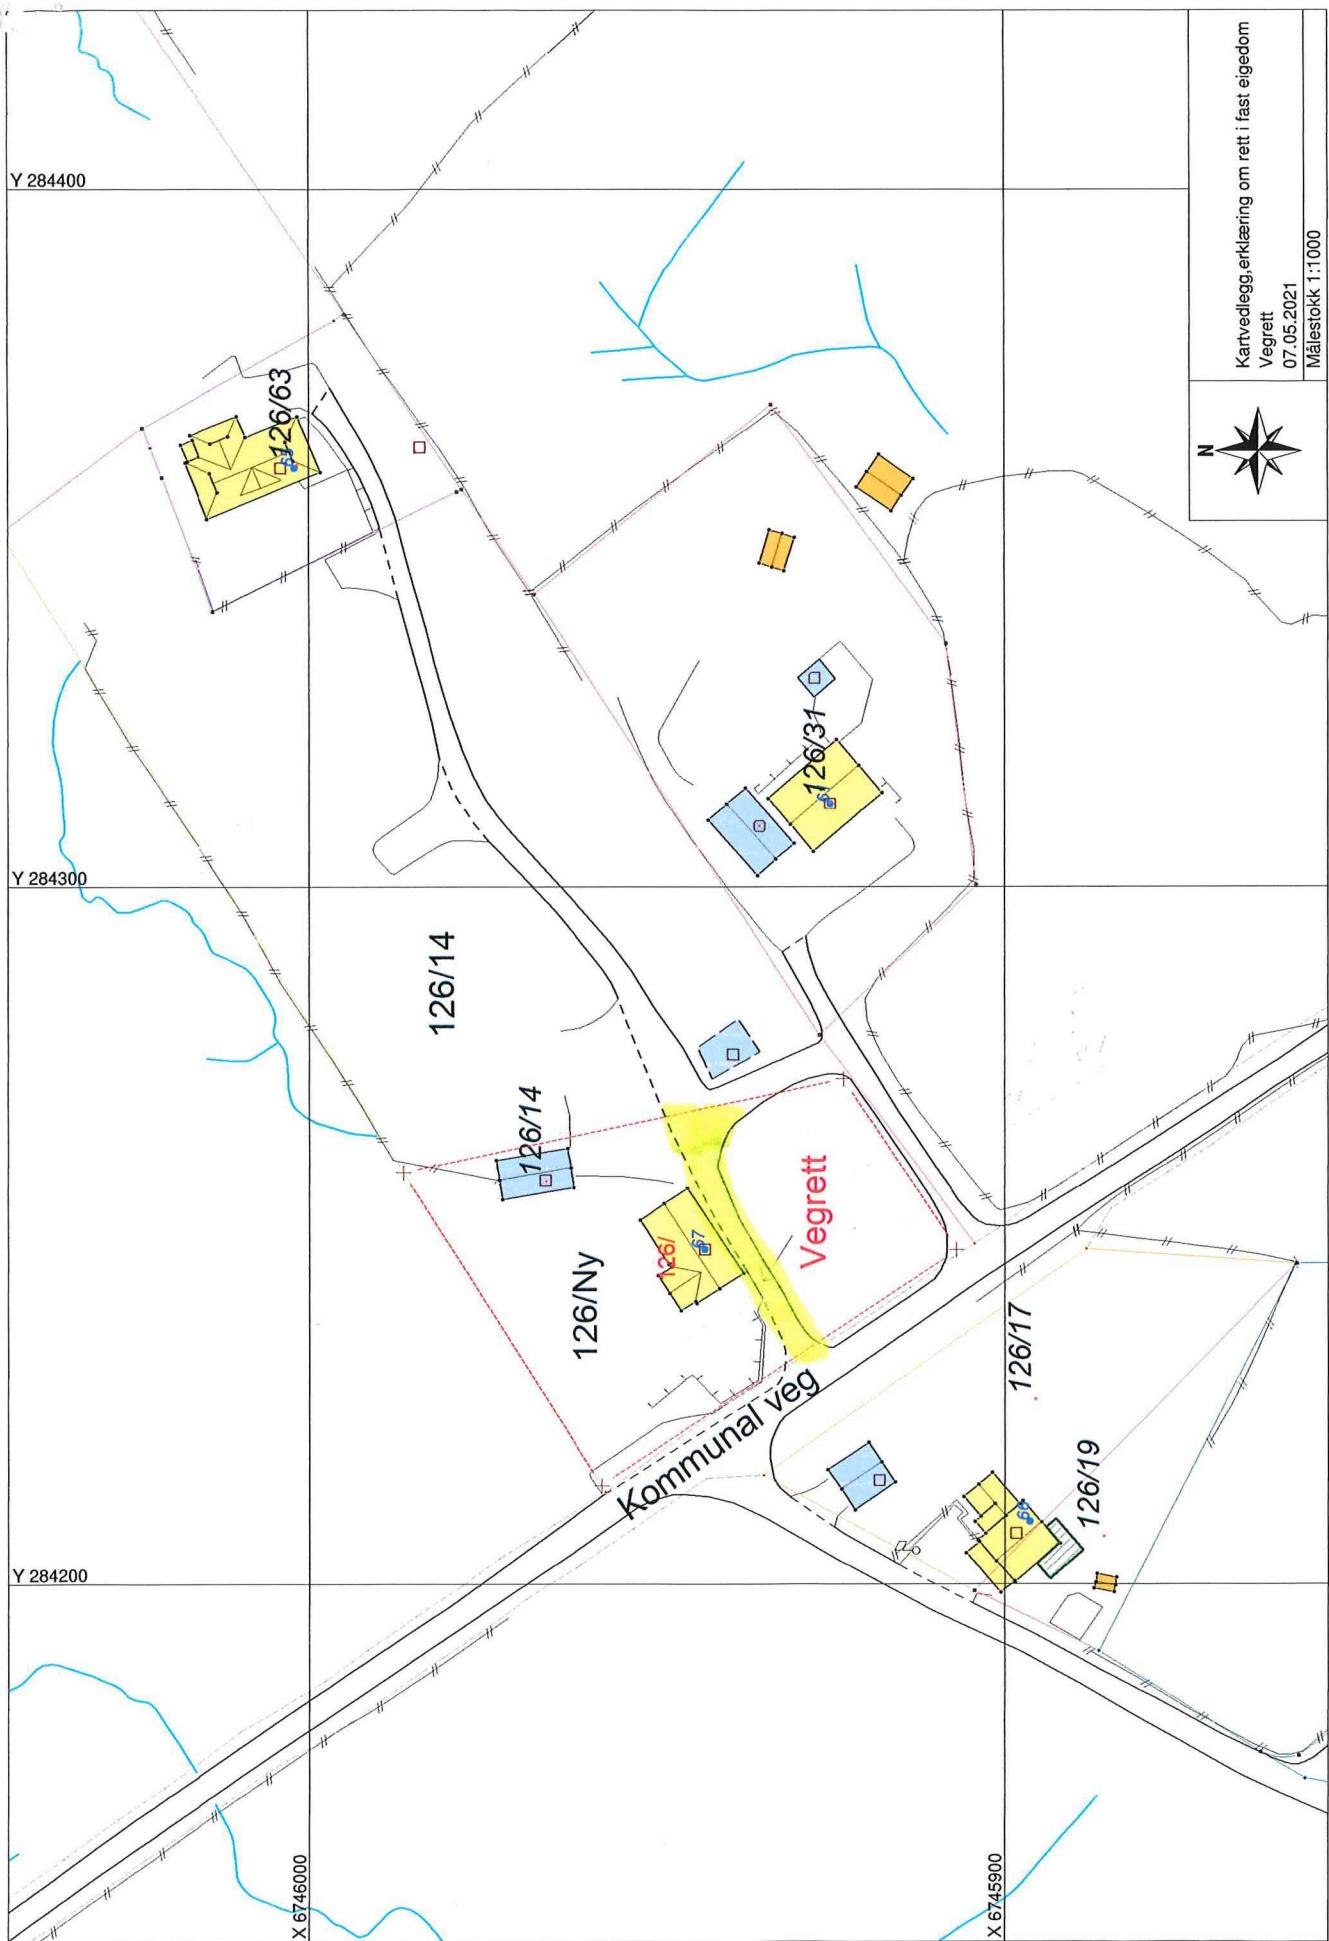

Kartvedlegg, erklæring om rett i fast eiendom  
Vegrett  
07.05.2021  
Målestokk 1:1000



