


Snitt A Eksisterende


1:100

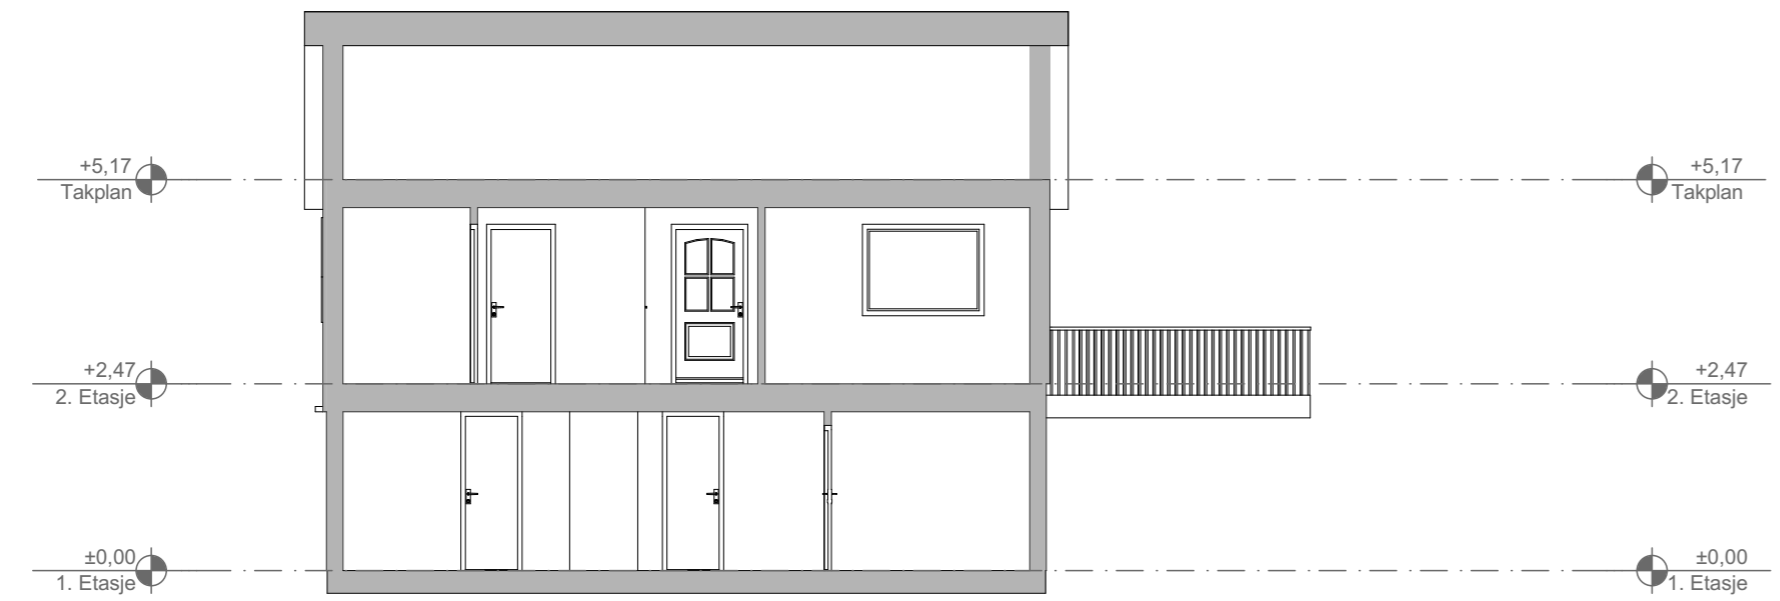

Snitt B Eksisterende


1:100

Prosjekt: Tilbygg til eksisterende bolig		Kontroll prosjekt:	
Tiltakshaver: Linda Granberg Nilsen og Frode Dale Eikelandsvegen 2 5917 Rossland		Sign.:	Kontroll:
Prosjekterende: Din BoligSøknad AS Langarinden 5 5132 Nyborg		Gnr./Bnr./Festnr.: 343/53	
© Alle rettigheter tilhører utførende for prosjektering, kopiering eller bruk av disse tegningene er forbudt uten skriftlig samtykke		Prosjektnr.: 2021260	
Tegning: Snitt A og B		Dato: 11.05.2021	
Målestokk: 1:100		Tegningsnr.:	Rev.:
A30-01		.	.

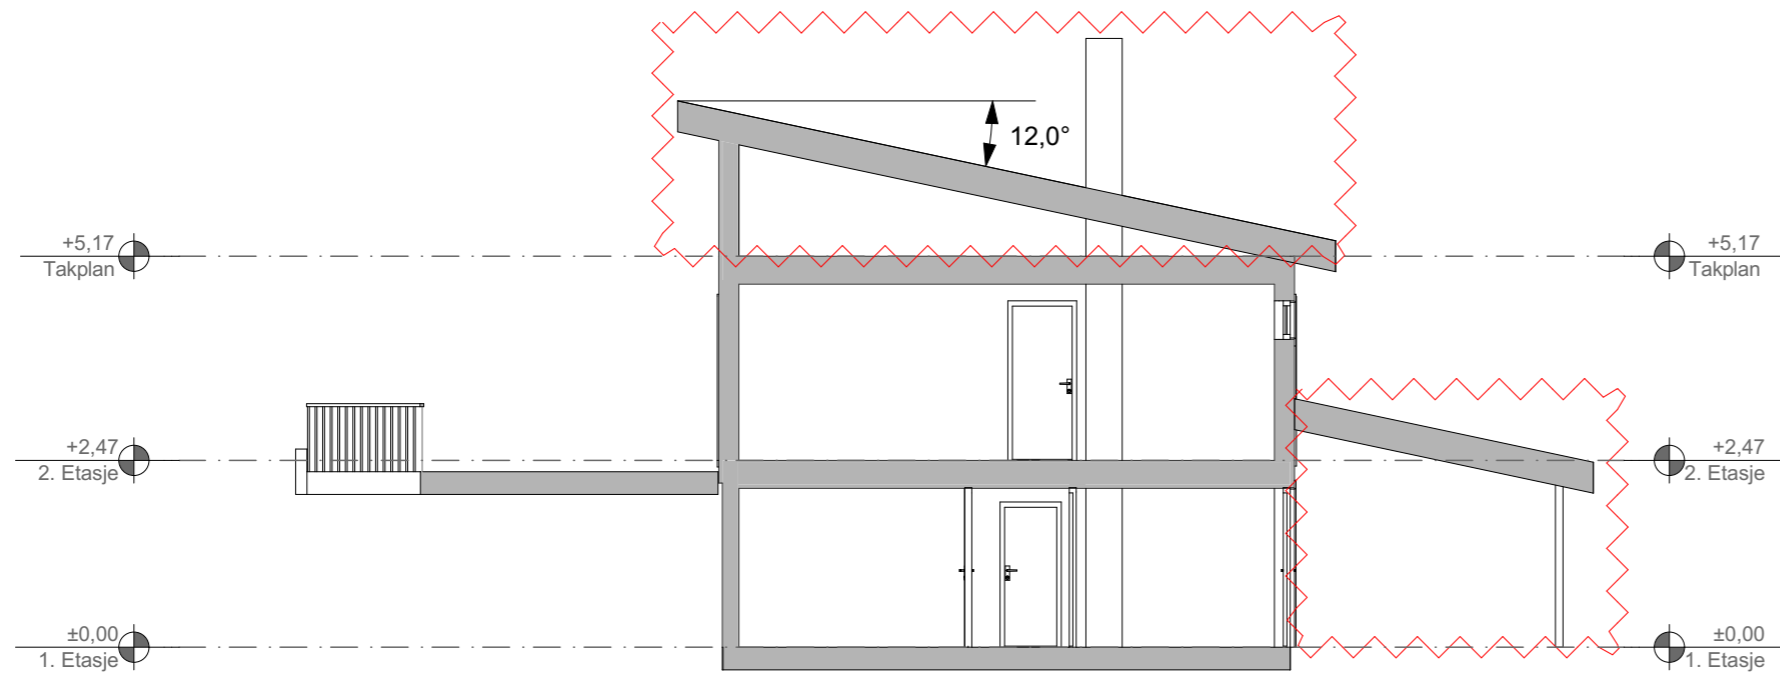

Snitt A Ny

1:100

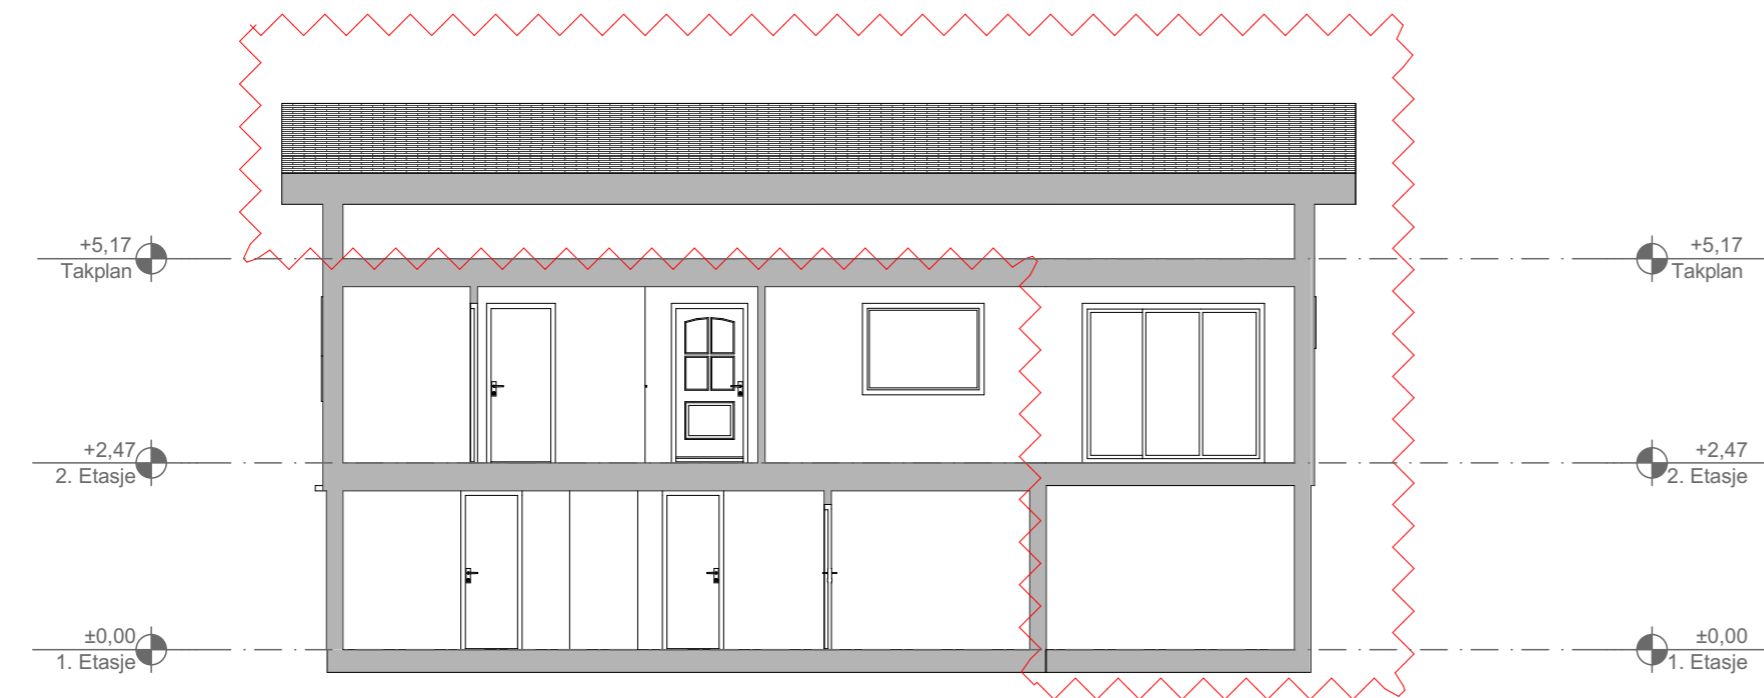

Snitt B Ny

1:100

Tilbygg vises med zikzak mønster.

BYA

eksisterende bolig 143m² + tilbygg 47m² = 190m²

BRA

eksisterende bolig 130m² + tilbygg 57m² = 122m²

Prosjekt: Tilbygg til eksisterende bolig	Kontroll prosjekt: Sign.: Kontroll:
Tiltakshaver: Linda Granberg Nilsen og Frode Dale Eikelandsvegen 2 5917 Rosslund	Gnr./Bnr./Festnr.: 343/53
Prosjekterende: Din BoligSøknad AS Langarinden 5 5132 Nyborg	Prosjektnr.: 2021260
© Alle rettigheter tilhører utførende for prosjektering, kopiering eller bruk av disse tegningene er forbudt uten skriftlig samtykke	Dato: 11.05.2021
Tegning: Snitt A og B Ny	Målestokk: 1:100
	Tegningsnr.: A30-02
	Rev.: .