


22:17



Situasjonskart (239546).pdf

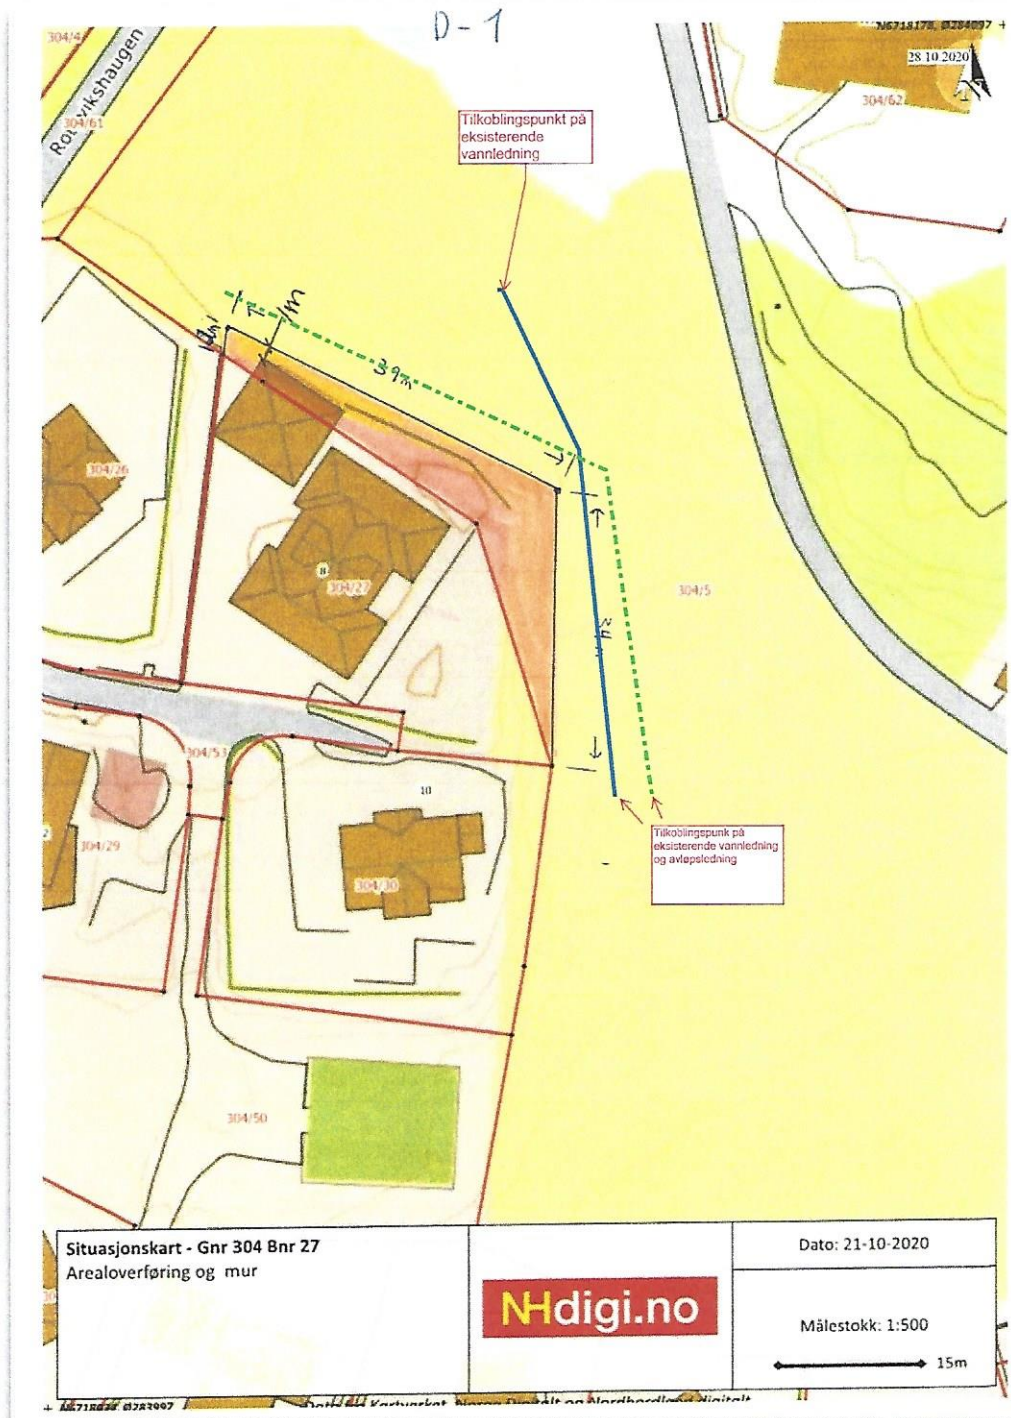

Fløysand VA, as
Rørlegger
Mob. 952 73 503
Fløysand, 5918 Frekhaug
Org.nr.: No 987 774 525 MVA