


MERKNADER:

Forbehold: Det tas forbehold om mulig nedforet himling pga tekniske føringer. Arealer er beregnet ut fra tegning og er oppgitt i hht. NS3940. Tekniske forhold i bygningsmessig utførelse kan påvirke arealer i mindre grad.

Fritidsboliger må ha mekanisk avtrekk fra våtrom og kjøkken, ellers ventiler i yttervegg.


Beskyttelse av brennbare materialer rundt ildsted skal være i tråd med valgt ildsted og de bestemmelser som gjelder.

Kutte ut
takutbygg
1:100

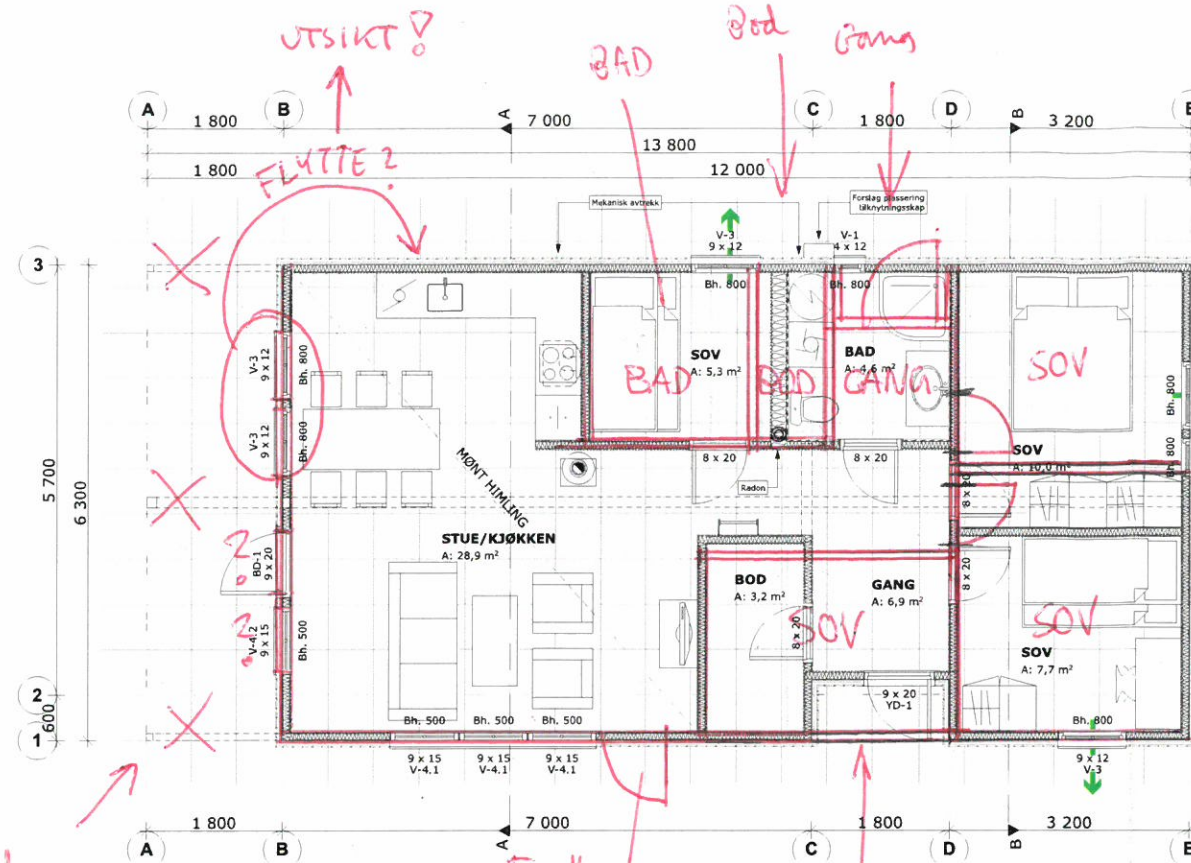

H01

1:100

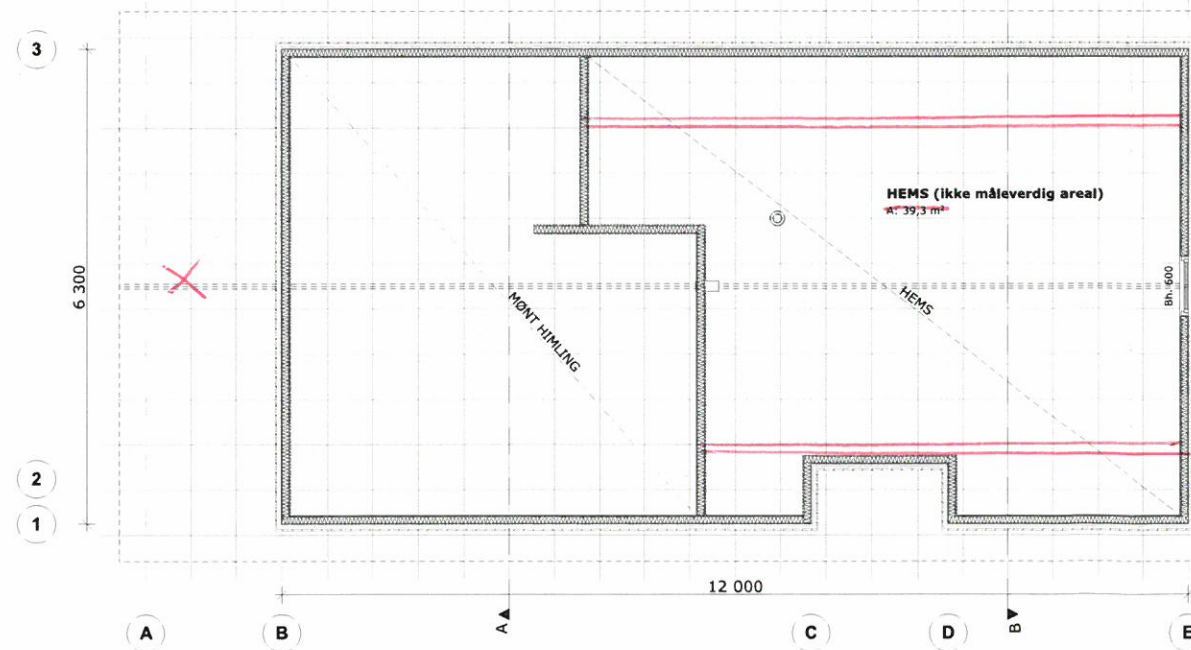

H02

Forslag ✓
28/4.21 DA

Index	Dato	Beskrivelse	Sign	Kontr.

Oppvarmet BRA: 69,9 m ²	BYA: 89,7 m ²	VOLUM: m ³	ENERGIMERKE
BRA H01 + OVERDEKT AREAL: 69,9 + 10,9 m ²		BRA TOTALT: 80,8 m ²	

BYGGEKommUNE: Osterøy	GNR/BNR: 54/13	POSTNR: 5286	POSTSTED: Haus
ADRESSE: Mjeldalen 217			MOH: 47,0

TEGNET AV: MMO	KONTROLLERT AV: RGS	DATO: 22.04.20	FORMAT: A3
----------------	---------------------	----------------	------------

PROSJEKT: Koia Tradisjon med hems - Knag	PROSJEKTNR.: 20-0099
TEGNINGEN VISER: Plan H01 og H02	TEGNING NR.: ARK-2-1-01
STATUS: Byggemelding	MÅLESTOKK: 1:100

TILTAKSHAVER: Trygve Knag Håkon Torvund




INGENIØR- OG ARKITEKTKONTORET NORGESHUS AS, PB 161, 7223 MELHUS, TLF: 72 85 69 00

TEGNINGEN ER BESKYTTET ETTER LOV OM OPPHAVSRETT OG EIES AV NORGESHUS AS. TEGNINGER SKAL IKKE BENYTTES UTEN VÅR TILLATELSE. TEGNINGEN GJELDER IKKE SOM ARBEIDSTEGNING.

REV.


MERKNADER:

Forbehold: Det tas forbehold om mulig nedforet himling pga tekniske føringer. Arealer er beregnet ut fra tegning og er oppgitt i hht. NS3940. Tekniske forhold i bygningsmessig utførelse kan påvirke arealer i mindre grad.

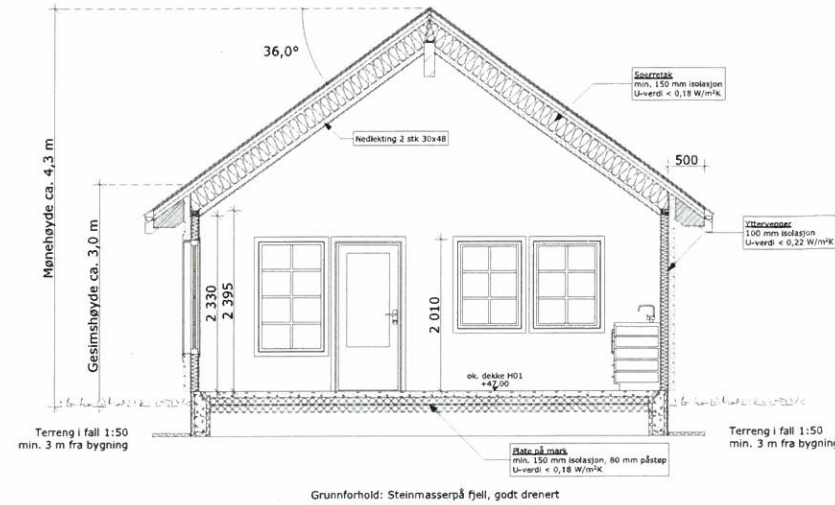

1:100

Snitt A

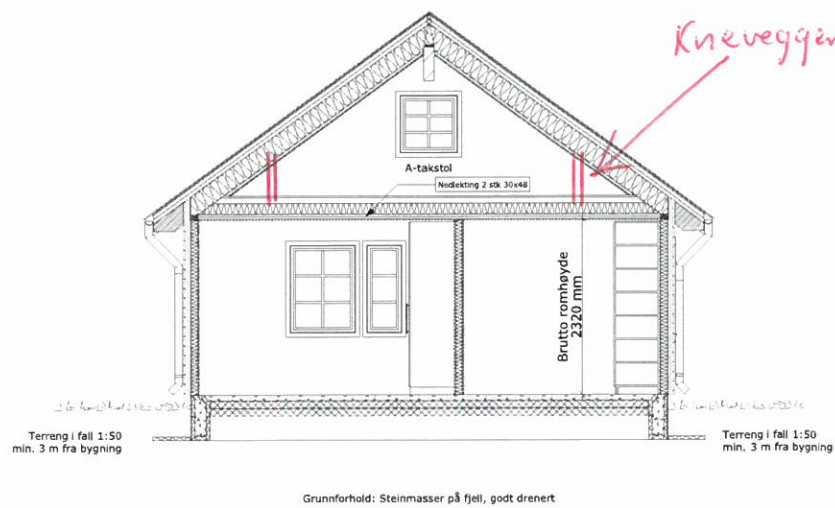

1:100

Snitt B

Index	Dato	Beskrivelse	Sign	Kontr.			
Oppvarmet BRA:	69,9 m ²	BYA:	89,7 m ²	VOLUM:	m ³	ENERGIMERKE	
BRA H01 + OVERDEKT AREAL:	69,9 + 10,9 m ²	BRA TOTALT:	80,8 m ²				
BYGGEKommUNE:	Osterøy	GNR/BNR:	54/13	POSTNR:	5286	POSTSTED:	Haus
ADRESSE:	Mjelddalen 217	MOH:	47,0				
TEGNET AV:	MMO	KONTROLLERT AV:	RGS	DATO:	22.04.20	FORMAT:	A3

PROSJEKT:	Koia Tradisjon med hems - Knag	PROSJEKTNR.:	20-0099
TEGNINGEN VISER:	Snitt	TEGNING NR.:	ARK-2-2-01
STATUS:	Byggemelding	MÅLESTOKK:	1:100

TILTAKSHAVER:
Trygve Knag

BYGGEFIRMA:

INGENIØR- OG ARKITEKTKONTORET NORGESHUS AS, PB 161, 7223 MELHUS, TLF: 72 85 69 00

TEGNINGEN ER BESKYTTET ETTER LOV OM OPPHAVSRETT OG EIES AV NORGESHUS AS. TEGNINGER SKAL IKKE BENYTTES UTEN VÅR TILLATELSE. TEGNINGEN GJELDER IKKE SOM ARBEIDSTEGNING.

REV.:

MERKNADER:

Forbehold: Det tas forbehold om mulig nedforet himling pga tekniske føringer. Arealer er beregnet ut fra tegning og er oppgitt i hht. NS3940. Tekniske forhold i bygningsmessig utførelse kan påvirke arealer i mindre grad.




1:100 Fasade nordøst



1:100 Fasade sørøst



1:100 Fasade nordvest

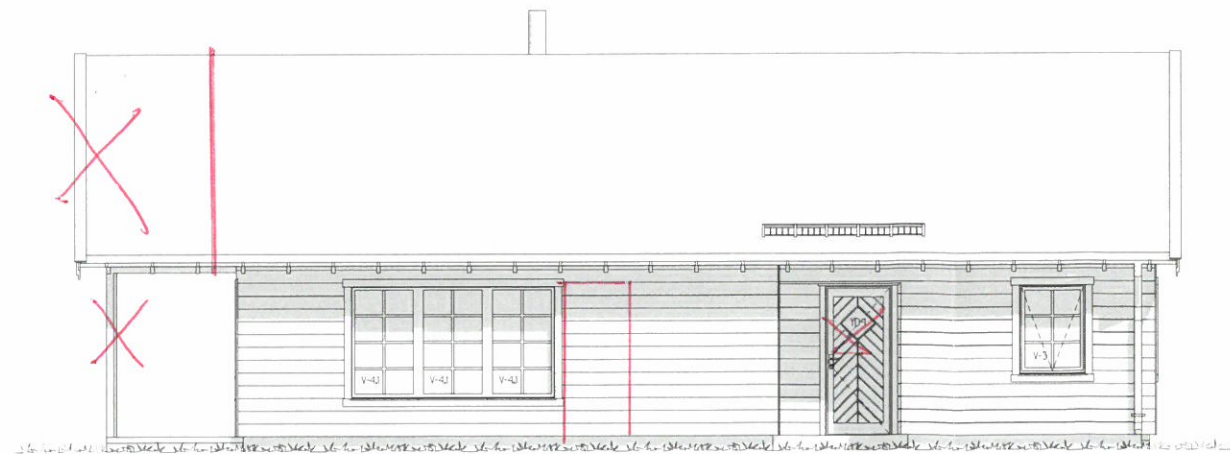

1:100 Fasade sørvest

Index	Dato	Beskrivelse	Sign	Kontr.			
Oppvarmet BRA:	69,9 m ²	BYA:	89,7 m ²	VOLUM:	m ³	ENERGIMERKE	
BRA H01 + OVERDEKT AREAL:	69,9 + 10,9 m ²	BRA TOTALT:	80,8 m ²				
BYGGEKOMMUNE:	Osterøy	GNR/BNR:	54/13	POSTNR:	5286	POSTSTED:	Haus
ADRESSE:	Mjeldalen 217	MOH:	47,0				
TEGNET AV:	MMO	KONTROLLERT AV:	RGS	DATO:	22.04.20	FORMAT:	A3

PROSJEKT:	Koia Tradisjon med hems - Knag	PROSJEKTNR.:	20-0099
TEGNINGEN VISER:	Fasader	TEGNING NR.:	ARK-2-3-01
STATUS:	Byggemelding	MÅLESTOKK:	1:100

TILTAKSHAVER:
Trygve Knag

BYGGEFIRMA:

INGENIØR- OG ARKITEKTKONTORET NORGESHUS AS, PB 161, 7223 MELHUS, TLF: 72 85 69 00

TEGNINGEN ER BESKYTTET ETTER LOV OM OPPHAVSRETT OG EIES AV NORGESHUS AS. TEGNINGER SKAL IKKE BENYTTES UTEN VÅR TILLATELSE. TEGNINGEN GJELDER IKKE SOM ARBEIDSTEGNING.

REV. .