

TEIKNFORKLARING

SOSI ver. 4.5

AREALFØREMÅL (PBL §12-5)

BYGNINGAR OG ANLEGG (PBL §12-5 nr. 1)

- B** Bustader (1110)
- BN** Nærings bygningar (1300)
- BBS** Småbåtanlegg i sjø og vassdrag med tilhørende strandsone (1558)
- BUN** Naust (1589)
- BKB** Kombinert bygge- og anleggsføremål (1800) (Bustad 1110, forretning 1150, nærings bygningar 1300)

SAMFERDSLSANLEGG OG TEKNISK INFRASTRUKTUR (PBL §12-5 nr. 2)

- S** Samferdselsanlegg og tekn.infrastr. (2001) (Snuplass for busser)
- SV** Veg (2010)
- SVT** Annan veggrunn - teknisk anlegg (2018)
- SPA** Parkering (2080)

BRUK OG VERN AV SJØ OG VASSDRAG, MED TILHØYRANDE STRANDSONE (PBL §12-5 nr. 6)

- VKA** Kombinert formål i sjø og vassdrag (6800) (Hamneområde i sjø 6220, småbåthamn 6230)

JURIDISKE TEKSTAR, FLATE-, LINE- OG PUNKTSYMBOL (JF. REGULERINGSFØRESEGNE)

- Planens avgrensing (RpGrense)
- Føremålsgrense (RpFormålGrense)
- Regulert tomtegrense (1203)
- Byggjegrænse (1211)
- Planlagde bygningar (1213)
- Bygningar som inngår i planen (1214)
- Bygningar som forutsettas fjernet (1215)
- Avkøyning (1242)
- Måle og avstandslinje (1259)

REG. EIGARFORM (PBL §12-7 nr.14)


- Offentleg arealføremål
- Felles arealføremål

Illustrasjonslinjer og symboler

- Illustr. flytebrytter
- Illustr. parkering
- Illustr. tomteareal

BASISKART

- Eiegdomsgrense
 - Eksisterande bygnader
- Geodetisk grunnlag: UTM32_Euref 89
 Geodetisk høgdegrunnlag: NN2000
 Siste uttaksdato basiskart: 14.12.2016 Endringer: 01.04.2019 / 19.05.2020
 Planens areal: 13,72 daa
 Kartmålestokk: 1:1000 ved arkformat A2
 Ekvivalens: 1m

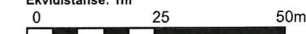

Reguleringsplan, områderegulering for:

Jf. plan- og bygningslovens (pbl) kap.12

LINDAS KOMMUNE. Feste kai, gnr. 70 bnr. 9, 10, 26, 27

Feste kai og næringsområde

Nasjonal arealplan-ID 4631_201609


Sakshandsaming i følgje plan- og bygningslova

Saksgang	Dato	Saksnr.	Sign.
Kunngjering om oppstart av planarbeid	13.12.16		
1. gongs handsaming, vedtak	13.06.18	081/18	
Offentleg ettersyn, frå - til	20.06.18 - 10.08.18		
2. gongs handsaming, vedtak	05.02.20	008/20	
Lindås kommunestyre vedtak	20.02.20	005/20	
Kunngjering vedtatt reguleringsplan			
Forslagsstiller: Hans Jakob Valle		Utarbeidd av: Ark. Knut Willie Jacobsen	Kommunen sitt saksnummer: 201600 Siste revisjonsdato plankart: 26.05.21

Det vert stadfesta at plankartet er i samsvar med kommunestyrets vedtak:

Seksjonsleiar

Filnavn: PlanID_1263-201609_Feste-kai_Reg-plan.dwg

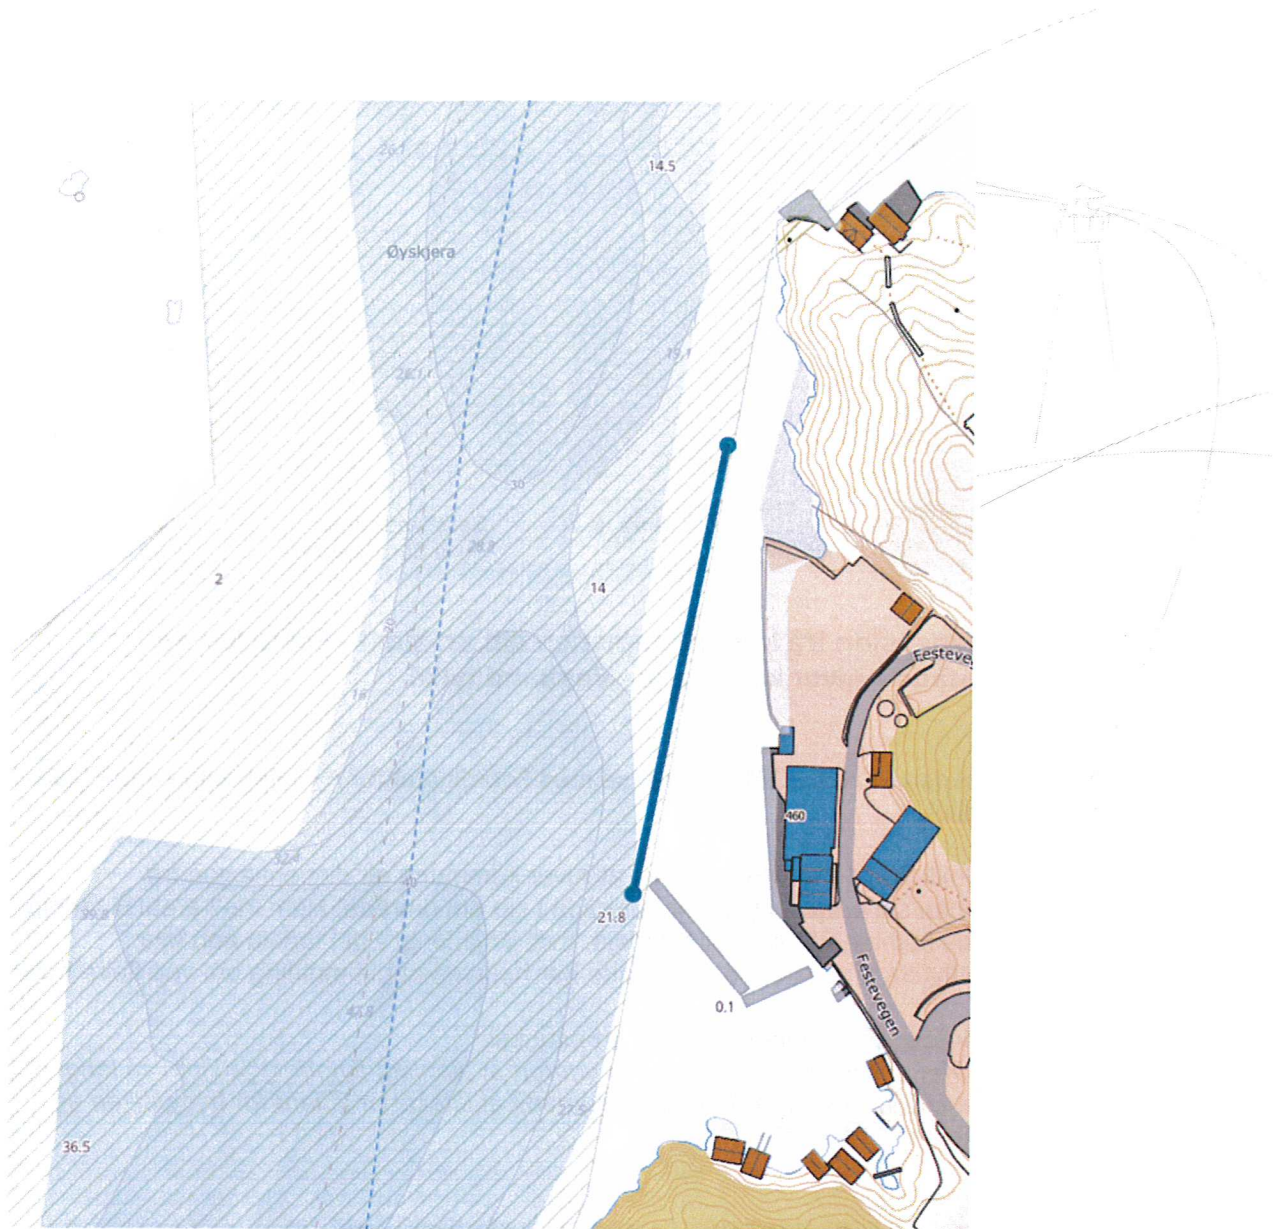

Kystverket kjem i møte ny teikning der hamneområdet er trekt inn slik at det ikkje kjem i konflikt med arealet til farleia.

Med helsing

Jan Morten Hansen
avdelingsleder

Turid Susort Jansen
seniorrådgiver

Dokumentet er elektronisk godkjent

Eksterne kopimottakere:
narbutikken.feste@narbutikken.no