



Statens vegvesen

Øyvind Eikefet
e-post

Behandlande eining:
Region vest

Sakshandsamar/innvalsnr:
Kari Elster Moen - 55516115

Vår referanse:
2015/030162-011

Dykkar referanse:

Vår dato:
31.08.2015

Løyve - avkøyrslø - Fv. 409 - Gnr. 33 bnr. 14 - Hella - Radøy kommune

Vi syner til melding om ferdigstilt avkøyrslø som vi fekk tilsendt 4.08.2015. Vi viser til øvrig korrespondanse i saka. Vi var på synfaring på staden 28.08.2015.

Med heimel i Veglova §§ 40-43 godkjenner vi avkøyrslø frå fylkesveg 409, vår referanse: fv 409 hp 2 ved km 4,234 /gnr. 33 bnr. 14 i Radøy kommune.

Følgjande vilkår gjeld for godkjenninga:

1. Løyvet gjeld berre for den staden som er nemnt ovanfor, og i høve godkjent skisse datert 30.06.2015.
2. Løyvet gjeld berre for bruk av avkøyrslø til følgjande føremål:
Tilkømt til bustad på gnr. 33 bnr. 14.
3. Løyvet fell bort dersom avkøyrslø ikkje er teke i bruk til nemnde føremål innan 3 år frå datoen på dette brevet.
4. Frisikt 1,1 meter over bakken 4 meter inn i avkøyrslø skal vere minimum 45 meter til begge sider av køyrebana. Eventuelle planter o.l. i frisiktsona kan ikkje vere høgare enn 0,5 meter.
5. Svingradius skal vere 4 meter (diameter 8 meter). Svingradius skal markerast tydeleg t.d. med betongkant, grøft eller annan avvisande kant mot sideterrenget. I sør skal avkøyrslø merkast med «romlestripe» som skal leie køyretøy til ønska plassering i avkøyrslø, jfr. skisse datert 30.6.2015. Det smalaste punktet i avkøyrslø skal vere 5 meter.
6. Brukar/eigar må til ei kvar tid halde avkøyrslø i den stand det er sett krav til i vilkåra.

Plan- og forvaltningsseksjonen - Bergen
Med helsing


Odd Høydalsvik
sjefsingeniør


Kari Elster Moen
overingeniør


Kopi: Radøy kommune
Vedlegg: Skisse datert 30.06.2015

Postadresse
Statens vegvesen
Region vest
Askedalen 4
6863 Leikanger

Telefon: 02030
Telefaks: 57 65 59 86
firmapost-vest@vegvesen.no
Org.nr: 971032081

Kontoradresse
Spelhaugen 12
5147 FYLLINGSDALEN

Fakturaadresse
Statens vegvesen
Landsdekkende regnskap
9815 Vadsø
Telefon:
Telefaks:

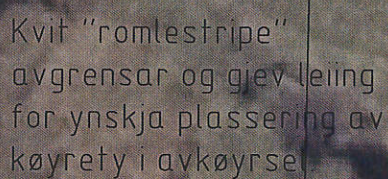

Saksnr: 2015/030162