






Situasjonskart -

Dato: 15-04-2021



Målestokk: 1:350



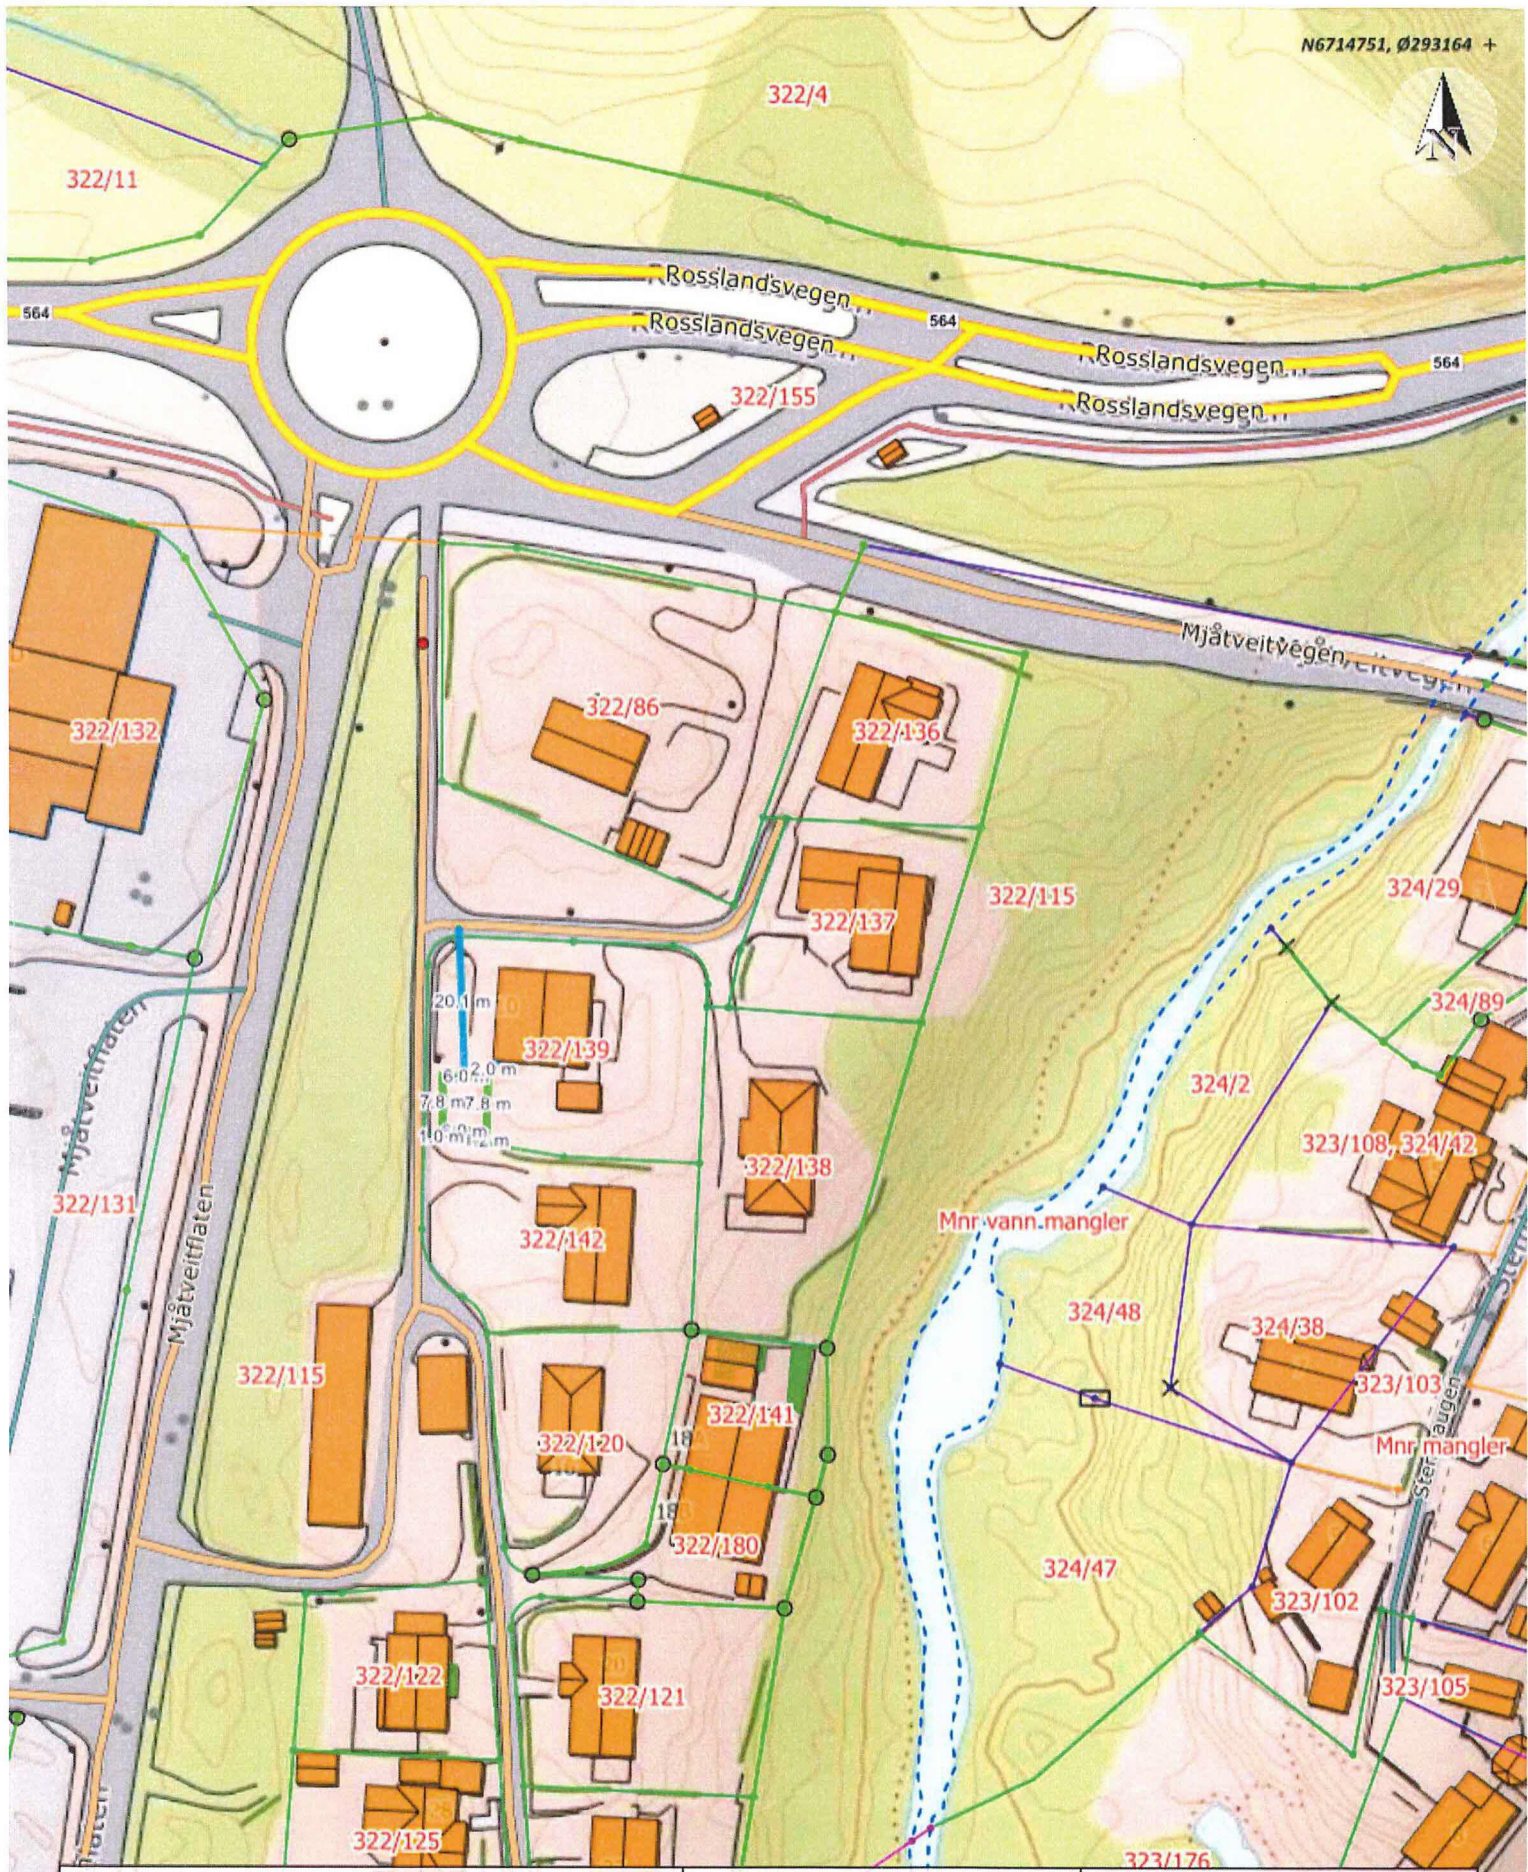

Situasjonskart -

Dato: 15-04-2021

**Ndigi.no**

Målestokk: 1:1 000

← 30m →