


Situasjonskart. Ny hilkomstvei til 322/101

4.6.2021

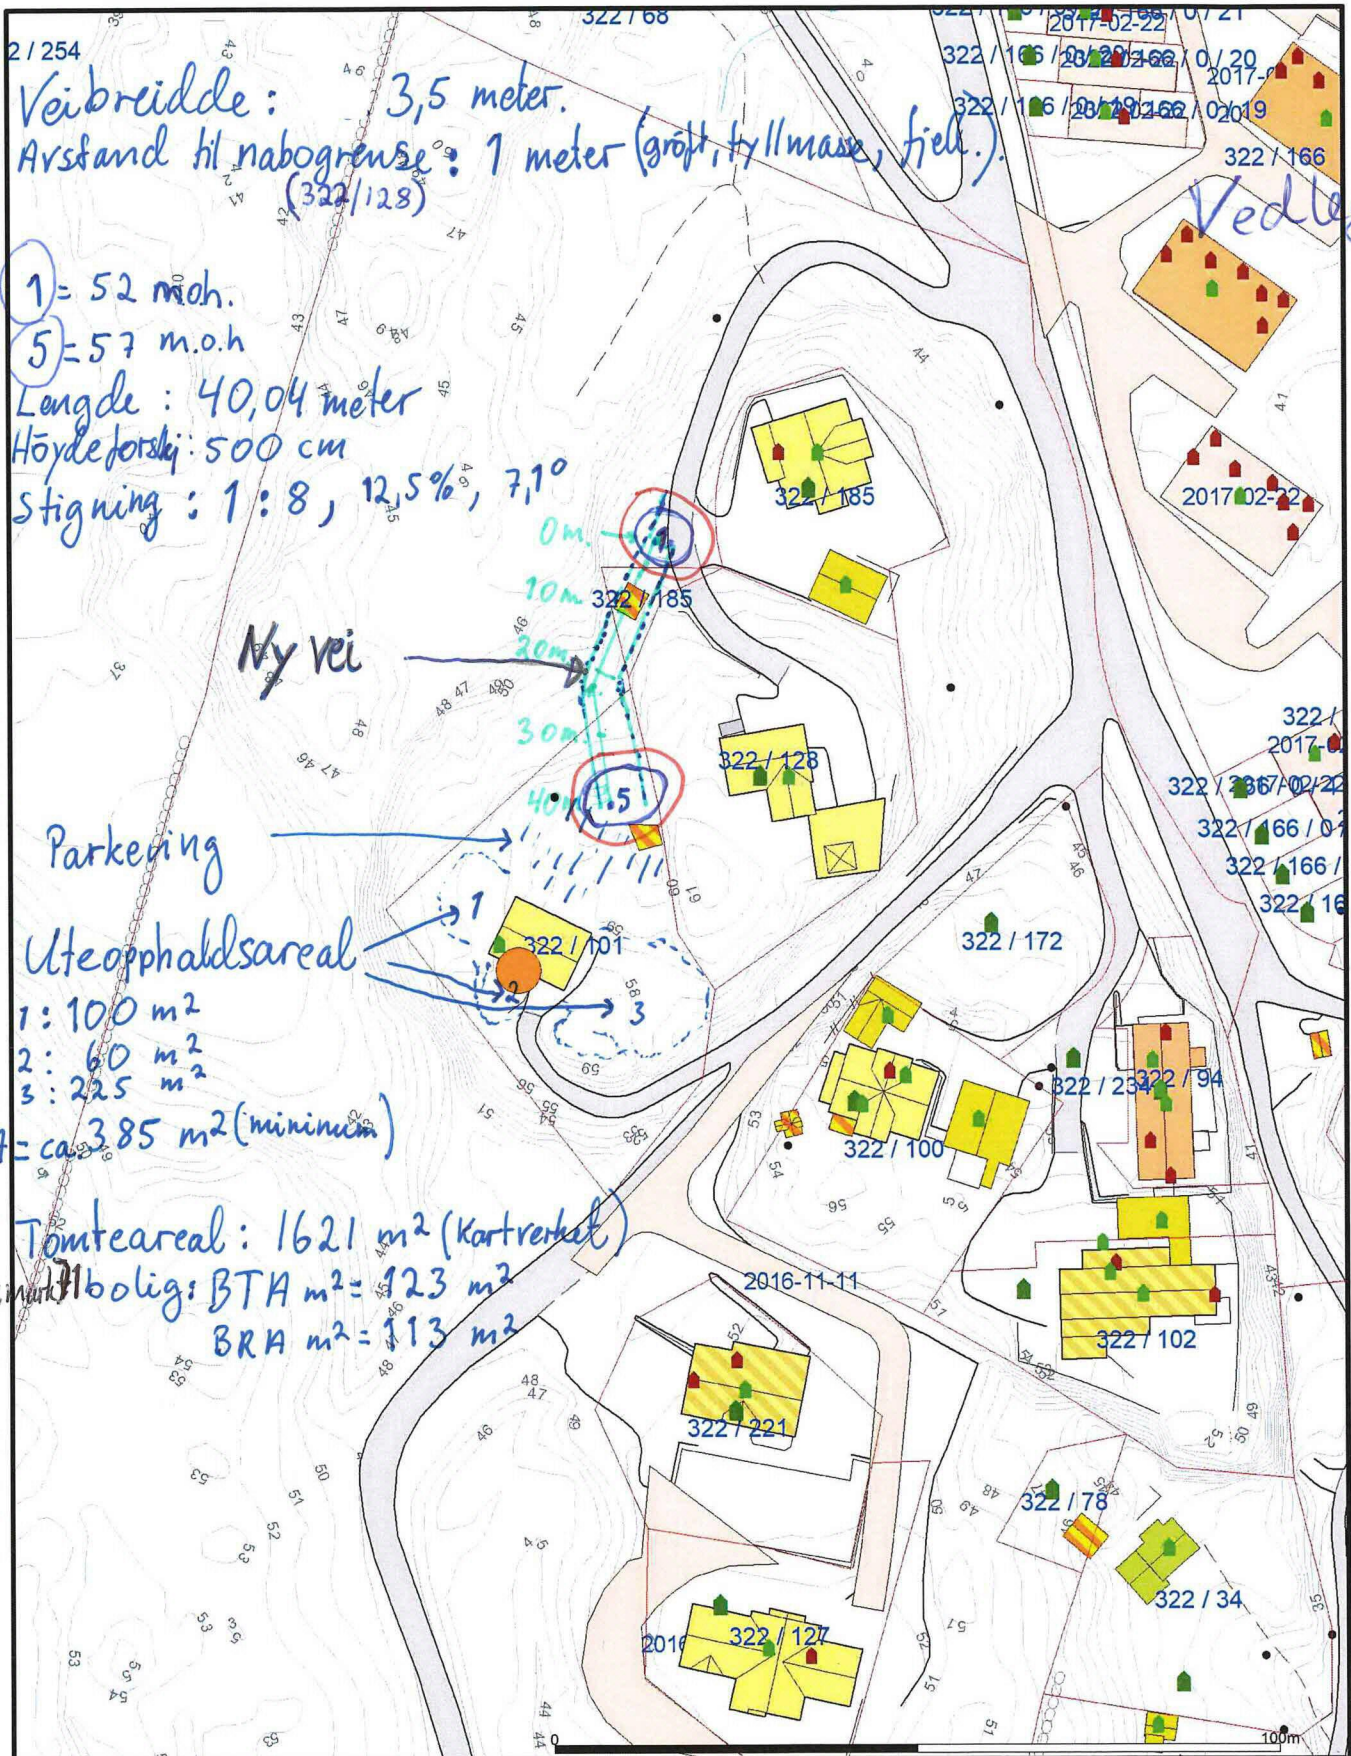

Veibreidde: 3,5 meter.
 Avstand til nabogrense: 1 meter (grøft, fyllmasse, fjell...)
 (322/128)

1 = 52 m.o.h.
 5 = 57 m.o.h.
 Lengde: 40,04 meter
 Høydeforskj: 500 cm
 Stigning: 1:8, 12,5%, 7,1°

Ny vei
 0m
 10m
 20m
 30m
 40m

Parkering

Uteoppholdsareal

1: 100 m²
 2: 60 m²


Tomtareal: 1621 m² (Kartverket)

Mjåkr. mark bolig: BTA m² = 123 m²
 BRA m² = 113 m²

Vedlegg 0

	Målte Grenser		Våningshus
	Registrerte Grenser		Større bustader
	Udefinert grenser		Hytte/feriehus
	Terrengmålte grense		Garasje/uthus
	Konstruert grensepunkt		Industri/lager
	Bolig		Andre bygg
	Bustad m/leilighet		

Beliggenhet og høyder må oppfattes som orienterende.
 Koordinatsystem: UTM(EUREF89) - SONE 32 (EPSG:32632)
 Høydesystem: (EPSG:)



Lindås kommune
Byggesak



Dato: 2021.01.13
 Sign: liin

Målestokk
1:1000