



Gatenavn: Hilland/Vardane

Kum nr: VK1

KUMSKJEMA

Kum koordinat: Nord: _____

Høyde på senterlokk: Øst: _____


Høyde på topp VL: _____

Høyde på bunn kum: _____

Beliggenhet: Veg Bankett
 Fortau Terreng

Ramme: Støpejern Kumform: X Rund
 Betong m/kjegle
 Justerbar Firkantet
Kumstørrelse (innvendig diam): Sirkulær, dim: 2400
Firkant, bredde/lengde: /
Mellomdekke: _____

Kummaterial Steinsatt Glassfiber **Anleggsår** 2021
 Betong Plass-støpt Reg av: O.A.G
 PVC Med renne Reg. dato 27.04.21
 Annet materiale
 Rehab. metode Rehab. år _____

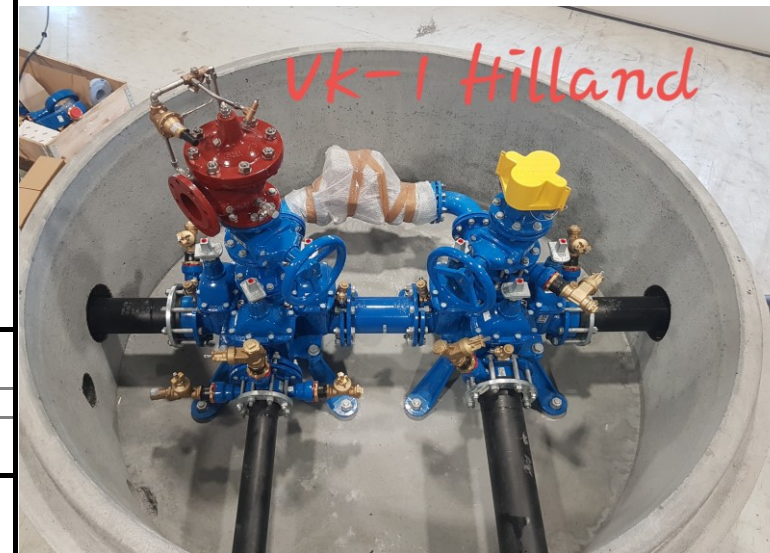

Utstyr						
Utstys- type	Dim inn- vendig	Fabrikat	Modell nr	Normal stilling (åpent/stengt)	Beskrivelse	Anmerkning
Ventil-X	150	AVK	S 18/70		NRF: 5604023 + 5510839	med nøkkeltopper
Mellomring	150	Ulefos	S-1456		NRF: 5635652	med 1 1/2" bakkekran og plugg
Mellomring	150	Ulefos	S-1456			med 3 uttak og 1 1/2" bakkekran og plugg
Mellomring	100	Ulefos	S-1456		NRF: 5635651	med 1 1/2" bakkekran og plugg
Løslens og krage	150/160	Halling				Galv løslens og 1,2m krage
Løslens og krage	100/110	Halling				Galv løslens og 1,2m krage
Reduksjonsflens	150x100	AVK	S 712/3550		NRF: 2090029	forlengede pinnebolter på minste side pga mellomring og krage
Flenserør	150	AVK	S 712/4410		NRF: 2023539	L=300
Flenseovergang	150x100	AVK	S 712/2210		NRF: 2022599	
Flensebend	100x90gr	AVK	S 712/0610		NRF: 2022849	
PZ-stykke	100	AVK	S 265/40		NRF: 5541855	
Flenserør	100	AVK	S 712/4210		NRF: 2023269	L=200
Sluseventil	100	AVK	S 06/30		NRF: 5510039 + 5511039	med ratt
Brannventilpakke	100	AVK	S 30/30		NRF: 5577705	med miljølokk og beskyttelseshette
Trykkreduksjonsv.	100	CLA-VAL	90-01			
Sikkerhetsventil	100	CLA-VAL	50-AE			vinklet 90gr

Ledninger

Lednings- type	Ref. nr Punktnr. /Kumref.	Dim innvendig/ Utvendig	Trykk klasse	Mat.	Utvendig belegg	Innvendig belegg	Produkt standard	Rehab. metode	Skjøt	Anleggså r	Kote topp VL, innvendig bunn OV-SP-AF	Anmerkning
VL		160	PN10	PE						2021		SDR11
VL		160	PN10	PE						2021		SDR11
VL		160	PN10	PE						2021		SDR11
VL		110	PN10	PE						2021		SDR11

AAS	Asbestsement
ABS	ABS-rør
BET	Betong
GUP	Glassfib.arm.
ICO	Icodren
STF	Filtstrømpe
STG	Glassfiberstrømpe
FJE	Fjell
LER	Leirrør
TEG	Teglstein
TNA	Naturstein
SJ	Støpejern,uspes
SJG	Støpejern,grått
SJK	Støpejern,duktilt
MCU	Kopper
MGA	Galvanisert stål
MST	Stål
PE	Polyet,uspes
PE32	Polyet. lav dens
PE50	Polyet. høy dens
PE80	Polyet. høy dens
PE100	Polyet. høy dens
PEH	Polyet. høy dens.
PEL	Polyet. lav dens.
PEM	Polyet. midd. dens.
PPP	Polypropylen
PVC	Polyvinylklorid
ABS	ABS-rør