

Avtale

Gnr.55 Bnr1/Bernt-Johan Skjelanger og **Gnr.55 Bnr.7/Olav Rougne** har inngått denne avtalen om vedlikehold av avløpsledning på Skjelanger i Meland kommune.


- 1) Gnr.55 Bnr1/Bernt-Johan Skjelanger har prosjektert avløpsledningen ut i sjøen, og står som eier av denne.
- 2) Gnr.55 Bnr.7/Olav Rougne får rett til tilknytning til avløpsledning fra punkt A til punkt B på vedlagte kartskisse. For denne retten betaler Gnr.55 Bnr.7/Olav Rougne kr. 12000,- under forutsetning av at anlegget er lagt forskriftsmessig. Fra egen tomt til punkt A betaler Gnr.55 Bnr.7/Olav Rougne selv egen ledning.
- 3) Vedlikehold fra punkt A til punkt B betales i fellesskap av samtlige brukere med like deler hver.

Vedlegg: Kartskisse der avløpsledningen er inntegnet.

.....den.....

Gnr.55 Bnr.7
Olav Rougne

Gnr.55 Bnr.1
Bernt-Johan Skjelanger

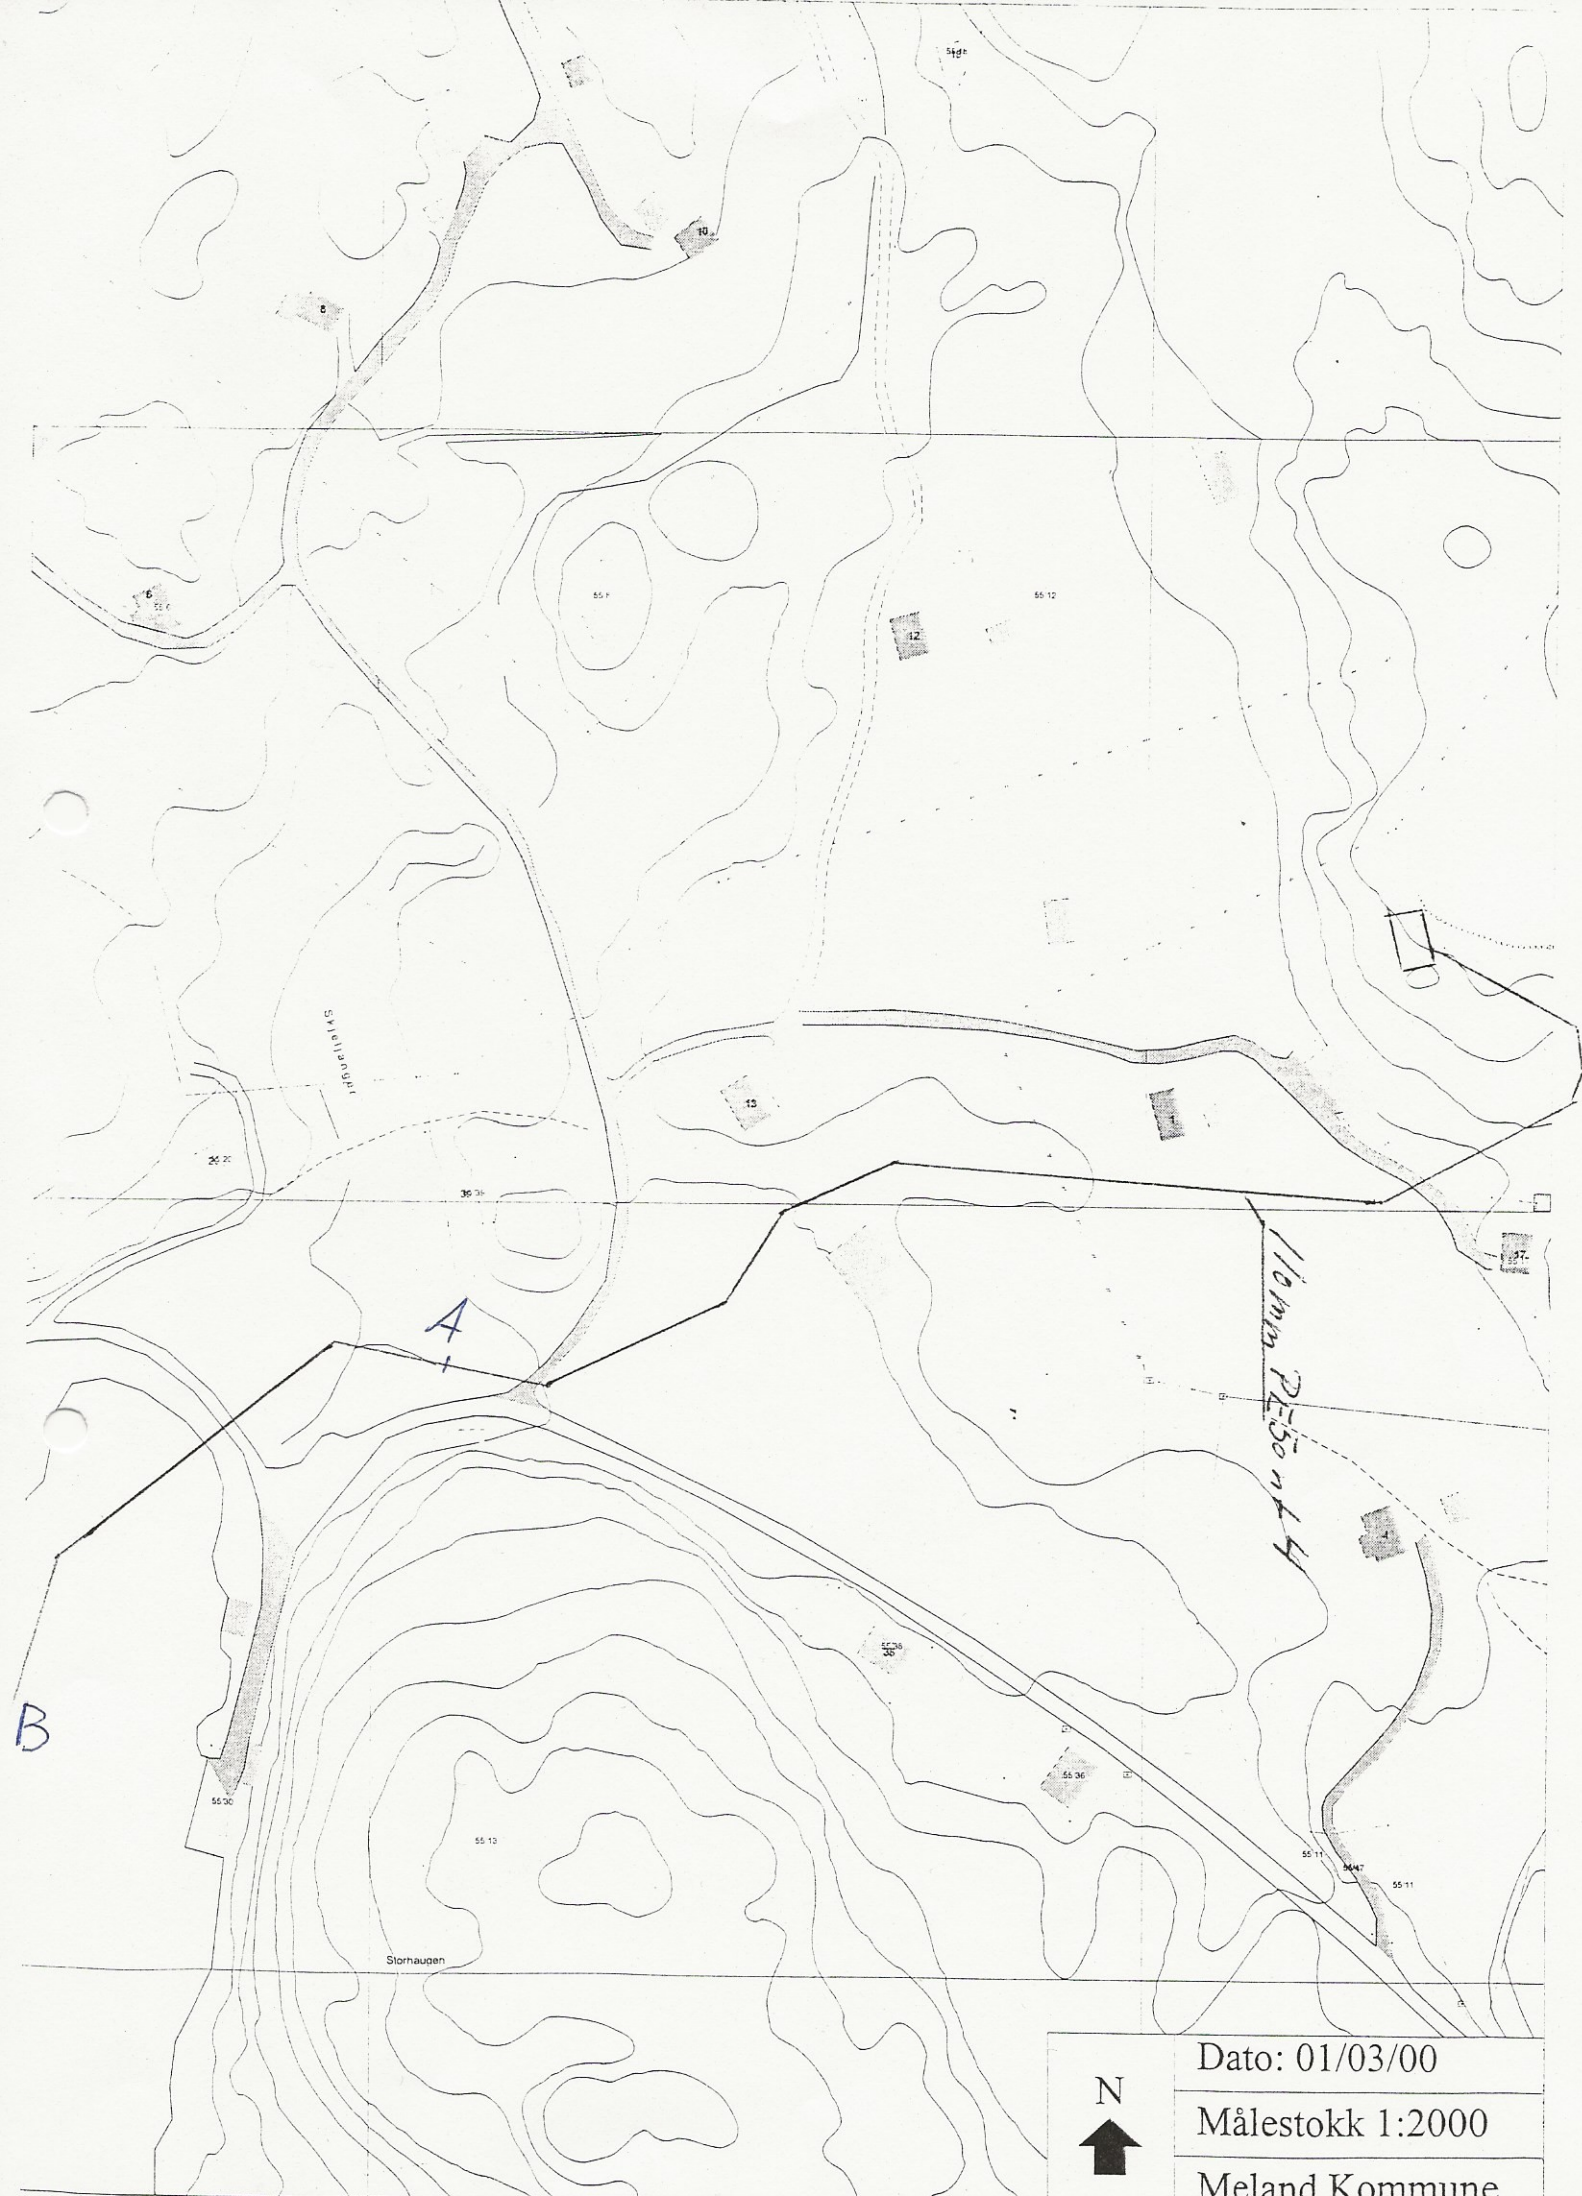

Dato: 01/03/00

Målestokk 1:2000

Meland Kommune