



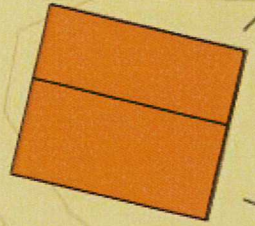

336/24,26,43,84

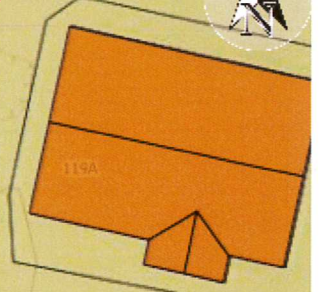


336/58

336/54,59,67,101


skolepunkt
nytt badstokrom

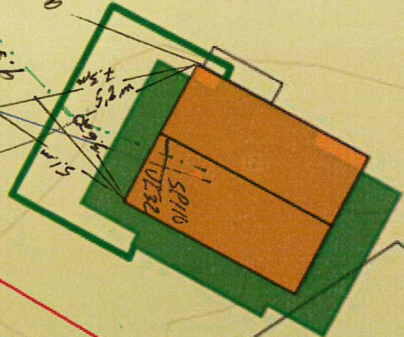

PE 52

VL 250K

Riplevikvegen

336/1

Situasjonskart -
336/58
Saltdalshytta

Dato: 21-04-2021



Målestokk: 1:350

