



Statsforvaltaren i Vestland
Njøsavegen 2
6863 LEIKANGER

Referanser:
Dykkar:
Vår: 21/2729 - 21/39856

Saksbehandlar:
Ingrid Bjørge Pedersen
ingrid.bjorge.pedersen@alver.kommune
.no

Dato:
10.06.2021

Søknad om dispensasjon frå regulert byggjegrænse mot sjø - gbnr 58/2 Lygre indre


Tiltak: Naust
Byggjestad: Gbnr: 58/129
Tiltakshavar: Morten Andre Mjanger
Ansvarleg søkjar: Morten Andre Mjanger

Vi syner til vår oversending av søknad til uttale den 22.04.2021.
Saka gjaldt søknad om dispensasjon i frå føresegn 2.6.1 i arealdelen av kommuneplana vedkomande byggjegrænse mot sjø for etablering av naust.


I etterkant av denne søknaden vart det sendt inn nytt revidert situasjonskart som syner slipp, kai og flytebrygge i tillegg til allereie omsøkte naust. Vår vurdering er at dette er ei endring av søknaden, og saka sendast difor til uttale på nytt.

Området ligg innafor reguleringsplan for Buskeneset hytteområdet plan-id 126319850702, og arealet på land er avsett til naustføremål. Plana er avgrensa til å kun gjelde landområda, slik at området i sjø vert forvalta etter kommunedelplana for tidlegare Lindås kommune og er avsett til Bruk og vern av sjø. Vidare syner vi til omsynsone H570 vedkomande omsynsona for den indre farleia, der heile arealet ligg innafor denne sona.

Saka gjeld:

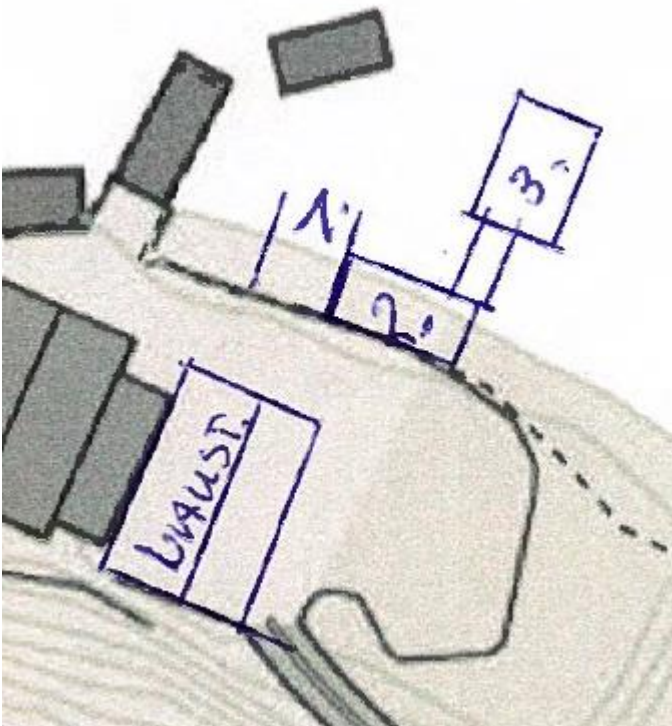

Det skal samstundes med etablering av naust etablerast båtslipp, kai og flytebryggje som syna på situasjonskartet over.
Området på land er i gjeldande reguleringsplan sett av til naustføremål, sjå kartutsnitt under:

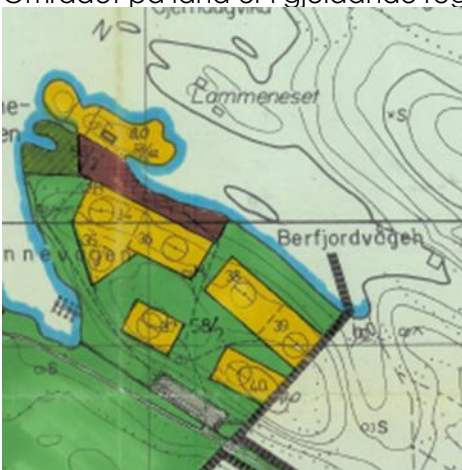

Vi ber om uttale i saka som gjeld tiltak i sjø, med ei frist på 4 veker jf. Plan- og bygningslova § 21- 5.

Med vennleg helsing
Alver kommune, Plan og byggesak

Ingrid Bjørge Pedersen
Rådgevar

Dette dokumentet er elektronisk godkjent og har derfor ingen signatur.

Vedlegg:

Søknad om dispensasjon frå regulert byggegrense - gbnr 58/129 Lygren indre

2021-04-19 Dispensasjon fra byggegrense

Søknad naust side 1

Søknad naust side 2

Vedlegg til søknad - gbnr 58/129 Lygren indre

2021-03-20 Vedl 6 Tillatelse fra grunneier

2021-03-20 Vedl 5 Tillatelse naboeiendom

2021-04-21 Slipp kai og flytebrygge

Mottakrarar:

Statsforvaltaren i Vestland
Vestland fylkeskommune

Njøsavegen 2
Postboks 7900

6863 LEIKANGER
5020 BERGEN