



Referanser:
Dykkar:
Vår: 21/697 - 21/40760

Saksbehandlar:
Hanne Marie Evensen
hanne.marie.evensen@alver.kommune.
no

Dato:
14.06.2021

<Skriv tittel her>

Tiltak: Tilbygg
Byggjestad: Gbnr: 109/13
Tiltakshavar: Eva Fløysand
Ansvarleg søkjar: Rønnestad Byggteknikk AS

Saka gjeld søknad om oppføring av tilbygg opplyst til å vere 45 m² til eksisterande fritidsbustad samt etablering av parkeringsplass.


Planstatus

Eigedomen ligg i uregulert område innanfor det som i kommunedelplan for Lindås 2019-20311 er definert som LNF- spreidd fritidsbusad.


Det går fram av føresegn pkt. 3.4.7 at søknad om tiltak skal sendast til kulturminnemynde for uttale for vurdering av kulturminneinteresser.

Tillatt grad av utnytting etter gjeldande plan er 25 % BYA. Samla bruksareal (BRA) skal ikkje overstiga 150 m².

Kartutsnitt:

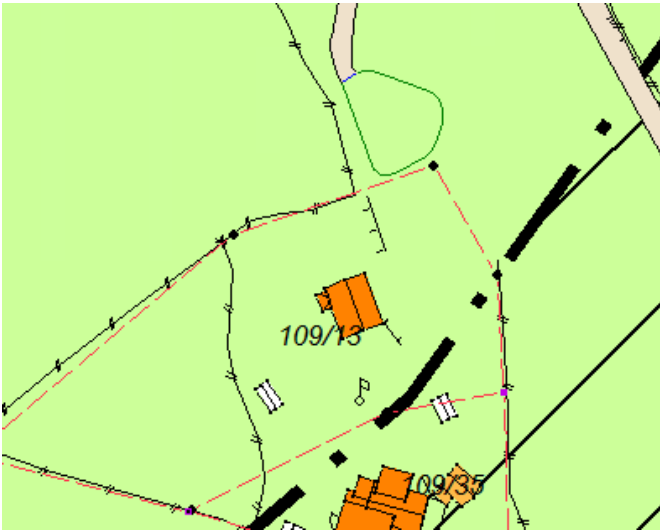

Innsendt situasjonskart, nytt tiltak markert med gult:

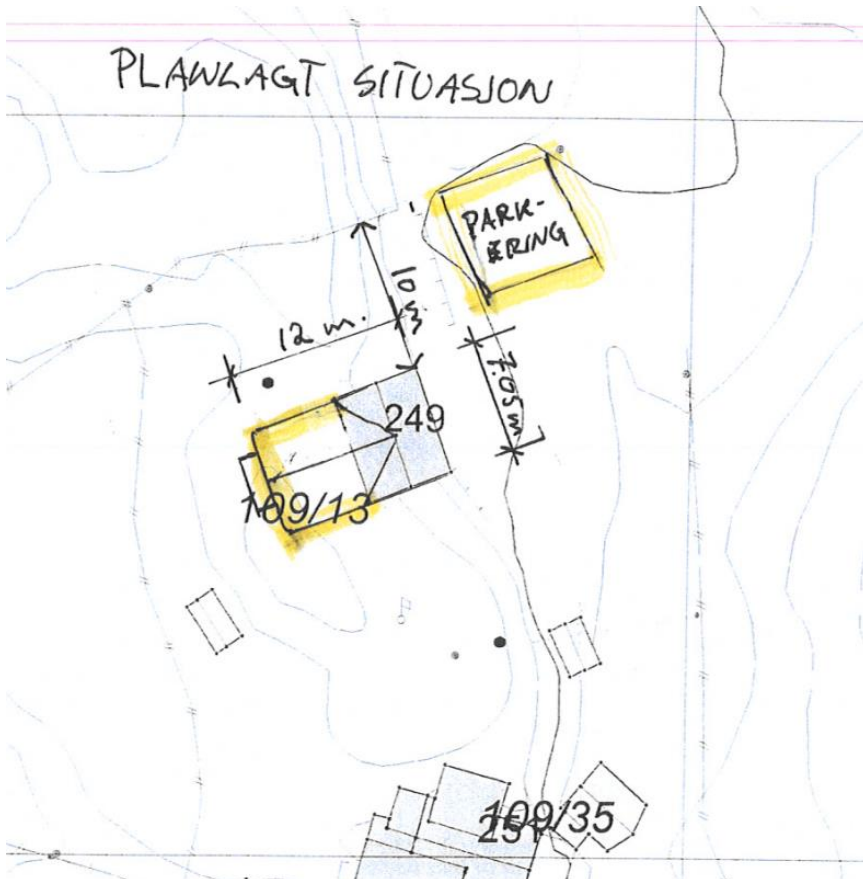

Frist

Frist for uttale er 4 veker frå oversendinga, jf. pbl. § 21-5 (3).

Med vennleg helsing
Alver kommune, Plan og byggesak

Are Frøysland Grande
Avdelingsleiar

Hanne Marie Evensen
Rådgjevar

Dette dokumentet er elektronisk godkjent og har difor ingen signatur.