



Oversiktskart

Målestokk 1:1 000
EUREF89 UTM Sone 32

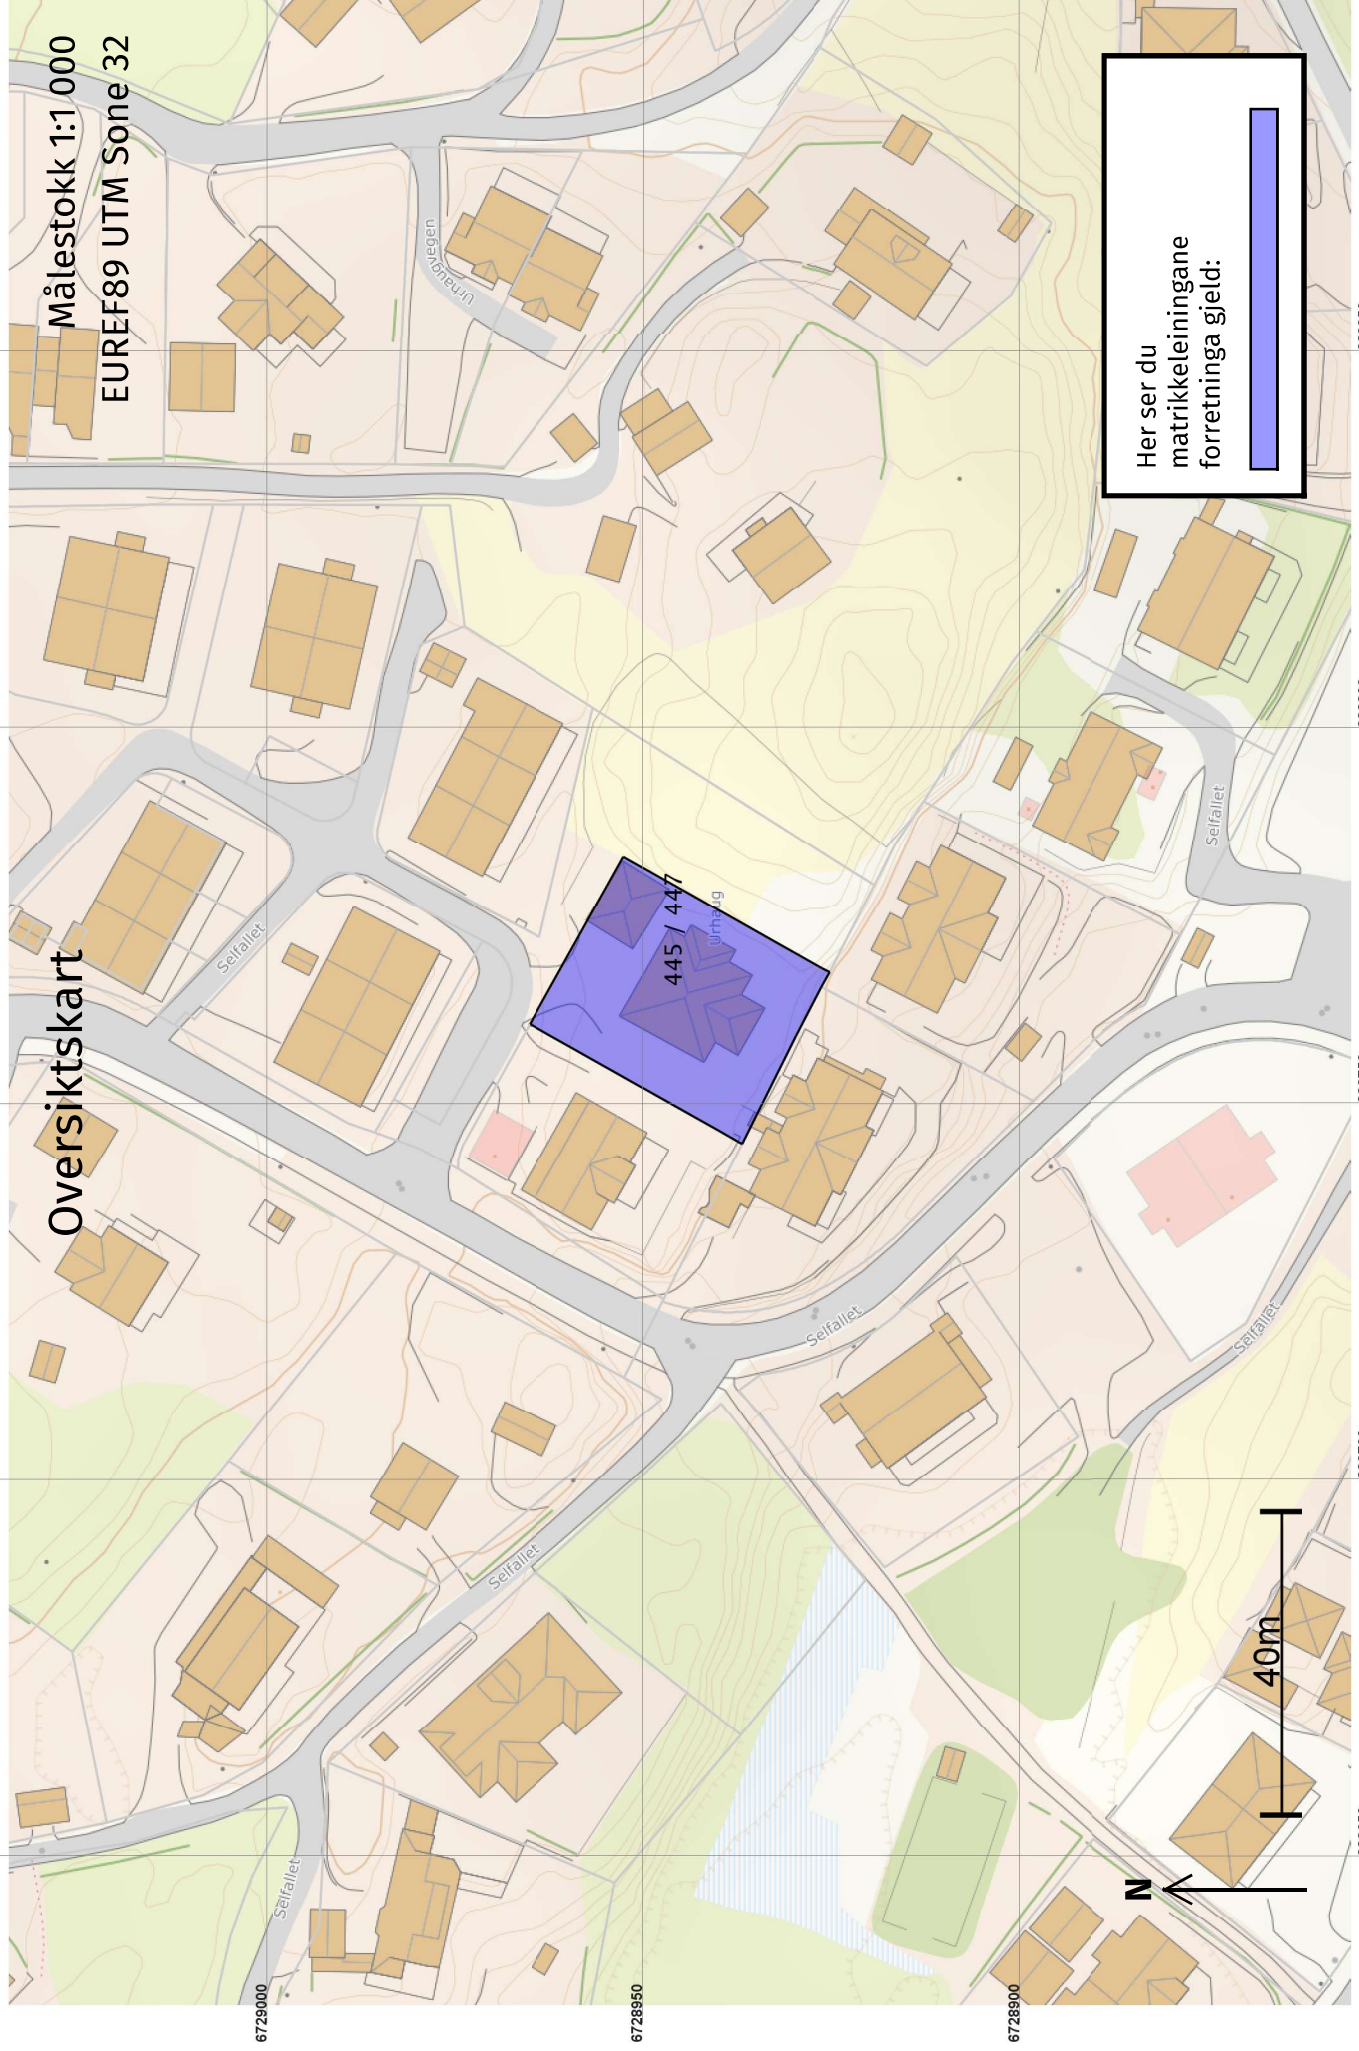

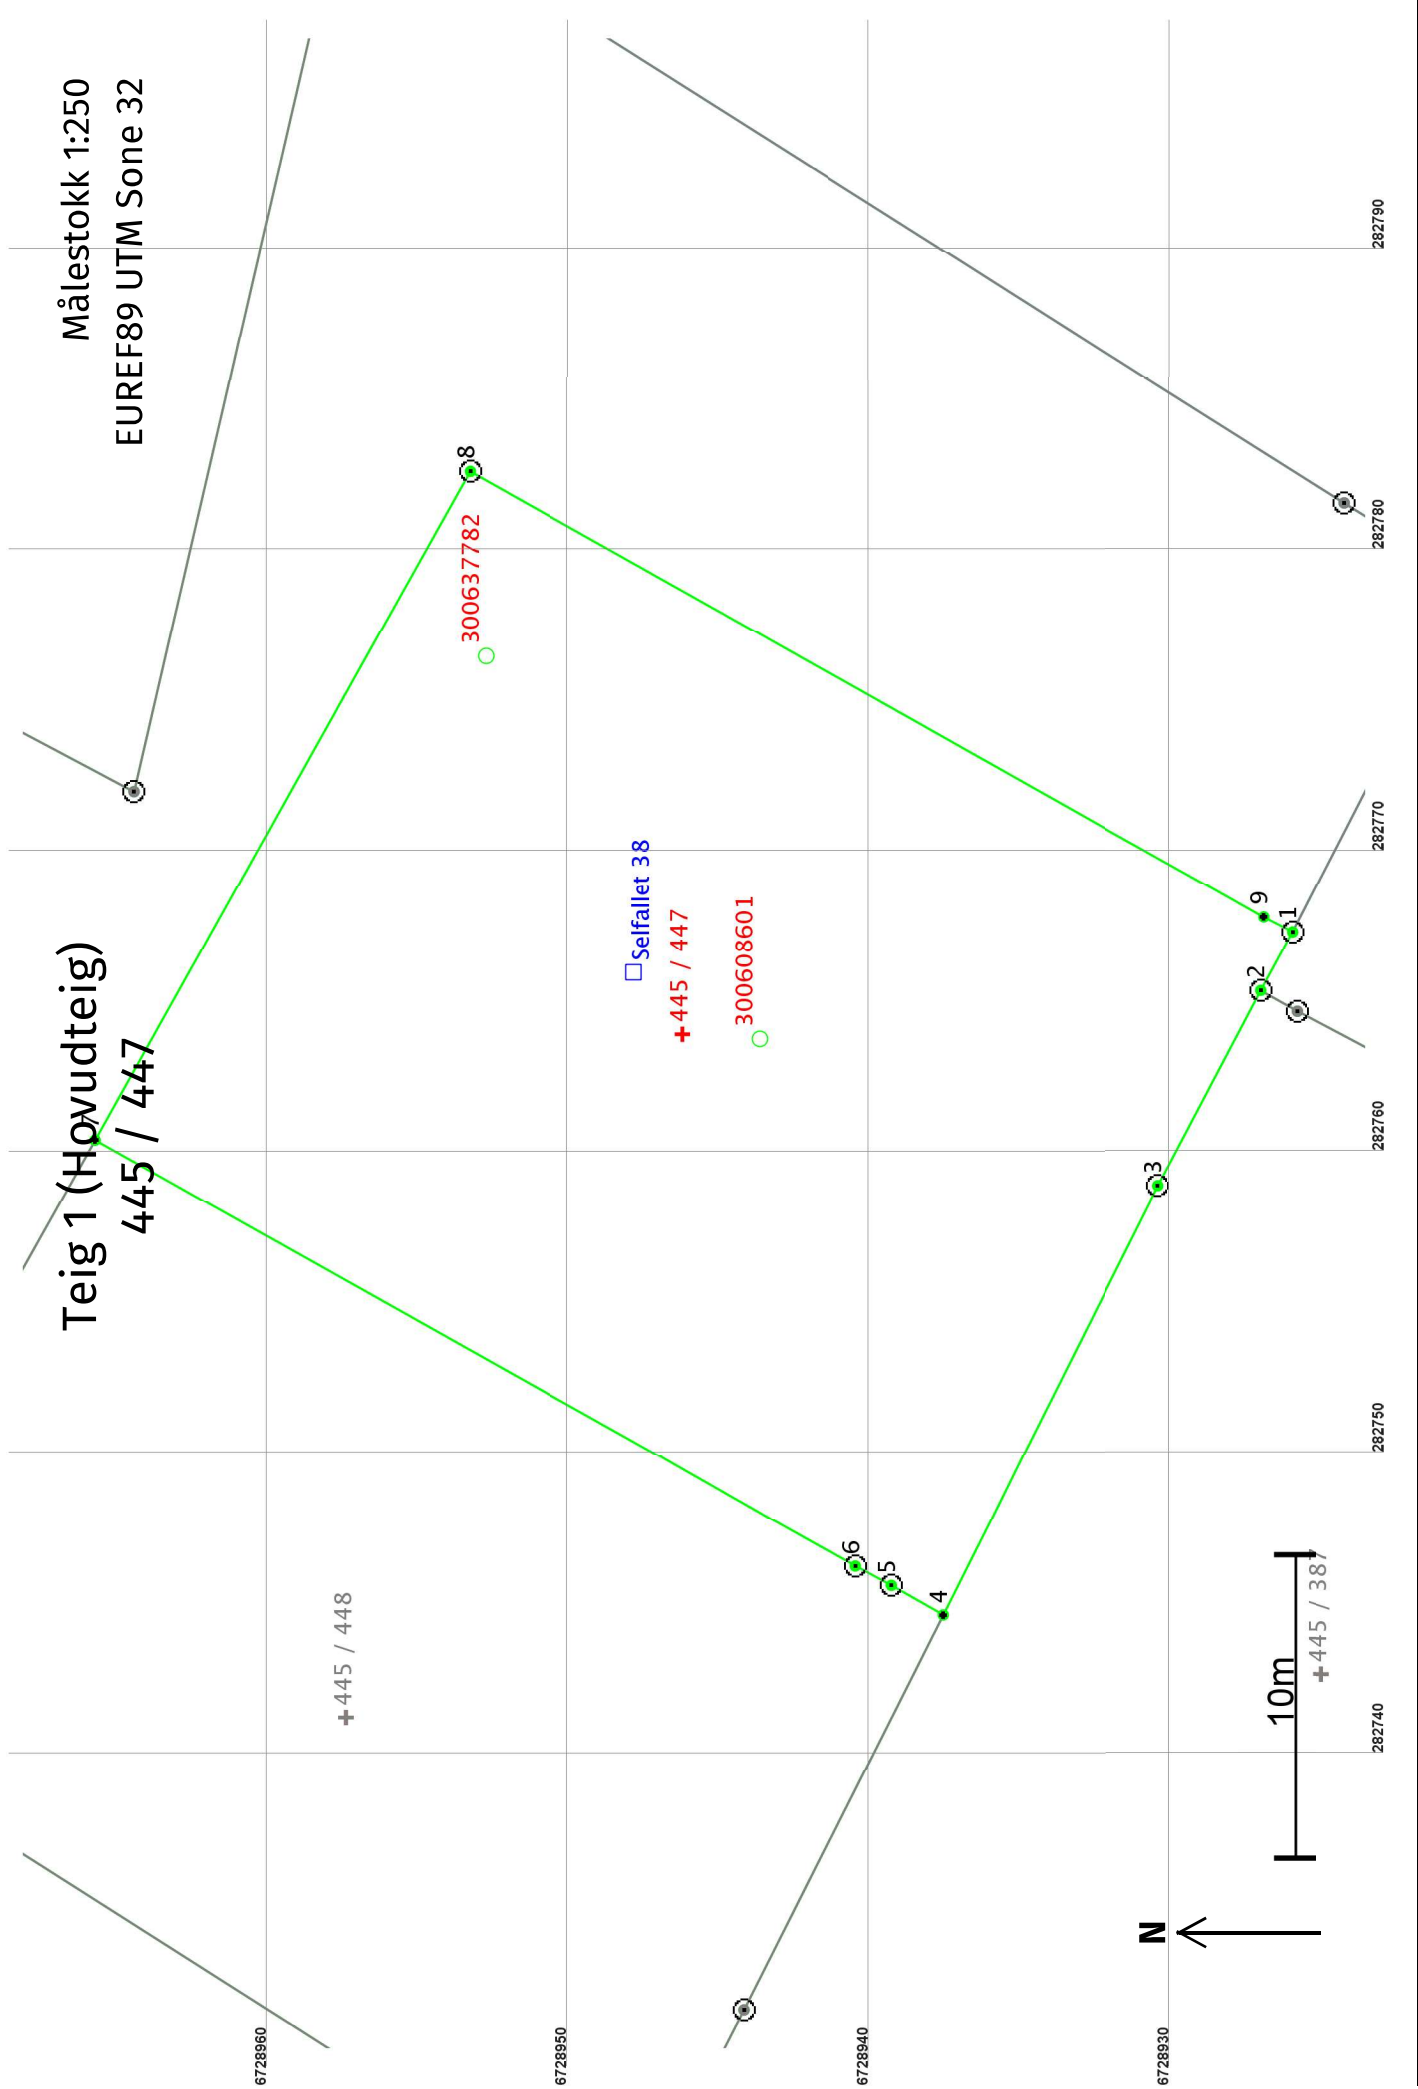

Areal og koordinatar

Areal: 806,4 Arealmerknad: EUREF89 UTM Sone 32 Nord: 6728946 Aust: 282764

Representasjonspunkt: Koordinatsystem: EUREF89 UTM Sone 32

Grensepunkt / Grenselinje

Ytre avgrensing

Løpenr	Nord	Aust	Grensemerke nedsett i / Lengde (m)	Grensepunkttype / Linjeinformasjon	Målemetode	Nøyaktighet (SD i cm)	Radius
1	6728926,13	282767,24	Fjell 2,22	Offentleg godkjent grensemerke	69 Utrekna	10	
2	6728927,18	282765,28	Fjell 7,32	Offentleg godkjent grensemerke	69 Utrekna	10	
3	6728930,60	282758,81	Fjell 15,92	Offentleg godkjent grensemerke	69 Utrekna	10	
4	6728937,73	282744,58	Umerkt 1,98		69 Utrekna	10	
5	6728939,45	282745,55	Fjell 1,36	Offentleg godkjent grensemerke	69 Utrekna	10	
6	6728940,65	282746,20	28,93	Offentleg godkjent grensemerke	69 Utrekna	10	
7	6728965,88	282760,35	25,44	Umerkt	96 GPS kinematisk (Real time kinematic)	10	
8	6728953,43	282782,53	Jord 30,22	Offentleg godkjent grensemerke	96 GPS kinematisk (Real time kinematic)	10	
9	6728927,08	282767,74	1,08	Umerkt	18 Teke frå plan	10	