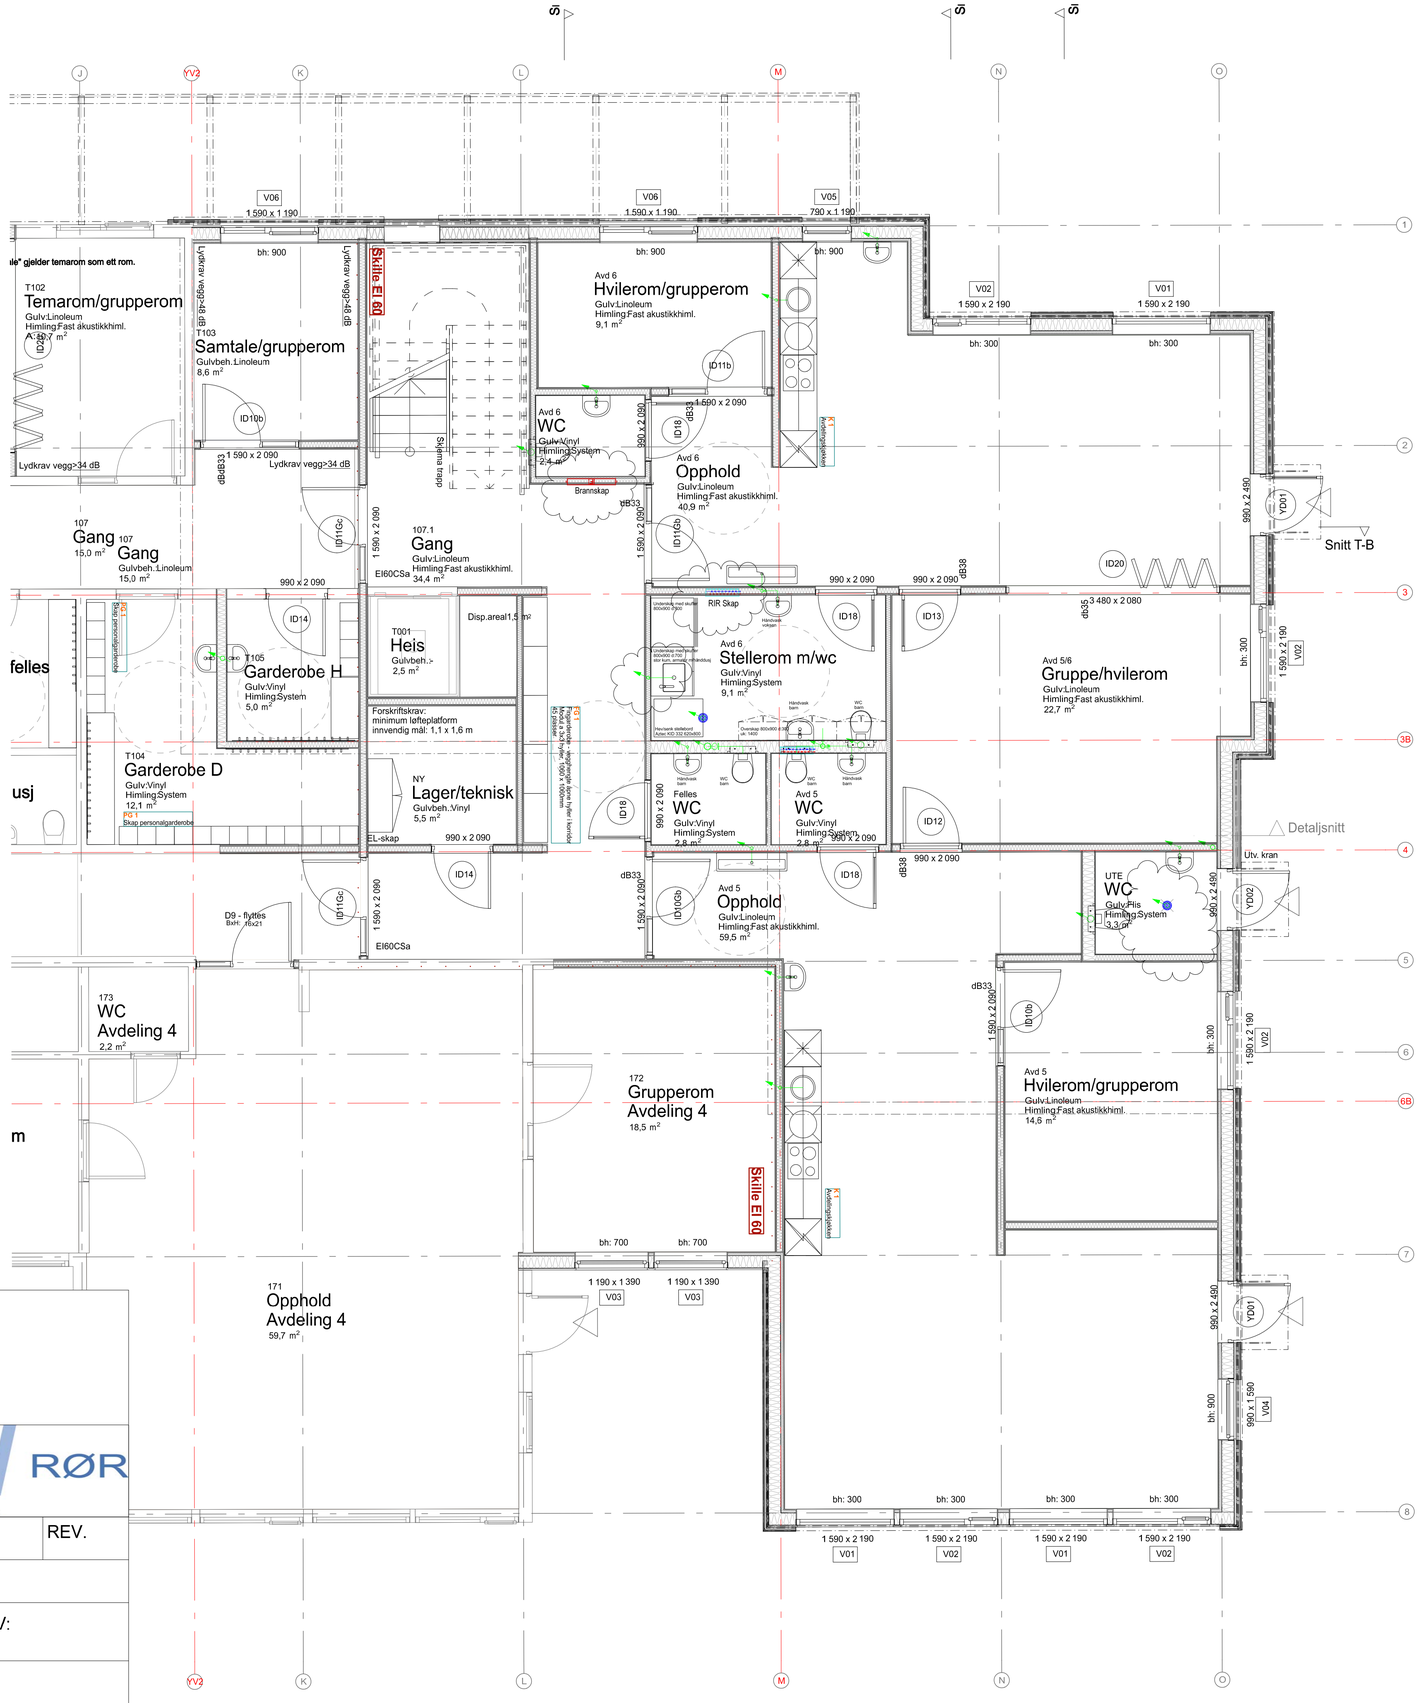

SIGN: HE	DATO: 07.04.2021	B.O RØR — RØR • ELEKTRO • KLIMA	
GODKJENT: JB	DATO: 31.08.2020		
Byggmester Hitland AS Leiketun Barnehage Plan 1	MÅLESTOKK: 1:50	FILNAVN: Leik8010	REV.
		TEGN.NR.:	
	ERSTATNING FOR:	ERSTATTET AV:	
HENVISNING:	BEREGNING:	INFO:	