

108-239

-00 FF
 -01 000000000000 DDDDDDDDDDD VVVVVVVVVVVV KKKKKKKKKKKK 000000000000
 -02 SSSSSSSSSS KKKKKKKK NNNNNNNN TTTTTTTT TTTTTTTT II.III Bk MMMMMMM
 -03 TTTTTTTTTT KKKKKKKK HHH.HHHH VVV.VVVV AAAA.AAA SS.SSS Bk MMMMMMM
 -04 TTTTTTTTTT KKKKKKKK HHH.HHHH DDDD.DDD AAAA.AAA SS.SSS Bk MMMMMMM
 -05 PPPPPPPPPP KKKKKKKK XXXXXXXX.XXX YYYYYYY.YYY ZZZZ.ZZZ Bk MMMMMMM
 -06 PPPPPPPPPP KKKKKKKK PPPPPPPP.PPP AAAAAAA.AAA ZZZZ.ZZZ Bk MMMMMMM
 -07 PPPPPPPPPP KKKKKKKK dXXXXXXXX.XXX dYYYYYY.YYY dZZZ.ZZZ Bk MMMMMMM
 -08 Epi E1 E2 E3 E4
 -09_Pi Sammenheng FF MMMMMMM
 -00 Leica Geosystems AG
 -00 Instrument: GX1230 GG Måledato: 02.12.2020
 -00 Målejobb: 108-239 Operatør:Kjersti K. Madsen

-00 Jobbeskrivelse:satt ut/målt inn plassering hus,Gnr.108 Bnr.239
 -00 Målt i euref89 NN2000

09_91

05 1	5000	6740222.400	290641.570	0.000	0.000
05 2	5000	6740211.580	290651.880	0.000	0.000
05 3	5000	6740206.059	290646.090	0.000	0.000
05 4	5000	6740216.879	290635.780	0.000	0.000

09_99

09_91

05 5	6002	6740203.740	290643.659	0.000	0.000
05 6	6002	6740201.769	290644.900	0.000	0.000
05 7	6002	6740196.250	290636.090	0.000	0.000

09_99

09_91

05 8	4011	6740215.849	290669.150	0.000	0.000
05 9	4011	6740192.360	290631.830	0.000	0.000
05 10	4011	6740197.769	290628.320	0.000	0.000
05 11	4011	6740213.129	290632.960	0.000	0.000
05 12	4011	6740221.580	290628.450	0.000	0.000
05 13	4011	6740234.009	290629.010	0.000	0.000

09_99

00 satt ut/målt inn

09_91

05 u4	5000	6740216.872	290635.772	82.755	0.024
05 u3	5000	6740206.056	290646.102	82.750	0.025
05 u2	5000	6740211.578	290651.891	82.725	0.018
05 u1	5000	6740222.399	290641.561	82.321	0.020

09_99

Planerings høyde er kote 82.75

Innmålingstjenester as

Kjersti K. Madsen


Y 290600

Y 290650

Stikningsskisse for Gnr.108 Bnr.239 Lynghaugane 6a-b, Lindås Kommune.

X 6740250

X 6740200

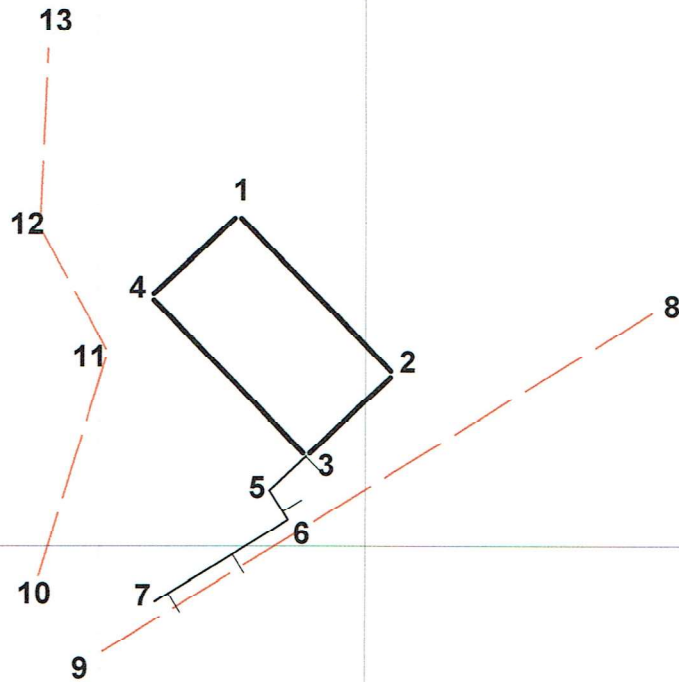

Stikningsskisse for Gnr.108 Bnr.239
Lynghaugane 6a-b, Lindås Kommune
Bolig & Eiendom as
Dato: 25/11/19

Målestokk 1:500

Innmålingstjenester as

Gerst & Madsen

INNMALINGSTJENESTER AS



Organisasjonsnr. 979 927 703
Bankgiro: 3624 07 79751

Vår ref:
Bolig & Eiendom as

Deres ref:

Dato: 25.11.19.

**Stikningsskisse for Gnr.108 Bnr.239,
Lynghaugane 6a-b, Lindås Kommune.**

<u>HUSET</u>				
<u>PUNKT</u>	<u>TEMA</u>	<u>X</u>	<u>Y</u>	
05 1	5000	6740222.400	290641.570	
05 2	5000	6740211.580	290651.880	
05 3	5000	6740206.060	290646.090	
05 4	5000	6740216.880	290635.780	
<u>MUR</u>				
05 5	6002	6740203.740	290643.660	
05 6	6002	6740201.770	290644.900	
05 7	6002	6740196.250	290636.090	
<u>GRENSELINJER</u>				
05 8	4011	6740215.850	290669.150	
05 9	4011	6740192.360	290631.830	
05 10	4011	6740197.770	290628.320	
05 11	4011	6740213.130	290632.960	
05 12	4011	6740221.580	290628.450	
05 13	4011	6740234.010	290629.010	

Med vennlig hilsen
Innmålingstjenester as

Kjersti K. Madsen



Kontoradresse:
Telefon
Kjersti K. Madsen
Johnny Sandvik

Helgeplasset 144
55 59 02 77 (76)
Mob.tif.90 78 72 08
Mob.tif.40 40 23 23

5148 Fyllingsdalen
E.Post: innmal@innmal.no