


1 : 1000

Søk etter innhold | valgte kilder

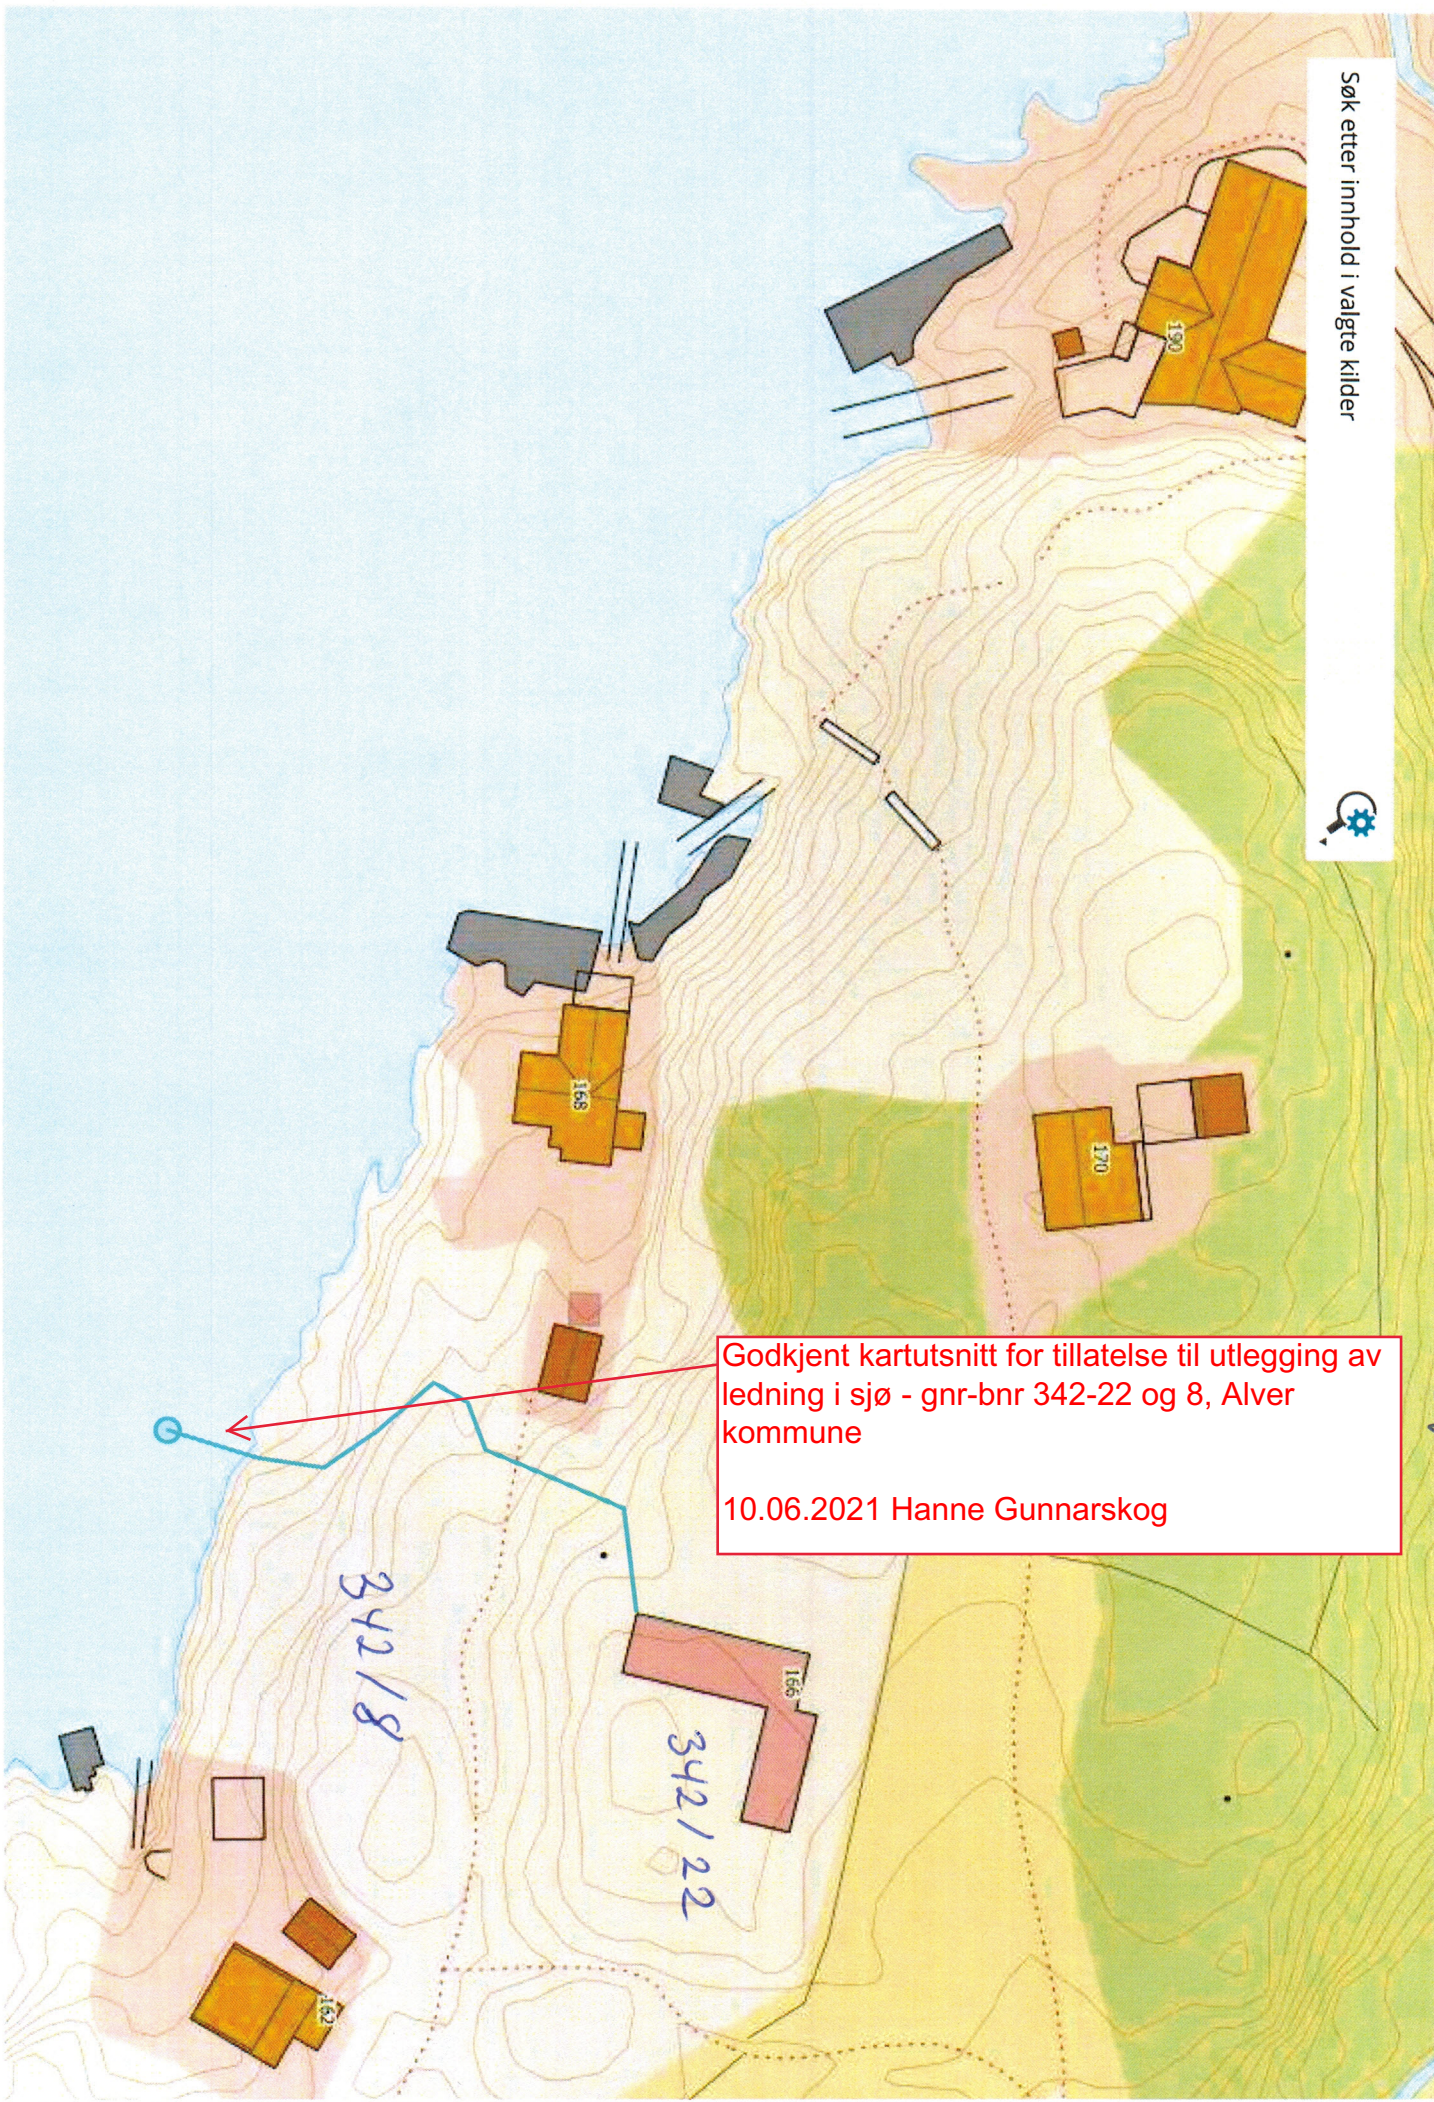

Godkjent kartutsnitt for tillatelse til utlegging av ledning i sjø - gnr-bnr 342-22 og 8, Alver kommune  
10.06.2021 Hanne Gunnarskog

ALVER KOMMUNE