

Kartvedlegg til protokoll for oppmålingsforretning

Alver Kommune

N

Eigedom
45/8, 45/8, 45/1, 45/1

Saks nr
202019718


Oppdragnr

Forretningsdato
17/6/2021


Landmålar
Kjell Rune Standal

Rekvirent
Olsen Halldis Sletten, Olsen Øivind, Sletten Kjartan, Sletten
Ragnhild

Målestokk 1:500

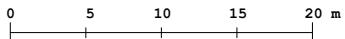

Beskriving/avtalar:

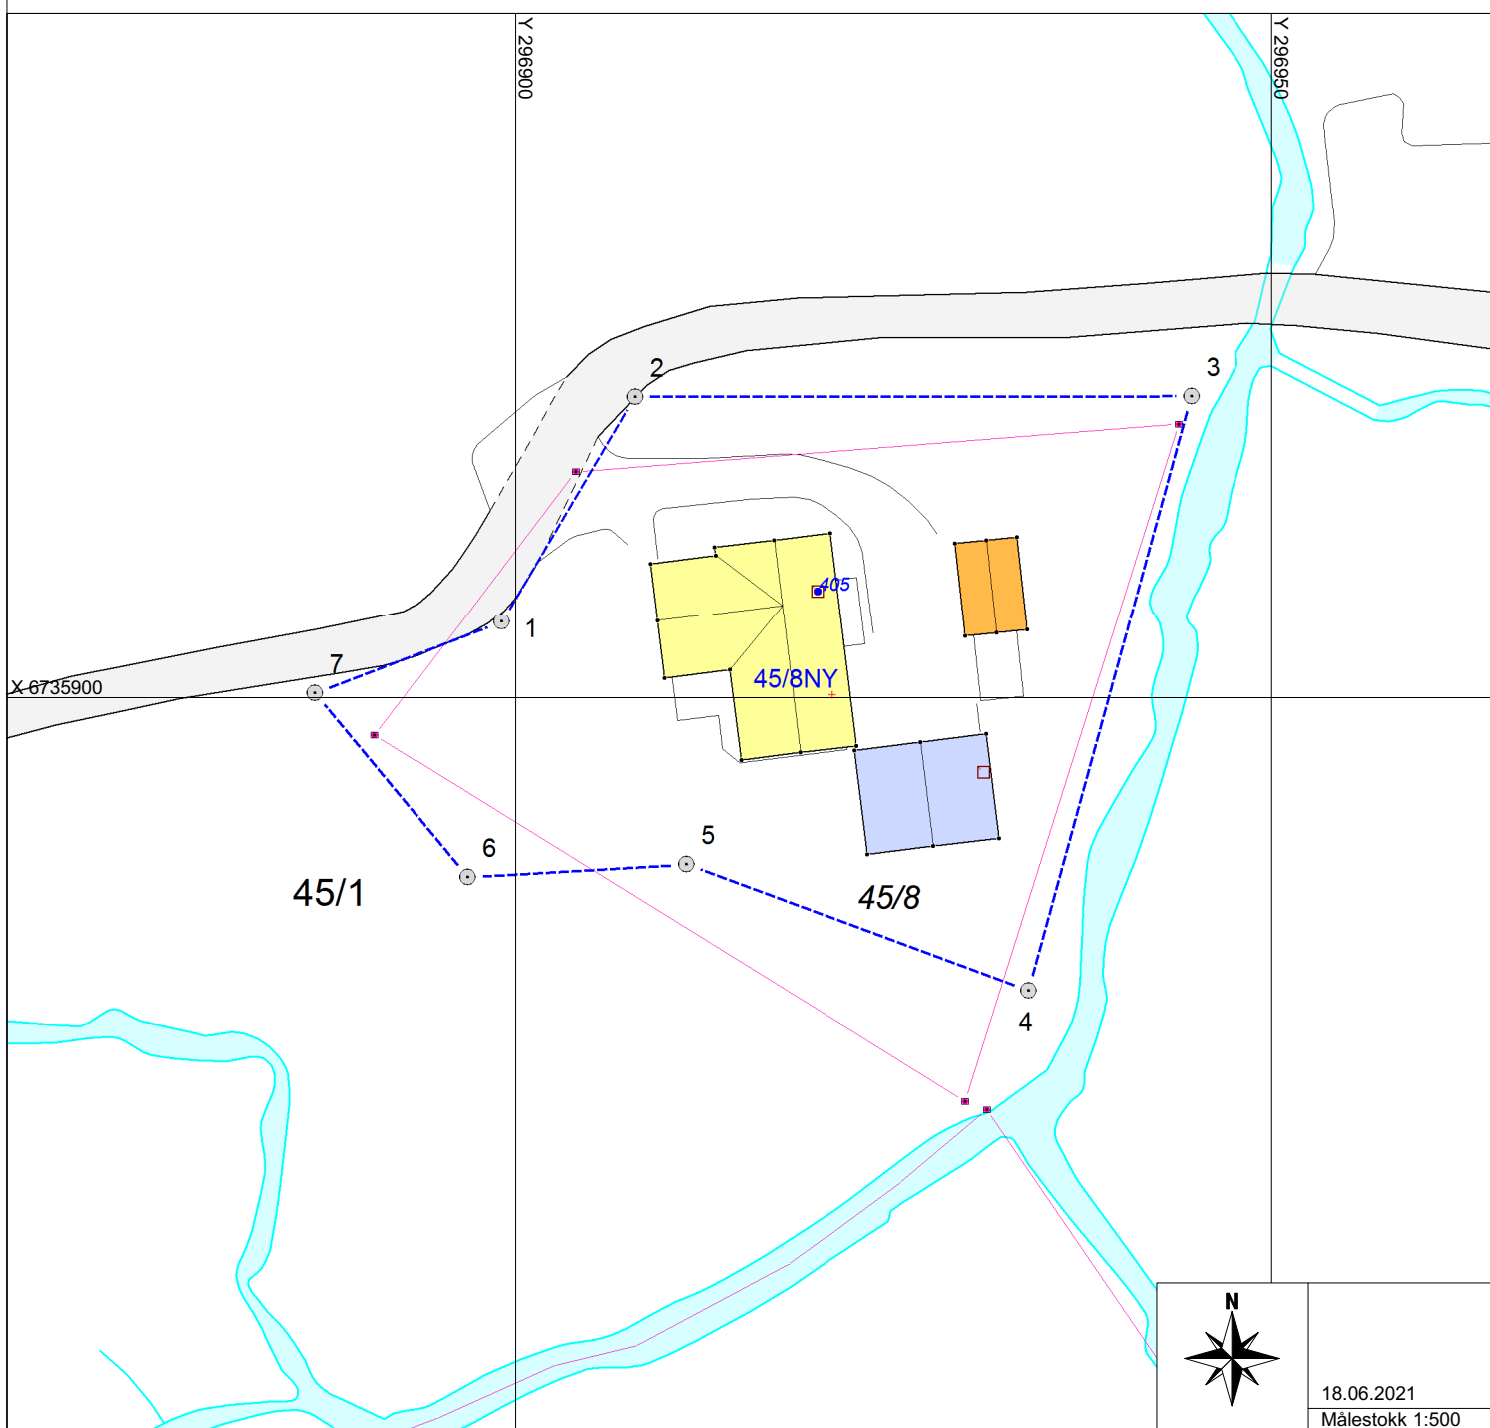

18.06.2021

Målestokk 1:500