

Oversiktskart

Målestokk 1:1 000
EUREF89 UTM Sone 32

6735950

6735900

6735850



40m

296800

296850

296900

296950

297000


Skauvegen

Kvernhuselva

45 / 8

Her vises de
matrikkelenheter som
forretningen gjelder:



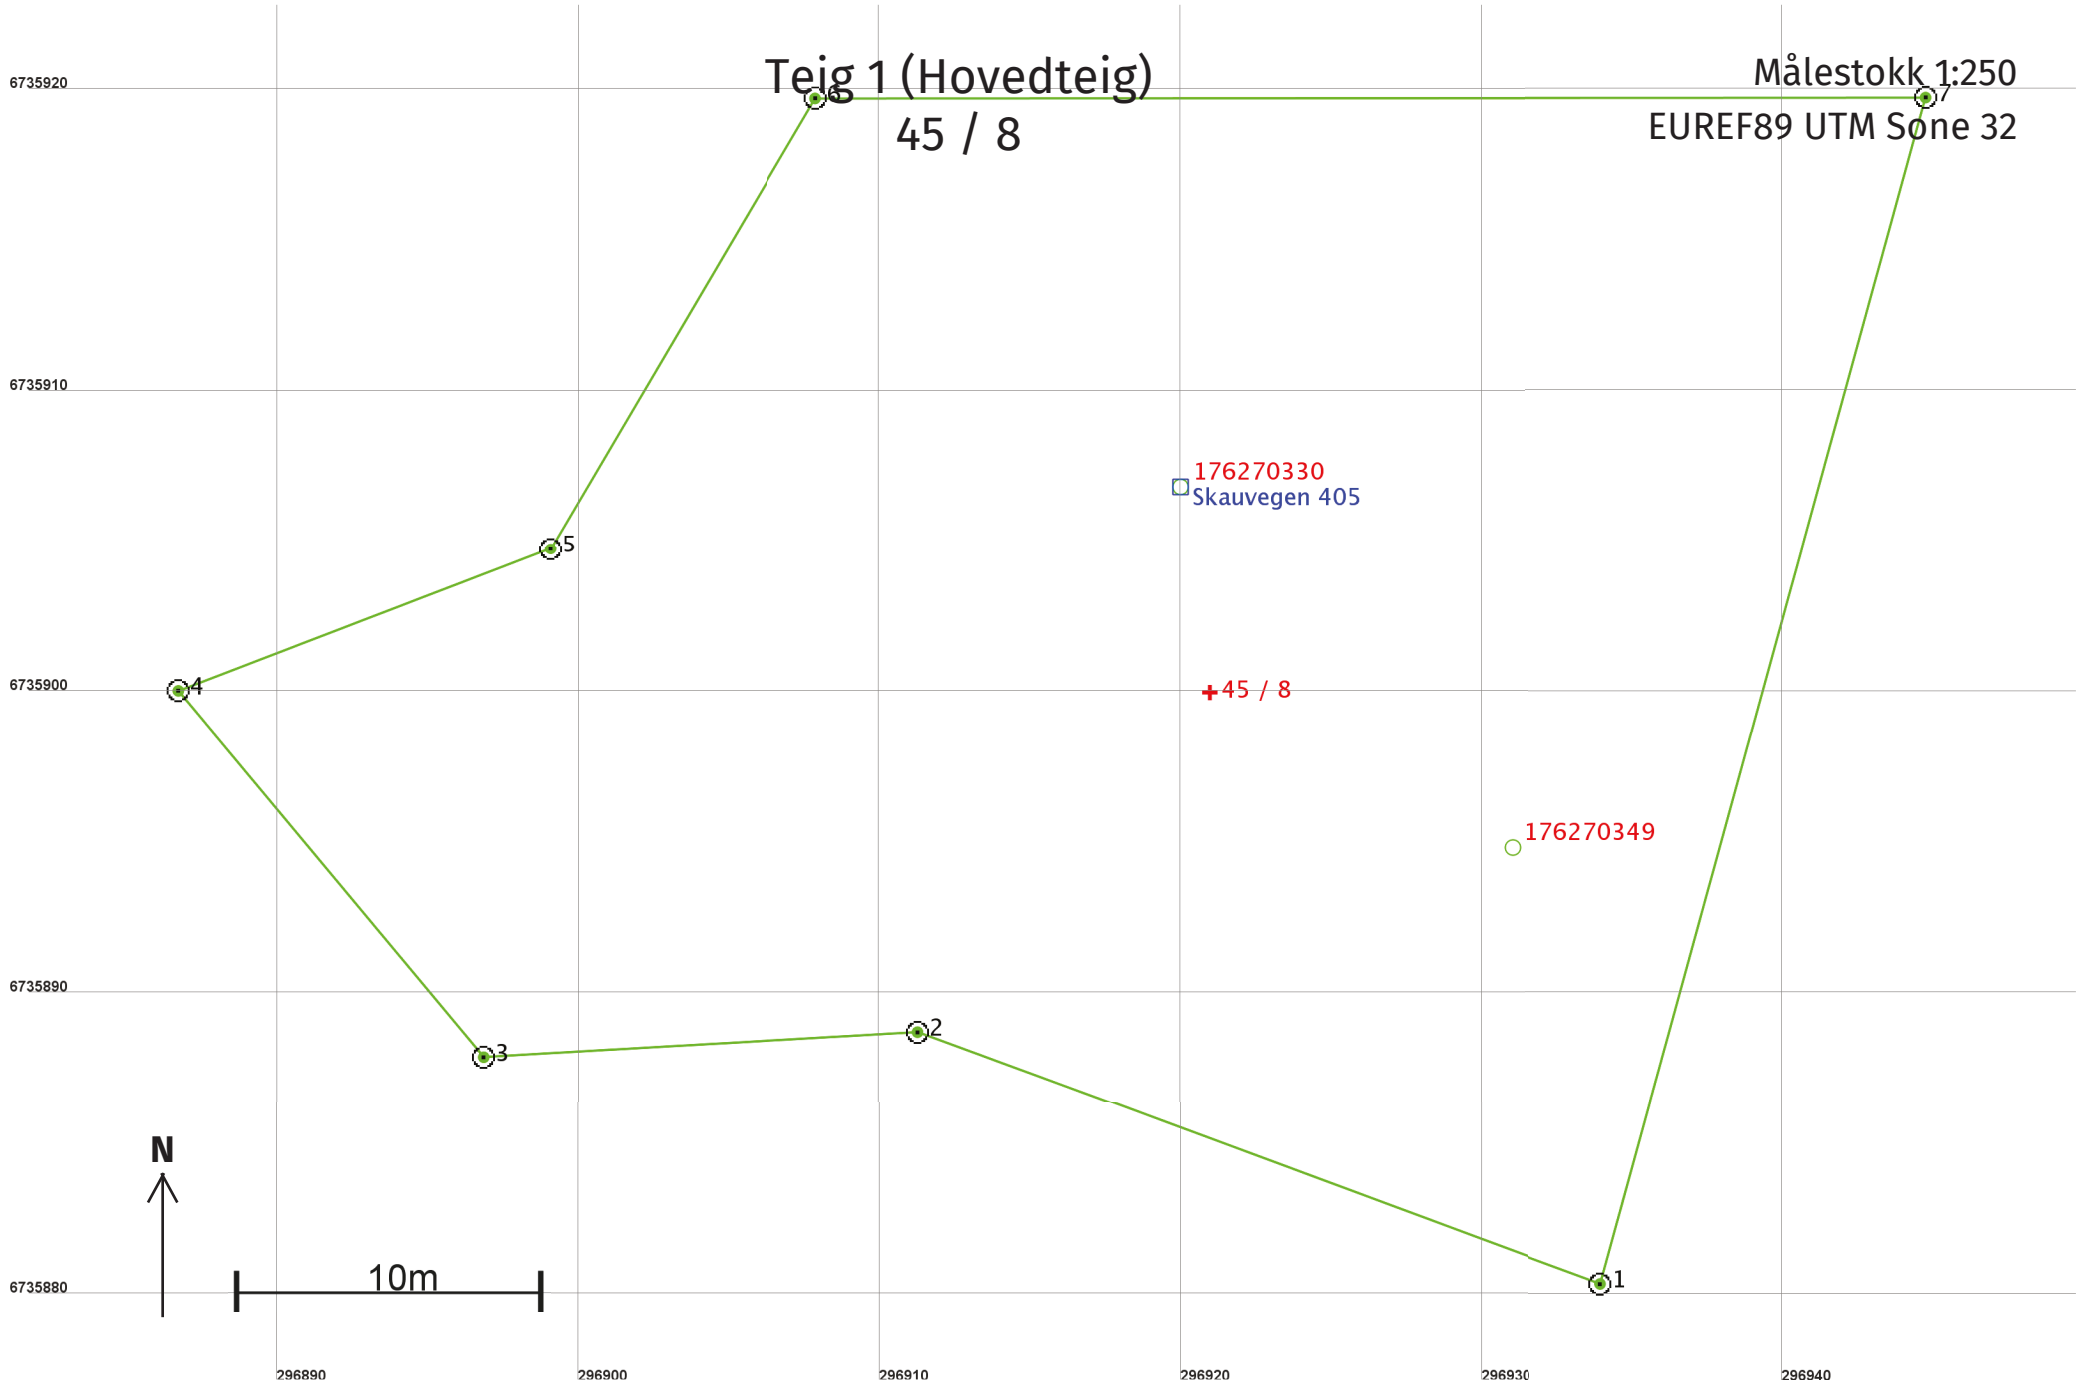

Areal og koordinater

Areal: 1 442,4

Arealmerknad:

Representasjonspunkt: Koordinatsystem: EUREF89 UTM Sone 32

Nord: 6735900 Øst: 296921

Grensepunkt / Grenselinje

Ytre avgrensing

Løpenr	Nord	Øst	Grensemerke nedsatt i / Lengde (m)	Grensepunkttype / Linjeinformasjon	Målemetode	Nøyaktighet (SD i cm)	Radius
1	6735880,54	296933,94	Jord 24,14	Offentlig godkjent grensemerke	96 GPS kinematisk (Real time kinematic)	10	
2	6735888,88	296911,28	Jord 14,45	Offentlig godkjent grensemerke	96 GPS kinematisk (Real time kinematic)	10	
3	6735888,05	296896,85	Jord 15,81	Offentlig godkjent grensemerke	96 GPS kinematisk (Real time kinematic)	10	
4	6735900,19	296886,73	Jord 13,21	Offentlig godkjent grensemerke	96 GPS kinematisk (Real time kinematic)	10	
5	6735904,92	296899,07	Annen terrengdetalj 17,34	Offentlig godkjent grensemerke	96 GPS kinematisk (Real time kinematic)	10	
6	6735919,85	296907,89	Fjell 36,83	Offentlig godkjent grensemerke	96 GPS kinematisk (Real time kinematic)	10	
7	6735919,88	296944,72	Jord 40,78	Offentlig godkjent grensemerke	96 GPS kinematisk (Real time kinematic)	10	