


1.




KART
 over
 Indmarken til bruksnr 12 og 3 i gaarden
MYRTVEIT
 Gaardsnr 32 i Alversund herred
 SÖNDRE BERGENHUS AMT
 Optat år 1908 av
 Th. Skoster.

Maalstok 1:2000.

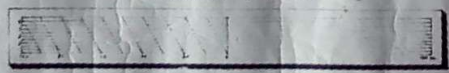


Tilrettelagt 1/10 1908
 R. S. Gjøedal.

Brugsnr	Stykke	Størrelse	Andel	Eier
32	A	104	1/3	Augustinus Bergesen
	B	104	1/3	Hans Olsen
	C	102	1/3	Hans Olsen

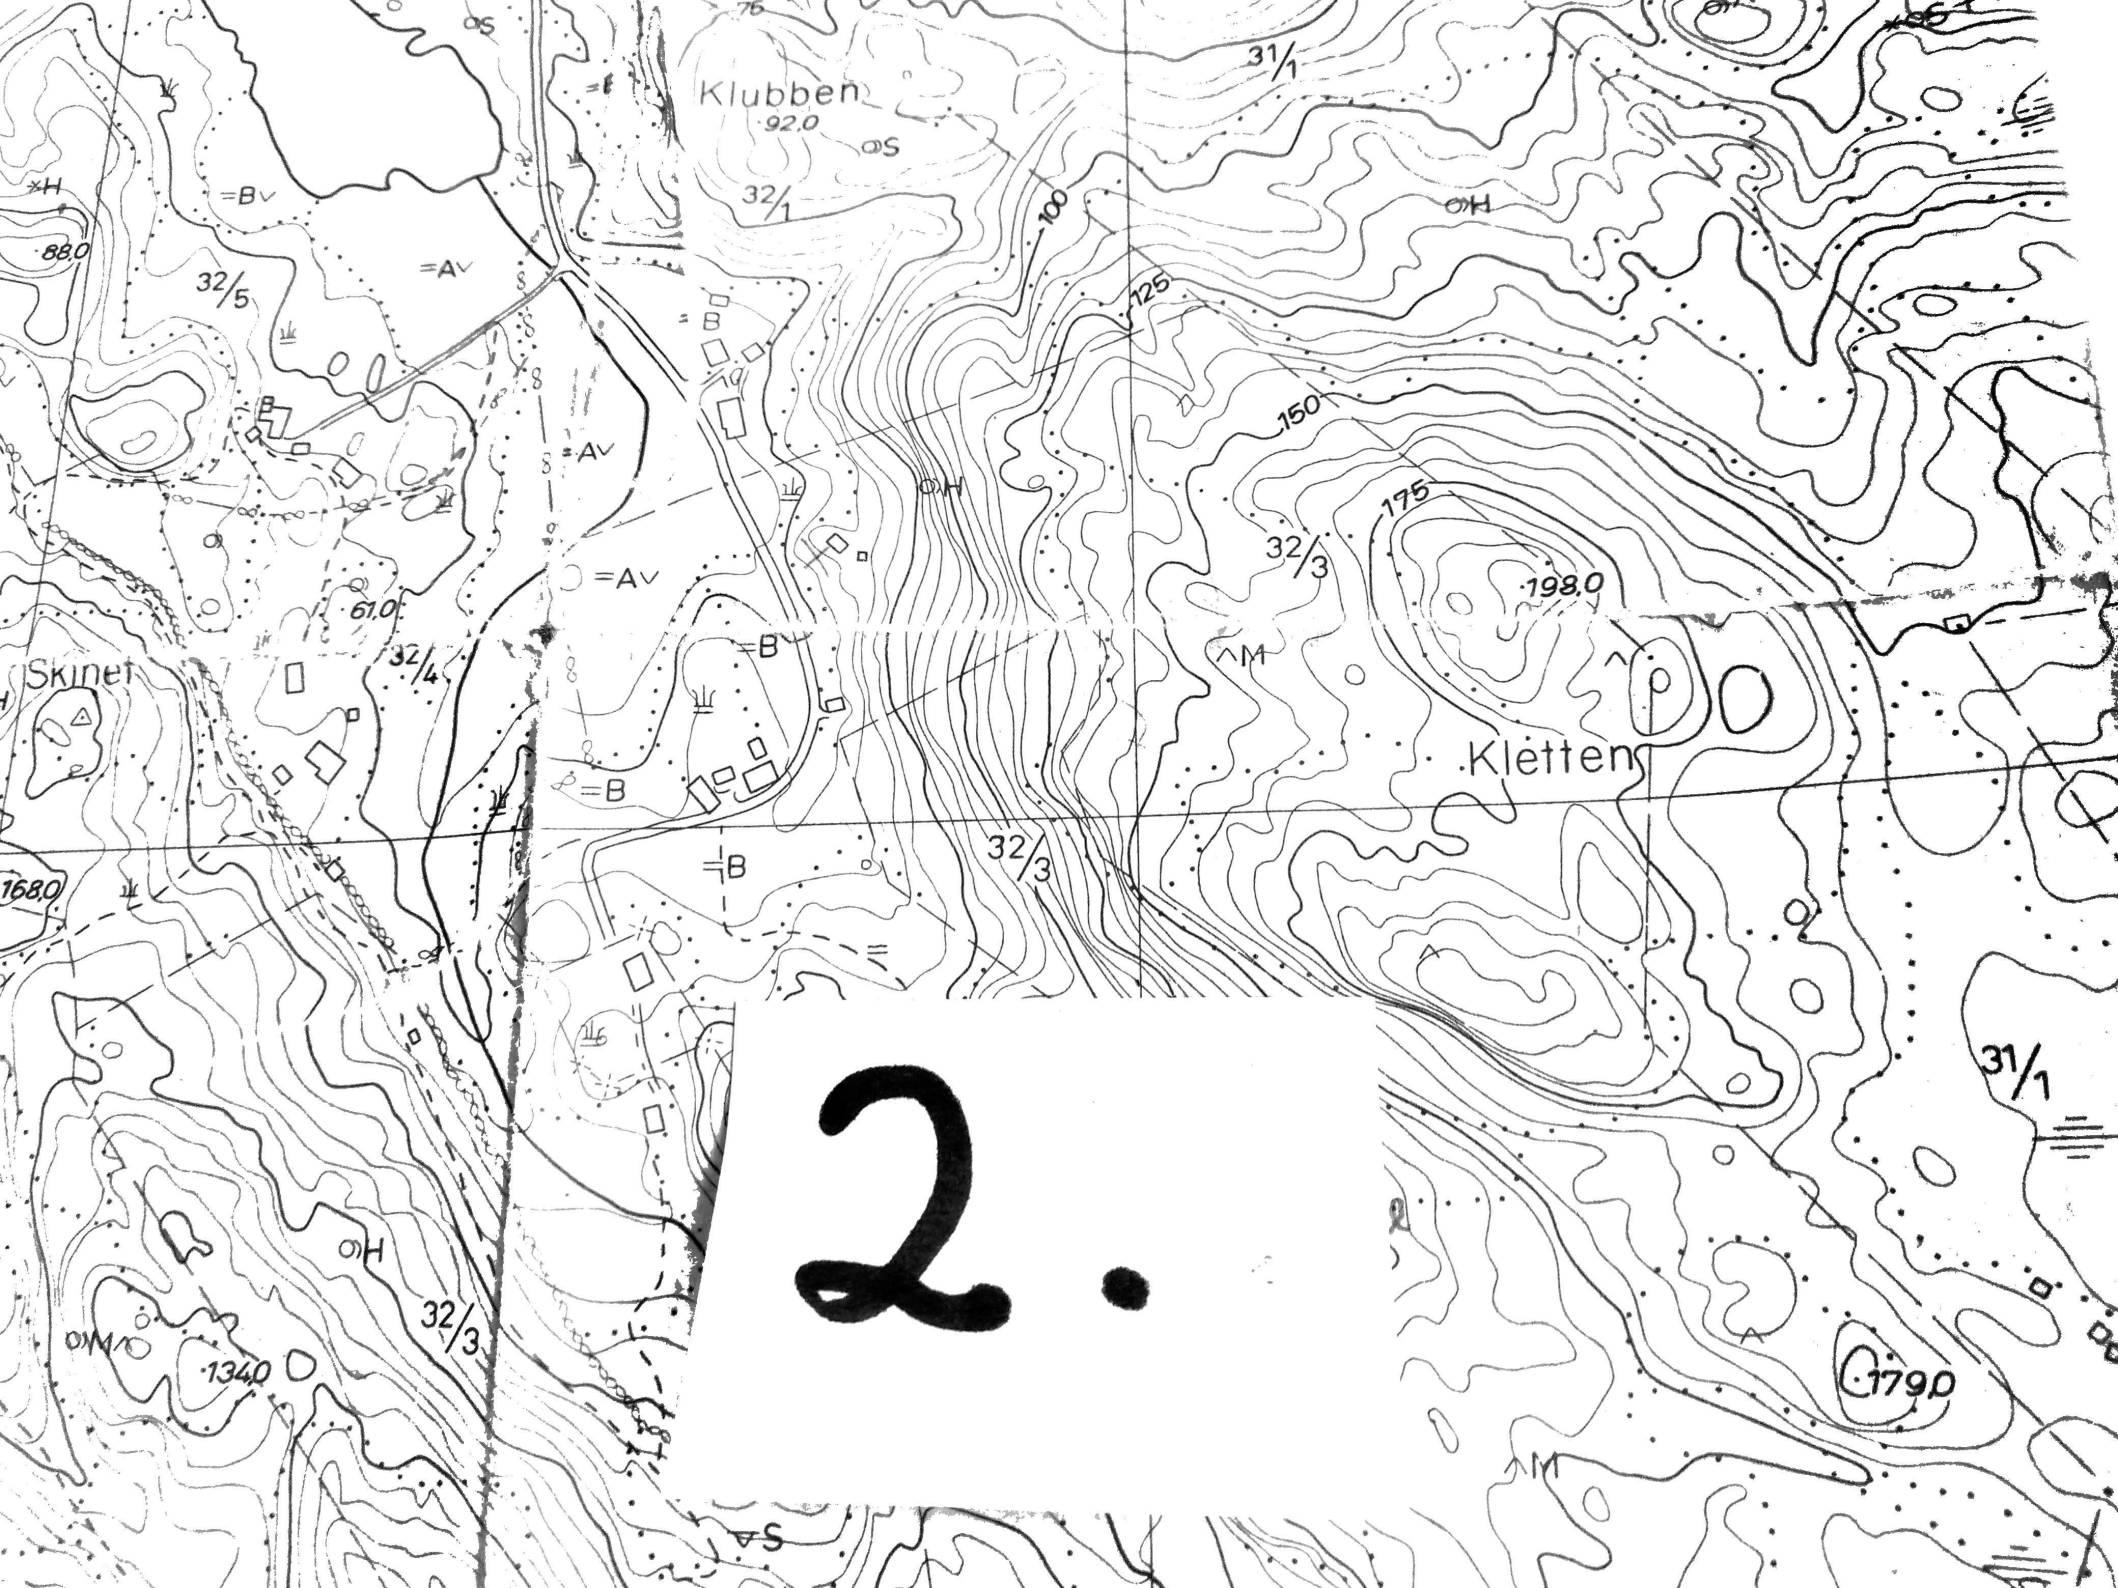

2.

3.

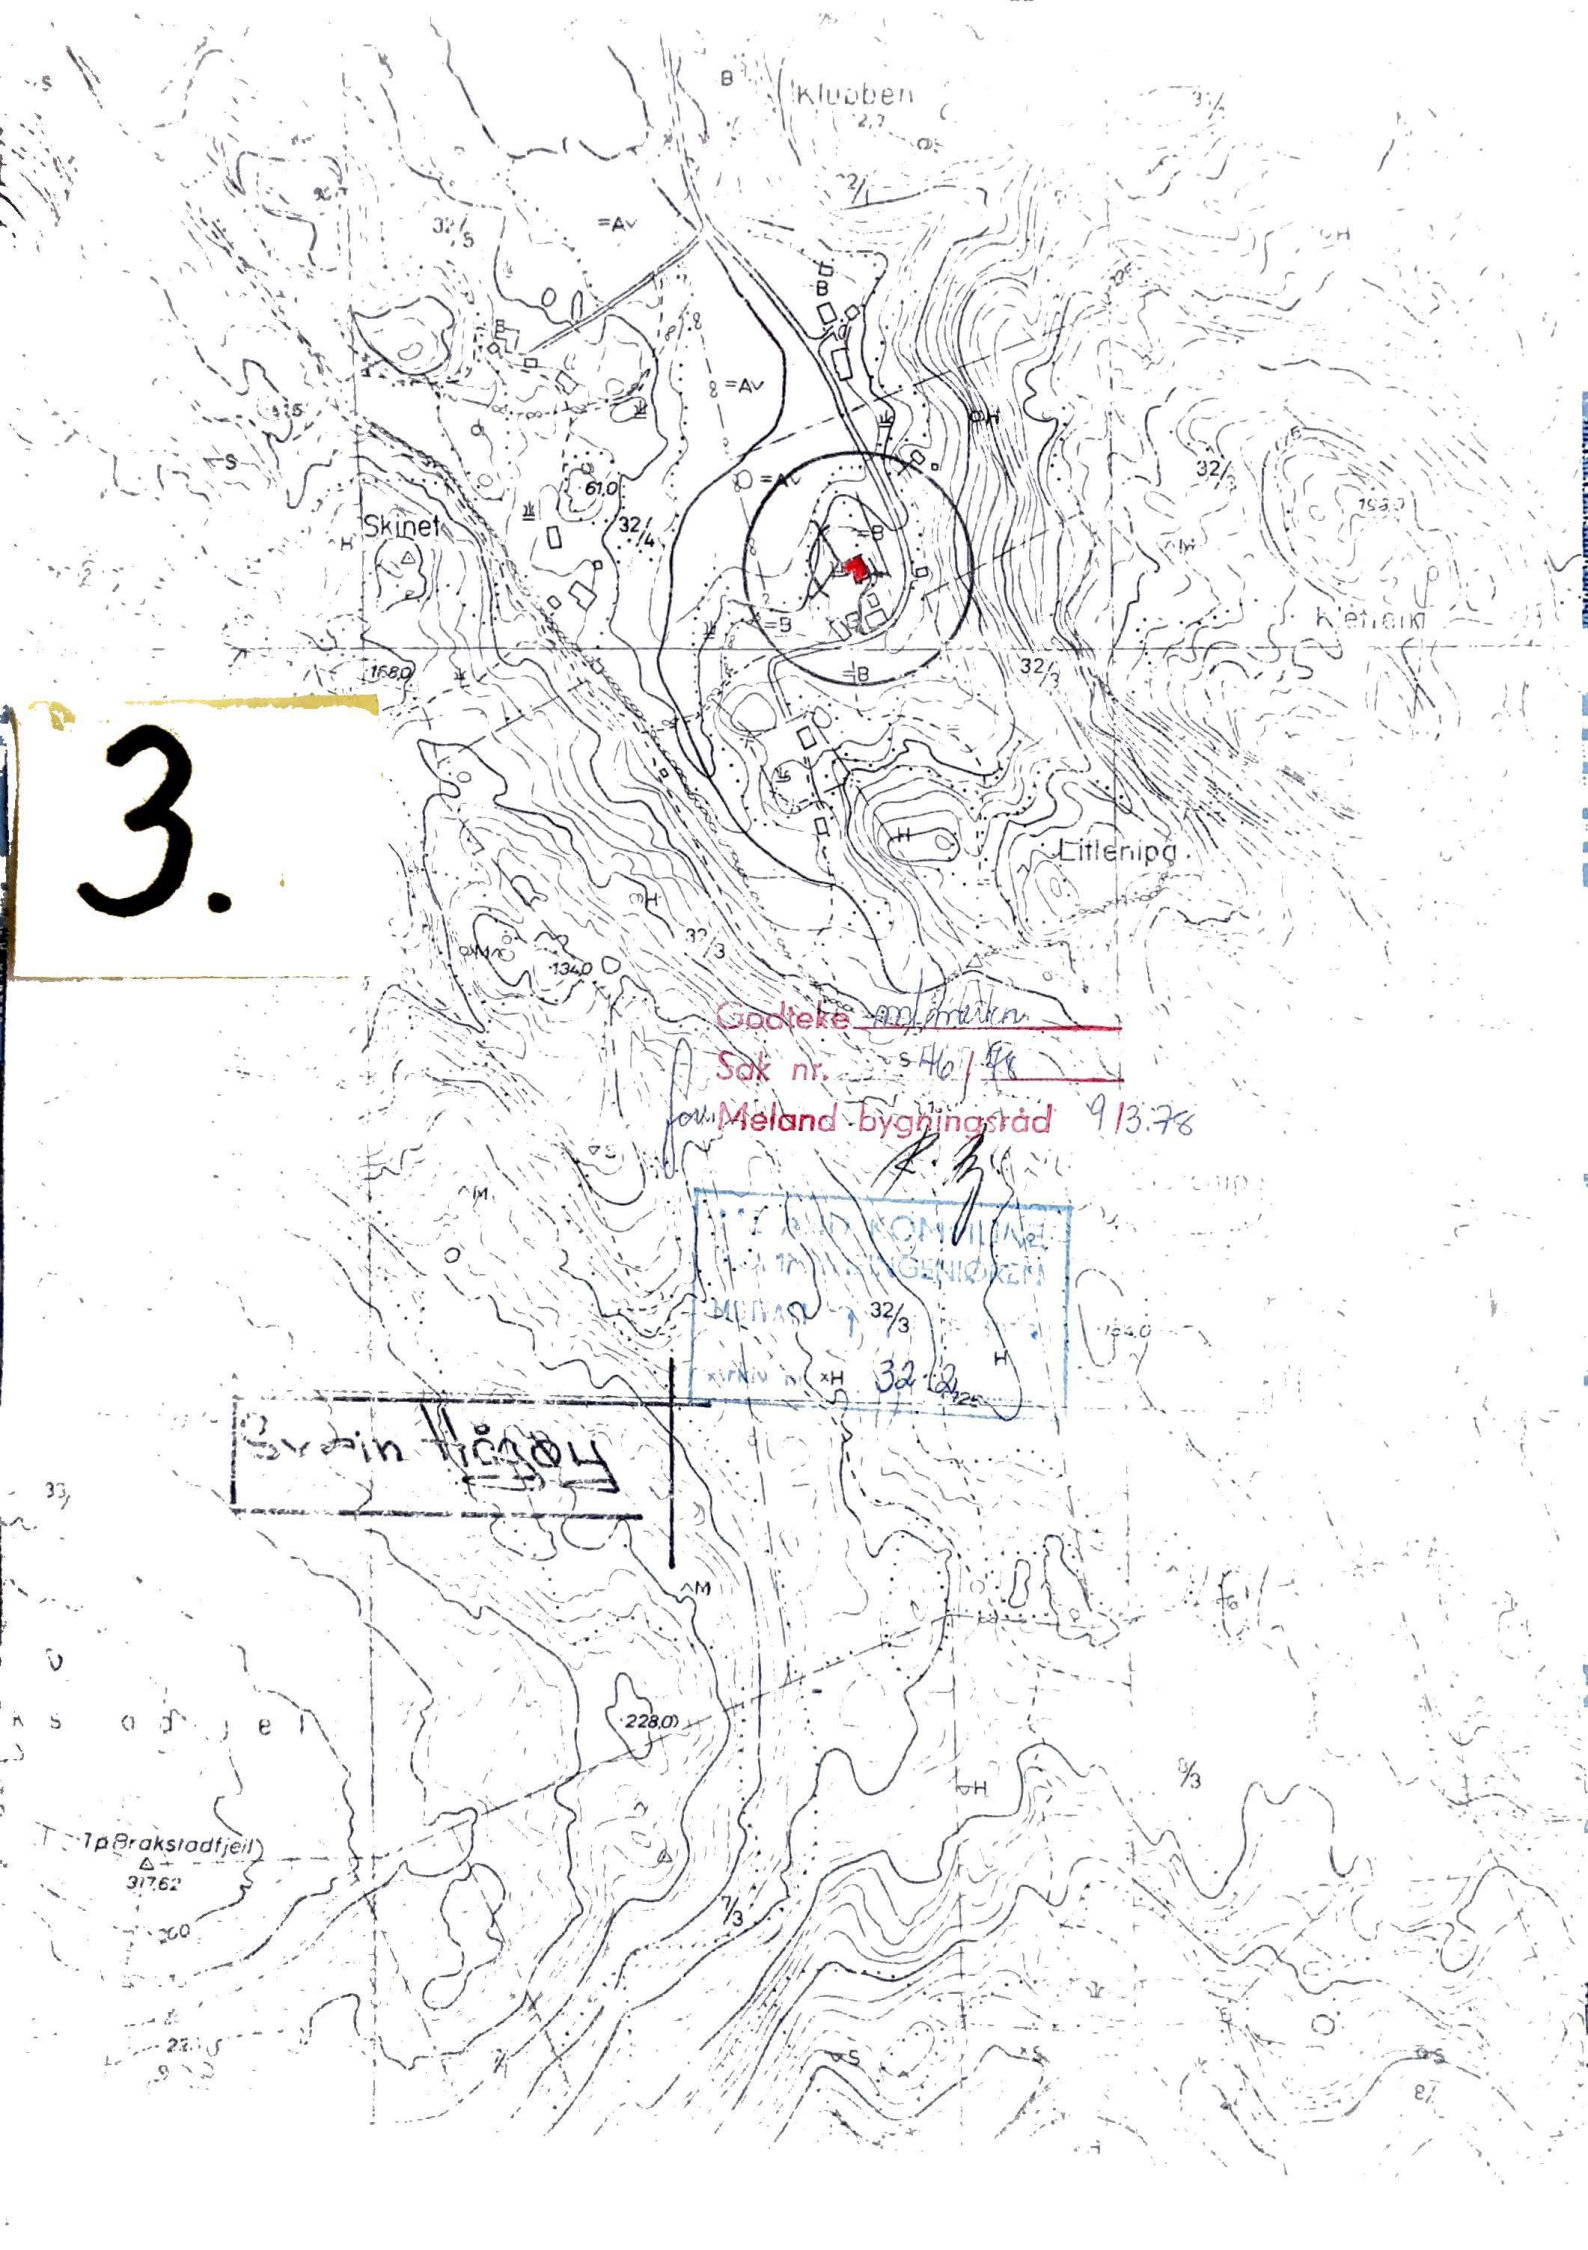

Godeke

Sak nr.

Meland byggingråd 9/13.78



Brakstadsfjell
31762

4.



Utskriftsdato: 15.09.04

Fotoår: 2001

Gardskart for

1256 -- 32/2/0

50 0 50 100 Meter

Målestokk : 1: 3000



Ajourføringsbehov melder du til landbrukskontoret

Tegnforklaring

	Areal (dekar)	
=A Fulldyrka jord, lettbrukt	5.7	
=B Fulldyrka jord, mindre lettbrukt	15.5	
= Fulldyrka jord, tungbrukt	3.1	24.3
Overflatedyrka jord	6.8	
Innmarksbeite	23.4	54.5
S Skog, svært høy bonitet	21.6	
H Skog, høy bonitet	122.9	
M Skog, middels bonitet	13.3	
L Skog, lav bonitet	0	157.8
Anna skog	0.1	
Myr	1.2	
Anna jorddekt fastmark	96.3	
Grunnlendt areal/fjell i dagen	142.3	239.9 452.2

Kartet skal vise all dyrka mark på eigedommen.


Skogteigar som ligg langt frå hovudteigen, eller som har et anna gards- og bruksnummer enn hovudteigen, er i ein del tilfelle utelatne frå kartet.

Arealstatistikken omfattar heile eigedommen, uavhengig av kva kartet viser.

Arealtala kan vera avrunda.

— Markslagsgrenser ···· Gamle markslagsgrenser
 — Eigedomsgrenser



5.

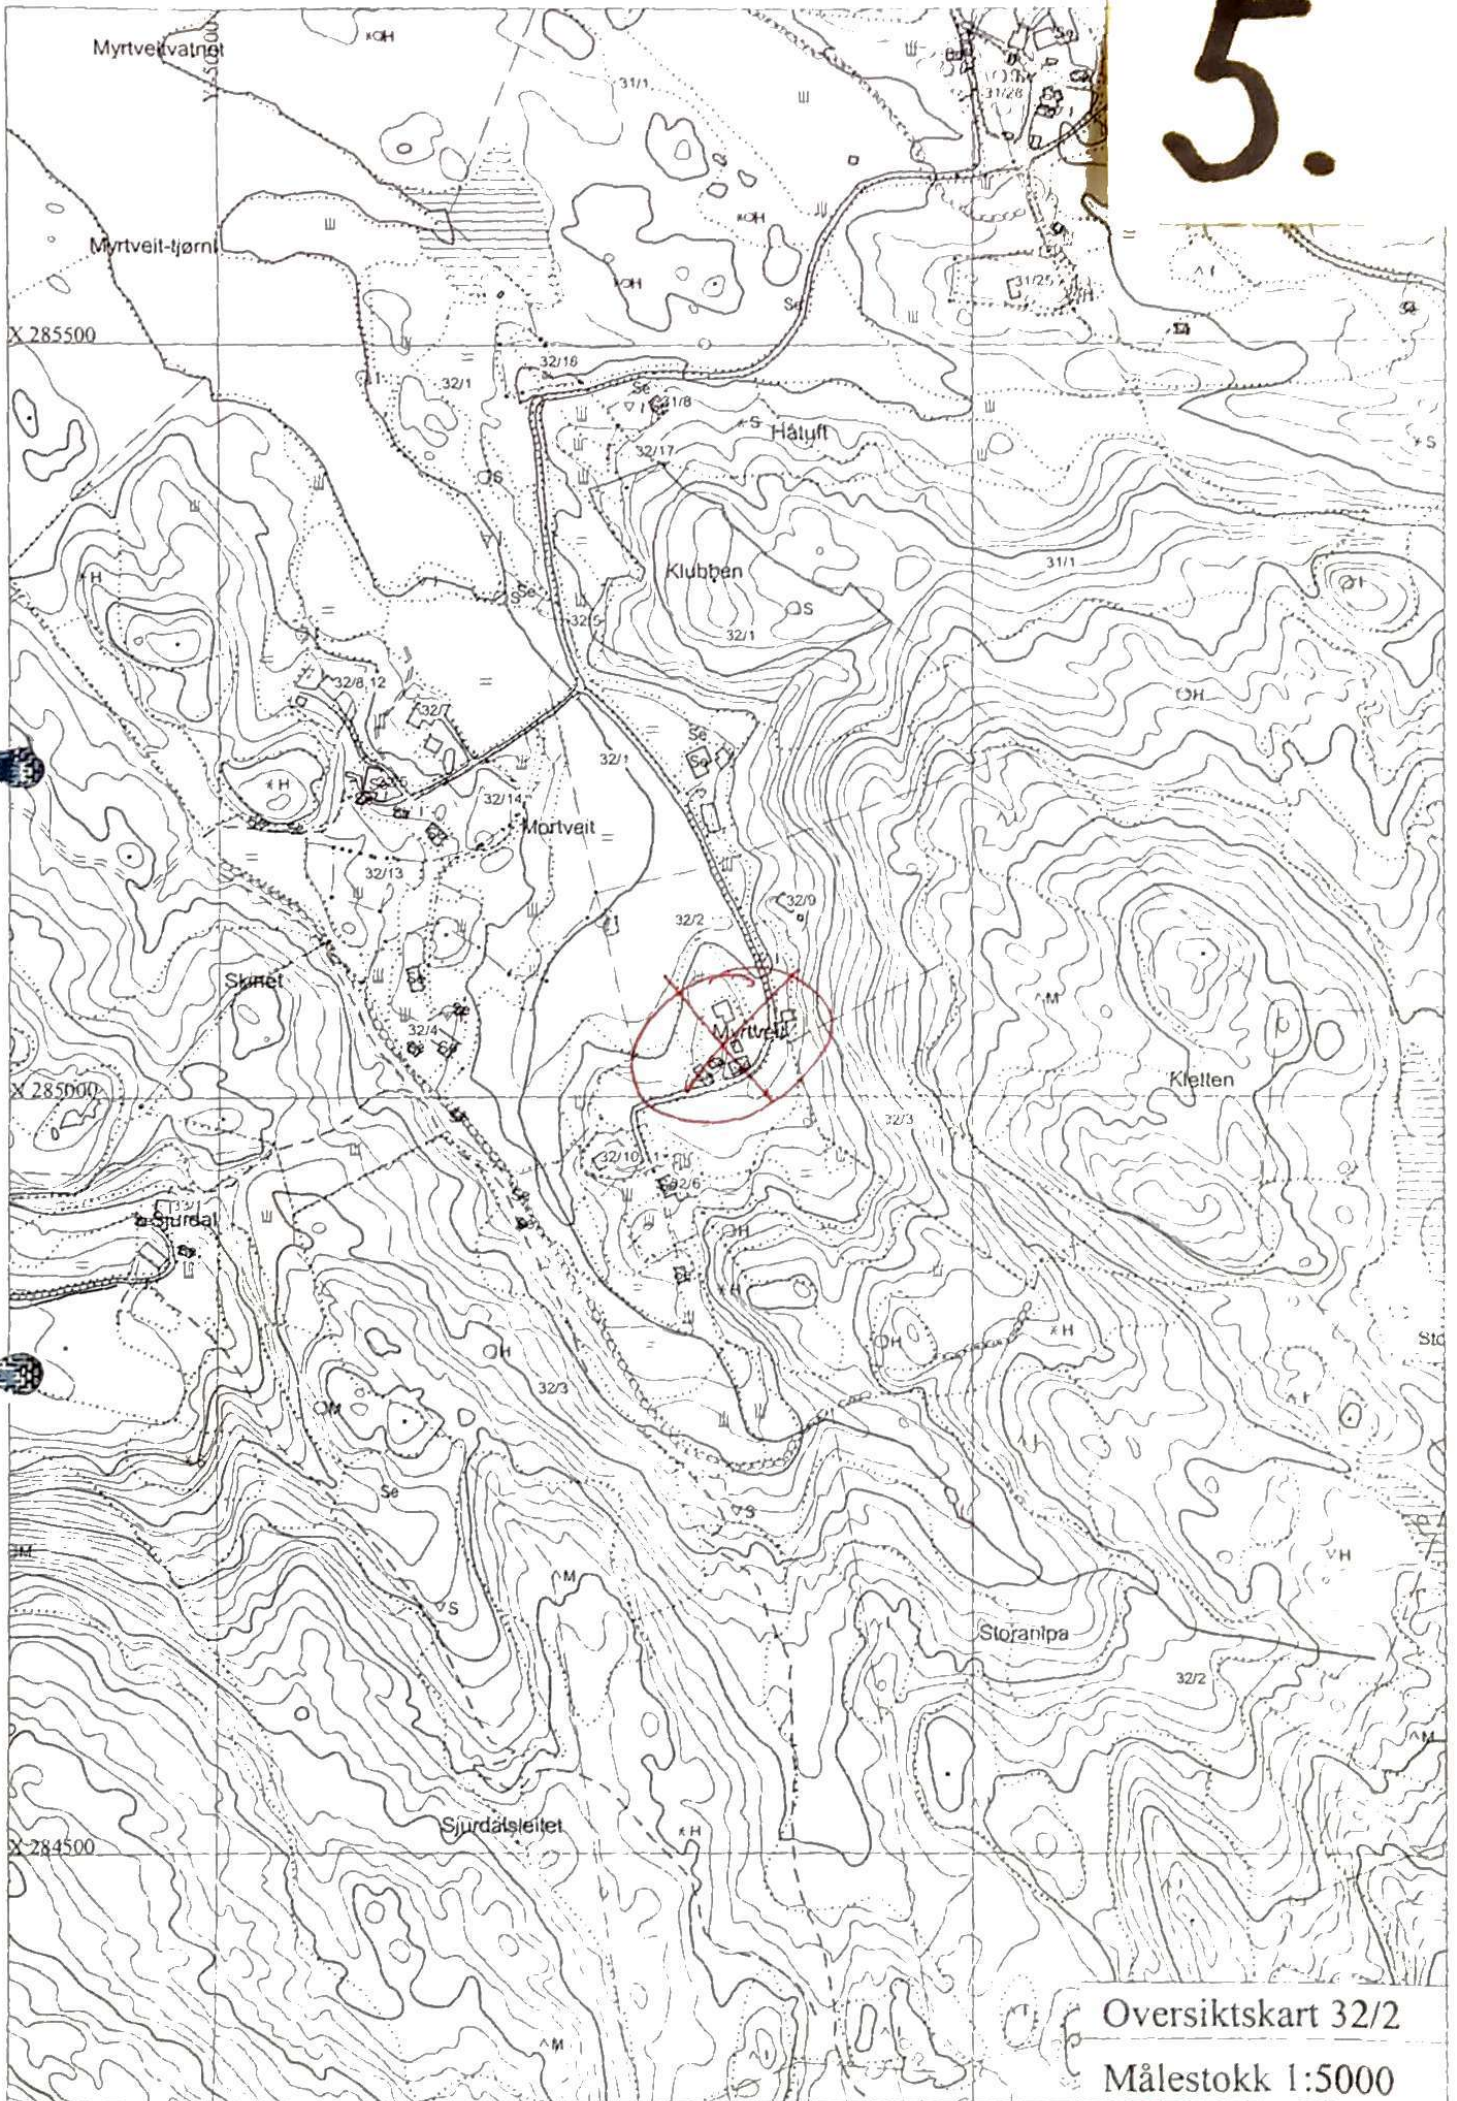


Vedlegg til søknad om utleie.

12/1-05 R.

6.

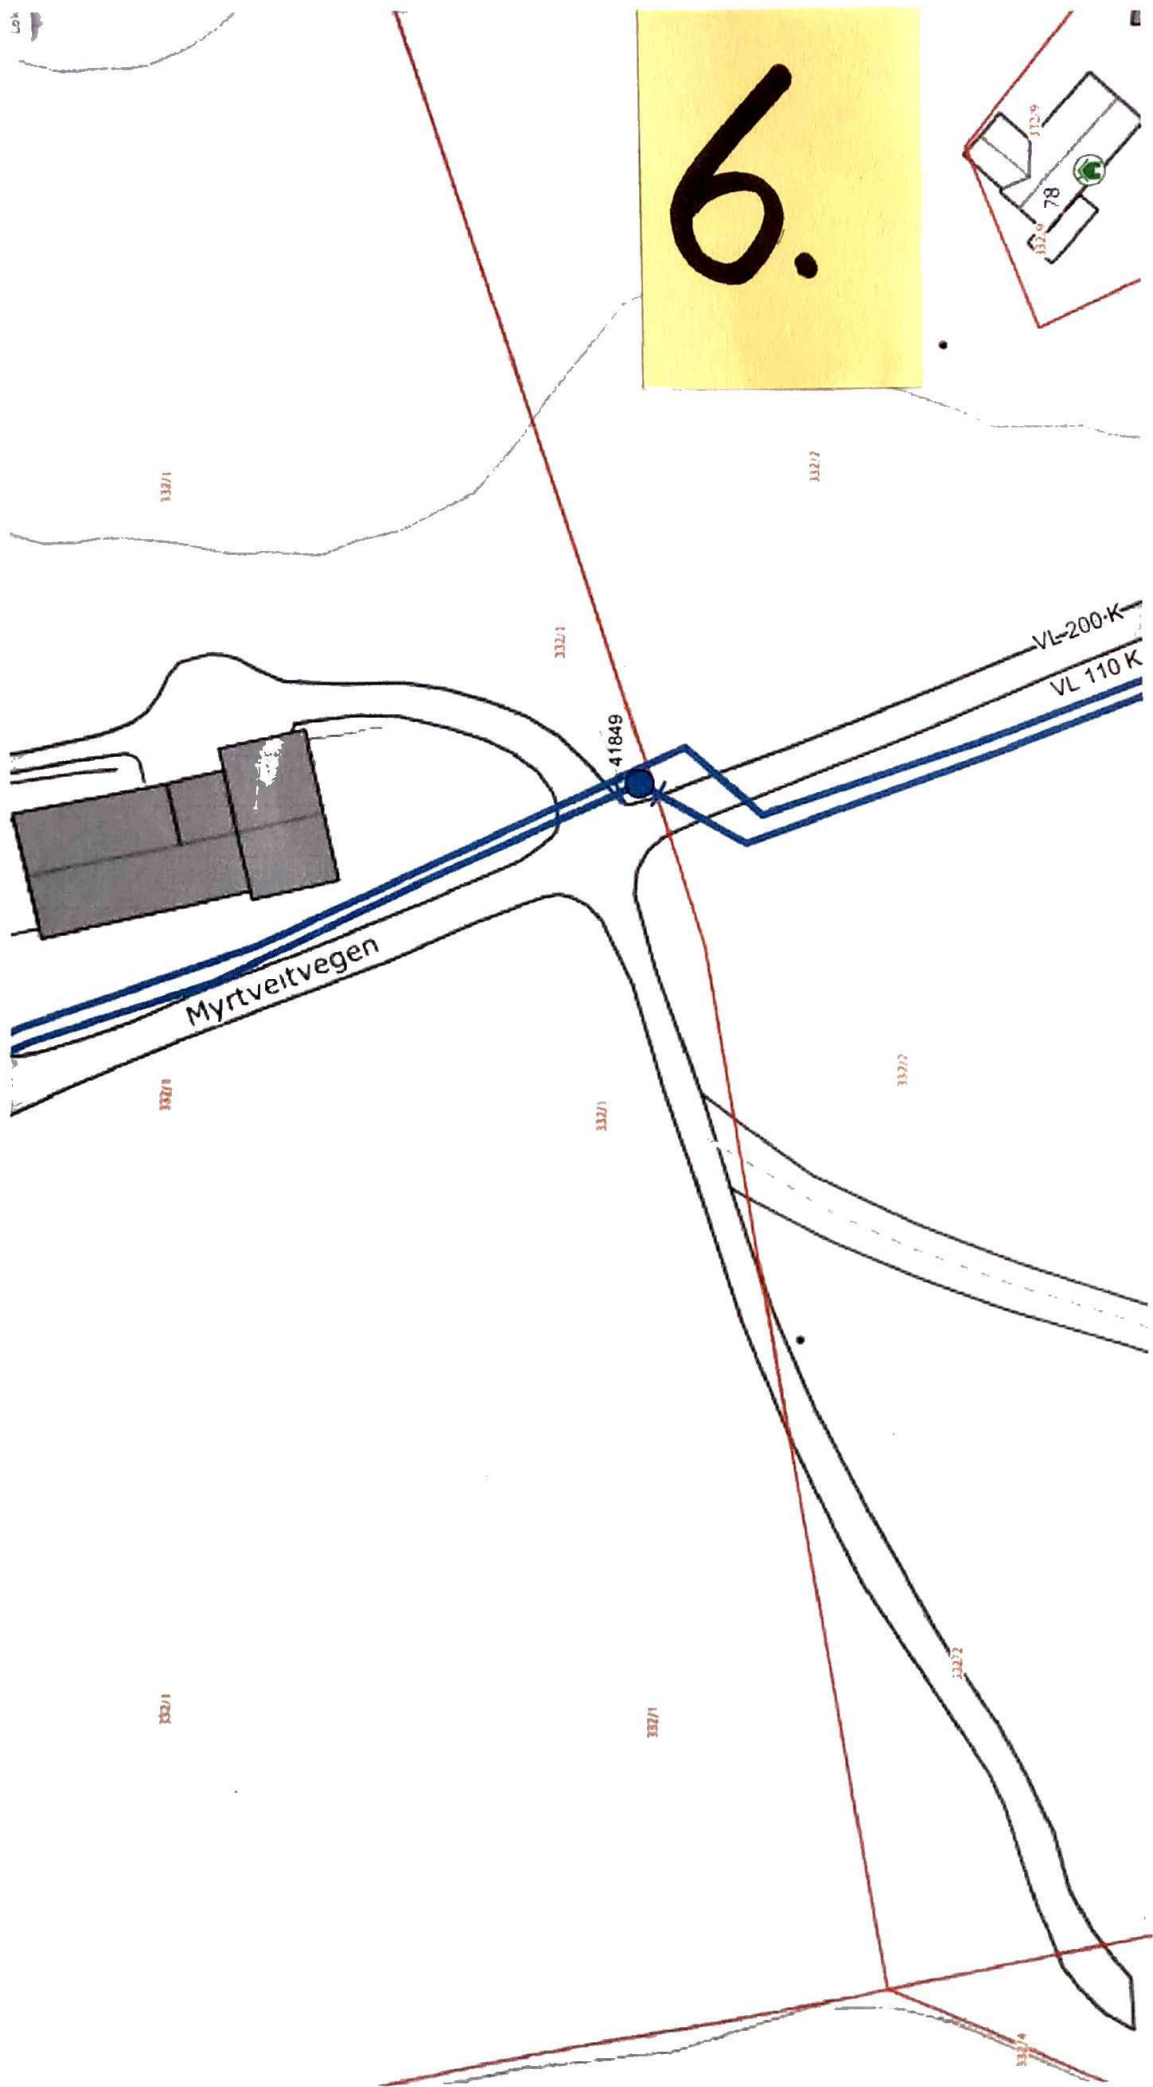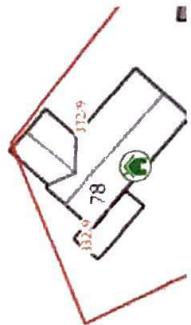

7.

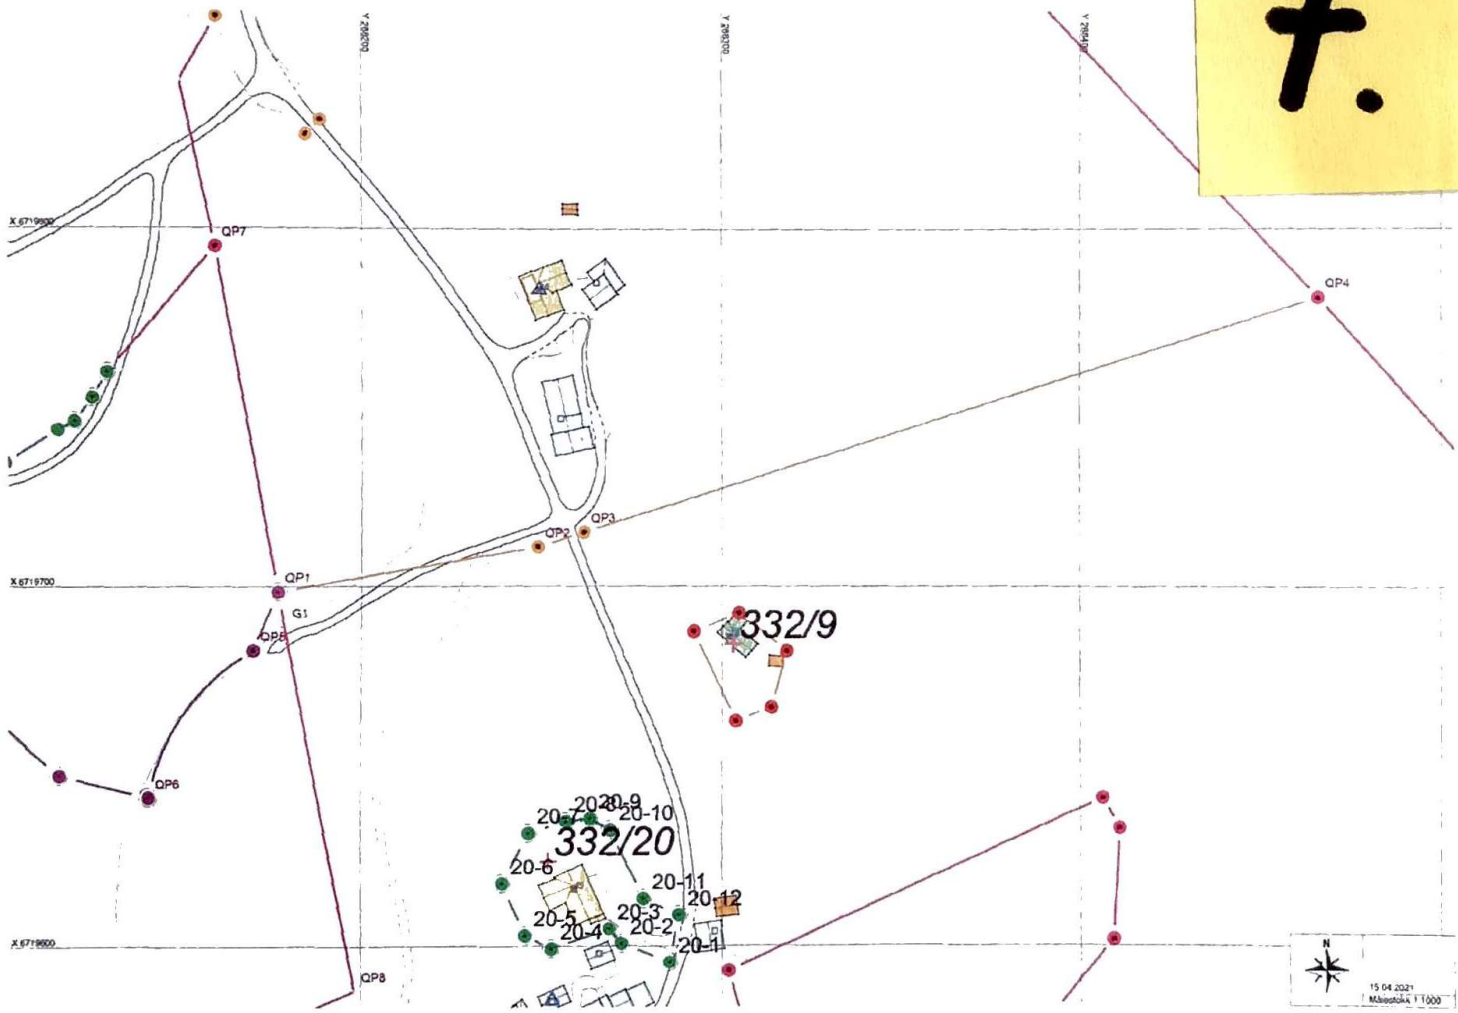

8.

X 6719750


X 6719700

X 6719650




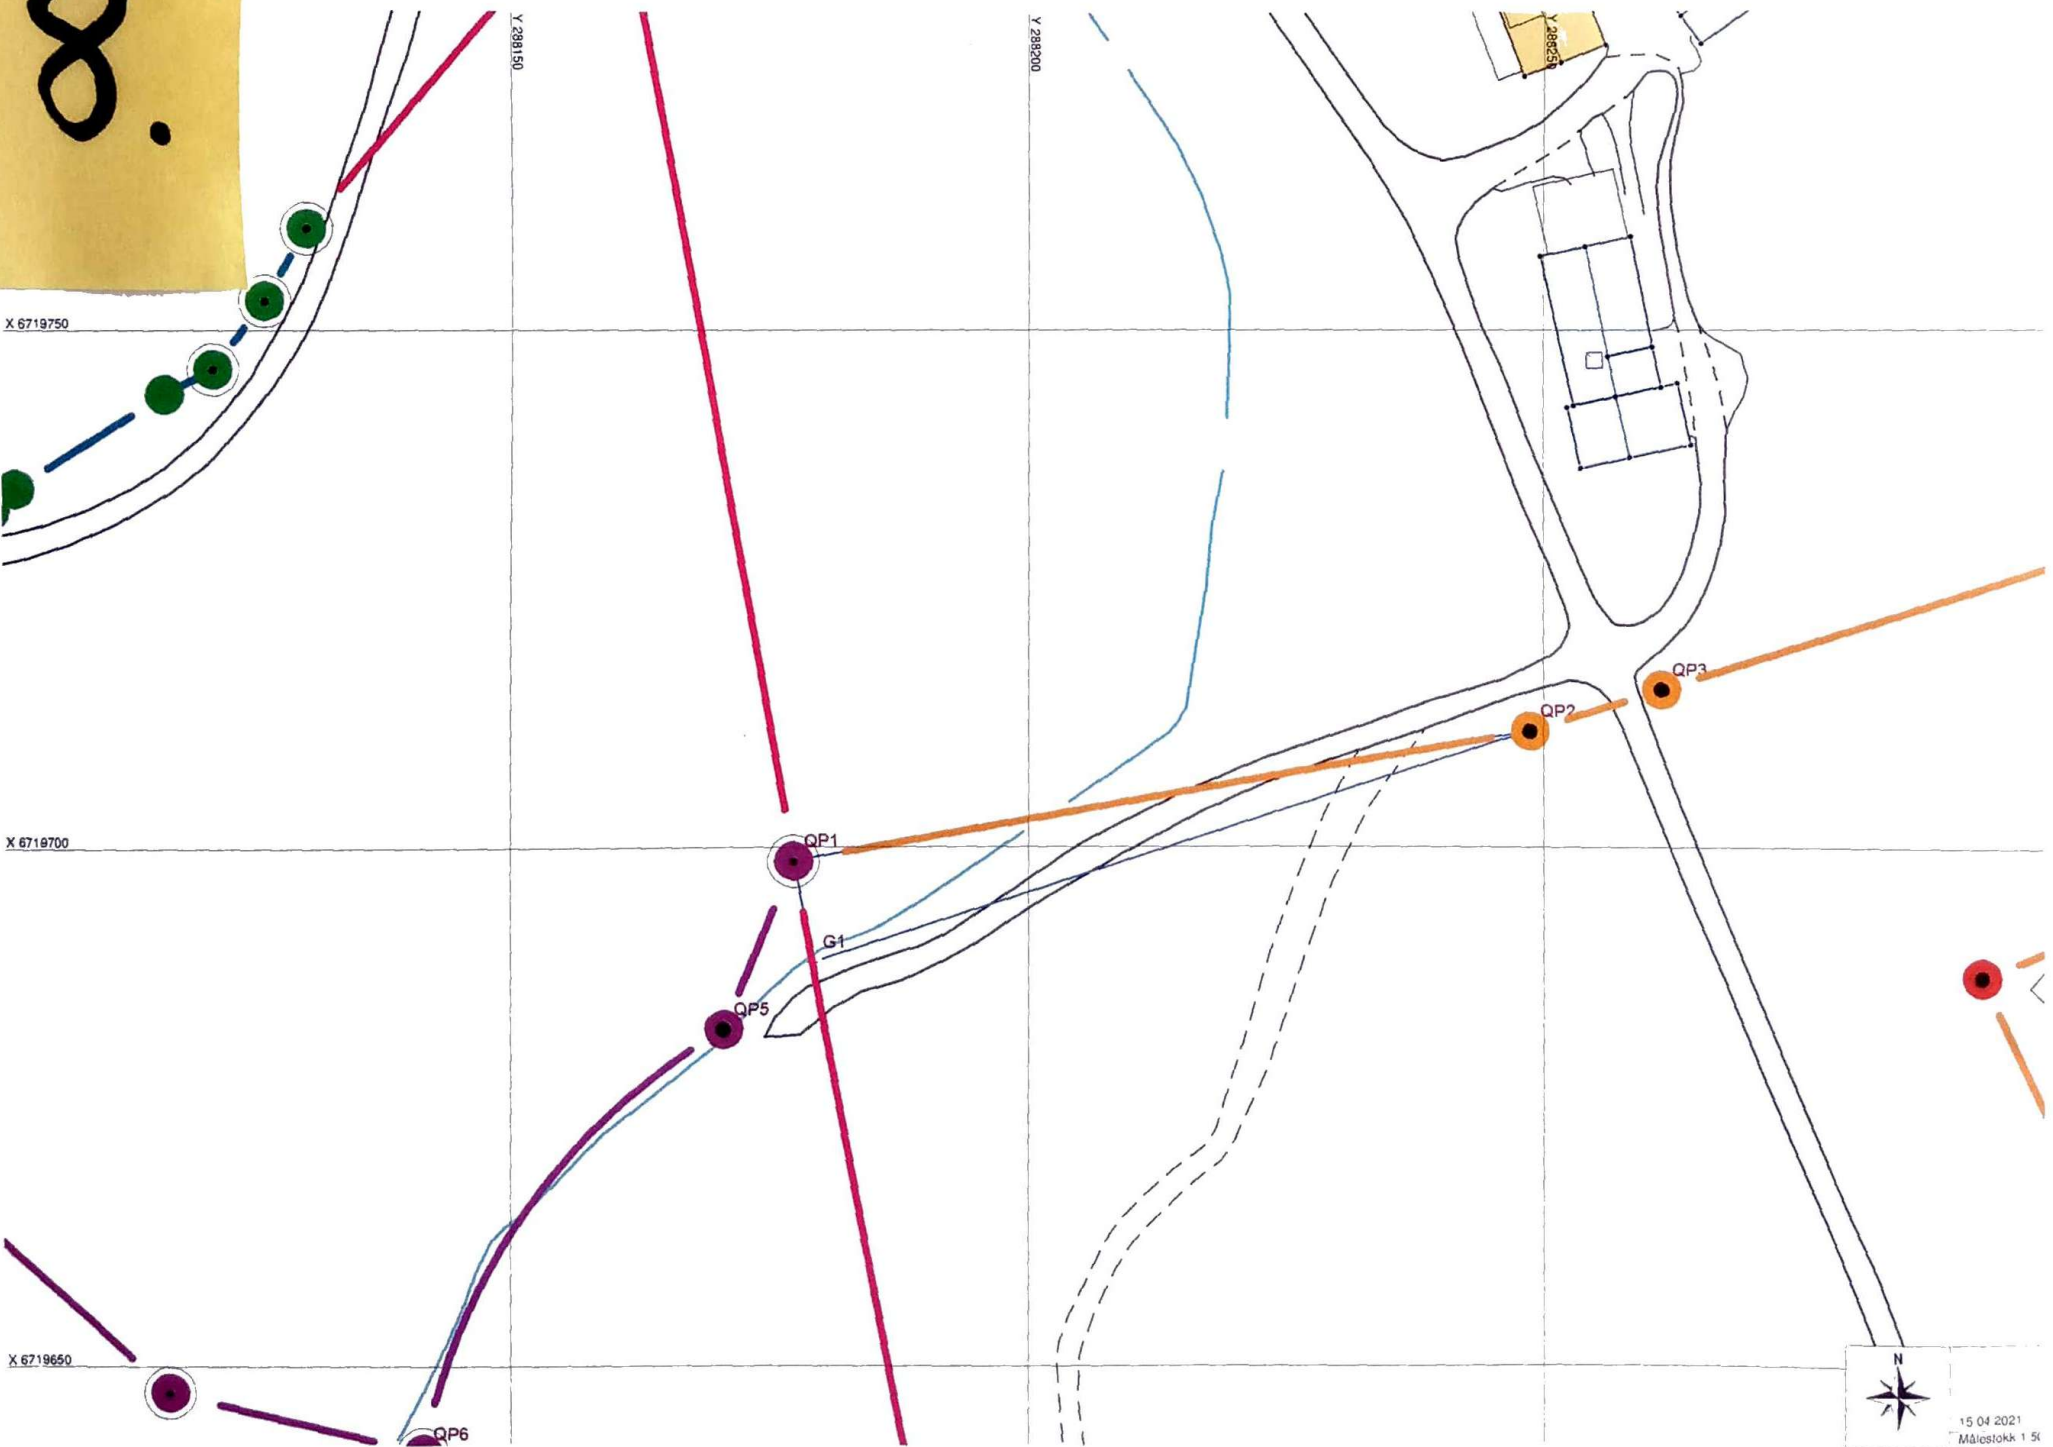

15.04.2021
Määstökk 1.5k