


1 Snitt A-A  
1 : 100

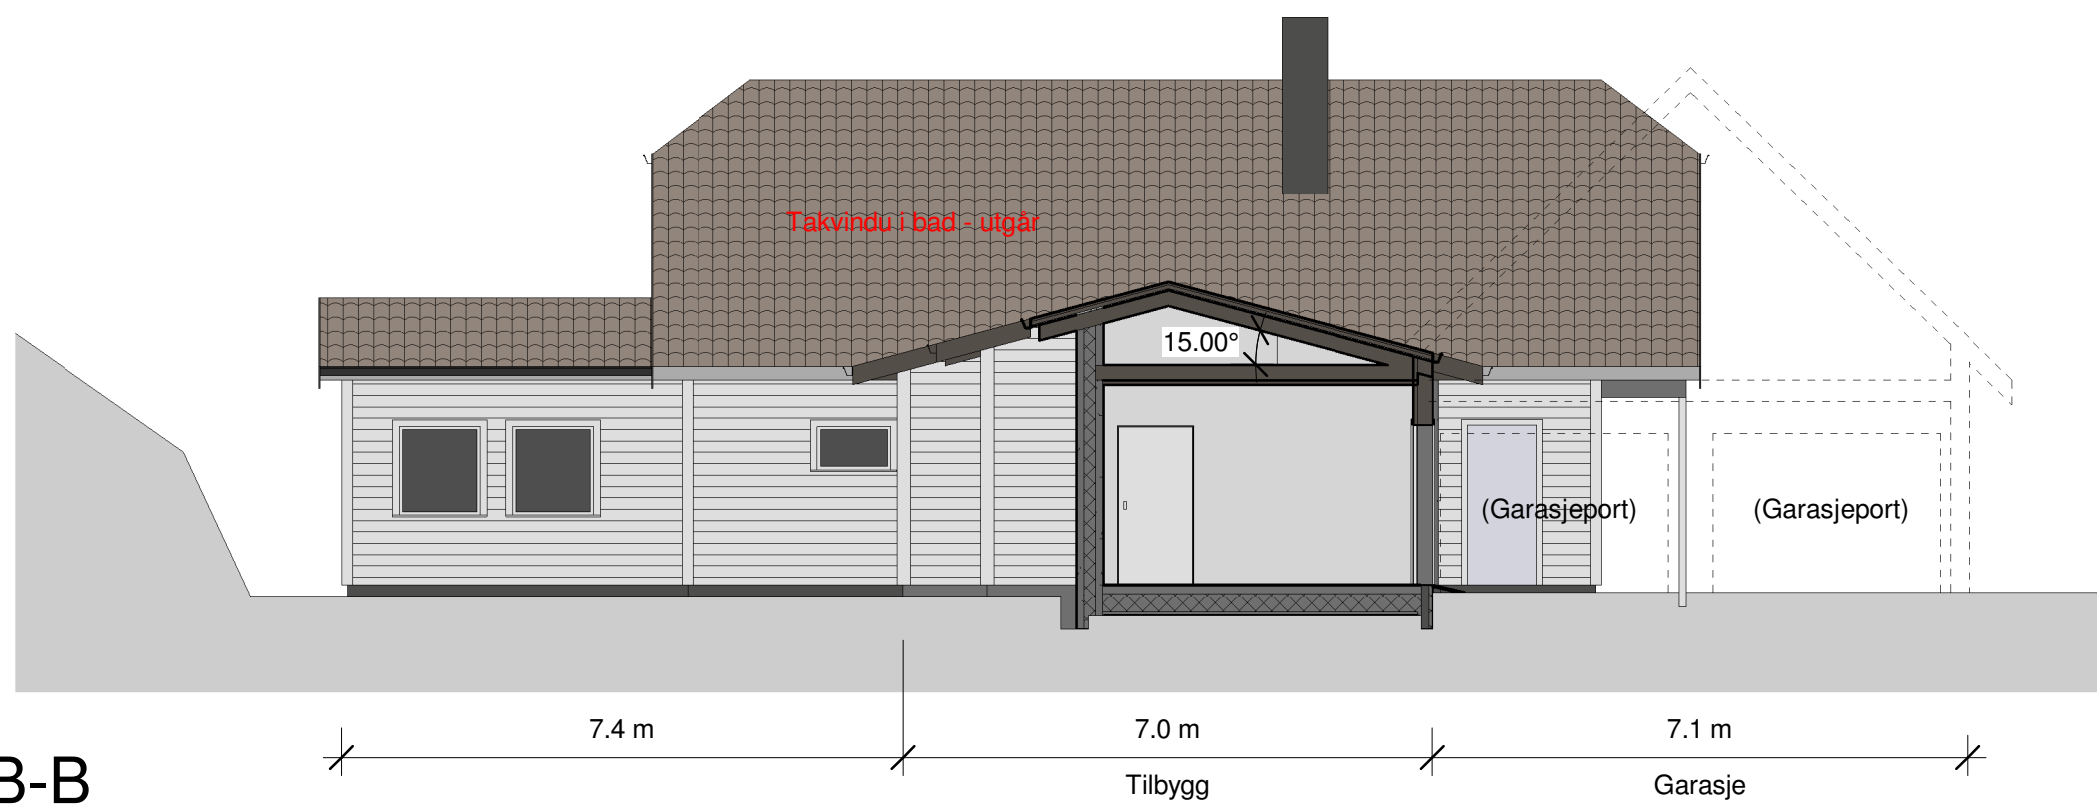

2 Snitt B-B  
1 : 100

<b>TILBYGG, ENEBOLIG</b> Gnr 9, Bnr 169, Mongsedalen Meland Kommune P.nr 1703	<b>Snitt</b> SØKNAD OM FERDIGATTEST Laila Karin Walde og Roar Aursand Mongsedalen 22, 5918 Frekhaug	Mål 1 : 100 / A3
		Tegn.nr A310
		Rev J
		Dato 4.6.2021
<b>Arkitekt Mette Kyed Thorson</b> Sivilarkitekt MNAL Medlem av Arkitektbedriftene Org.nr 987 788 682 Kvalen 16, N-5955 Lindås Tlf +47 901 48 834 mktho@online.no		

Alle mål må kontrolleres på stedet!