



Nord  
1 : 100

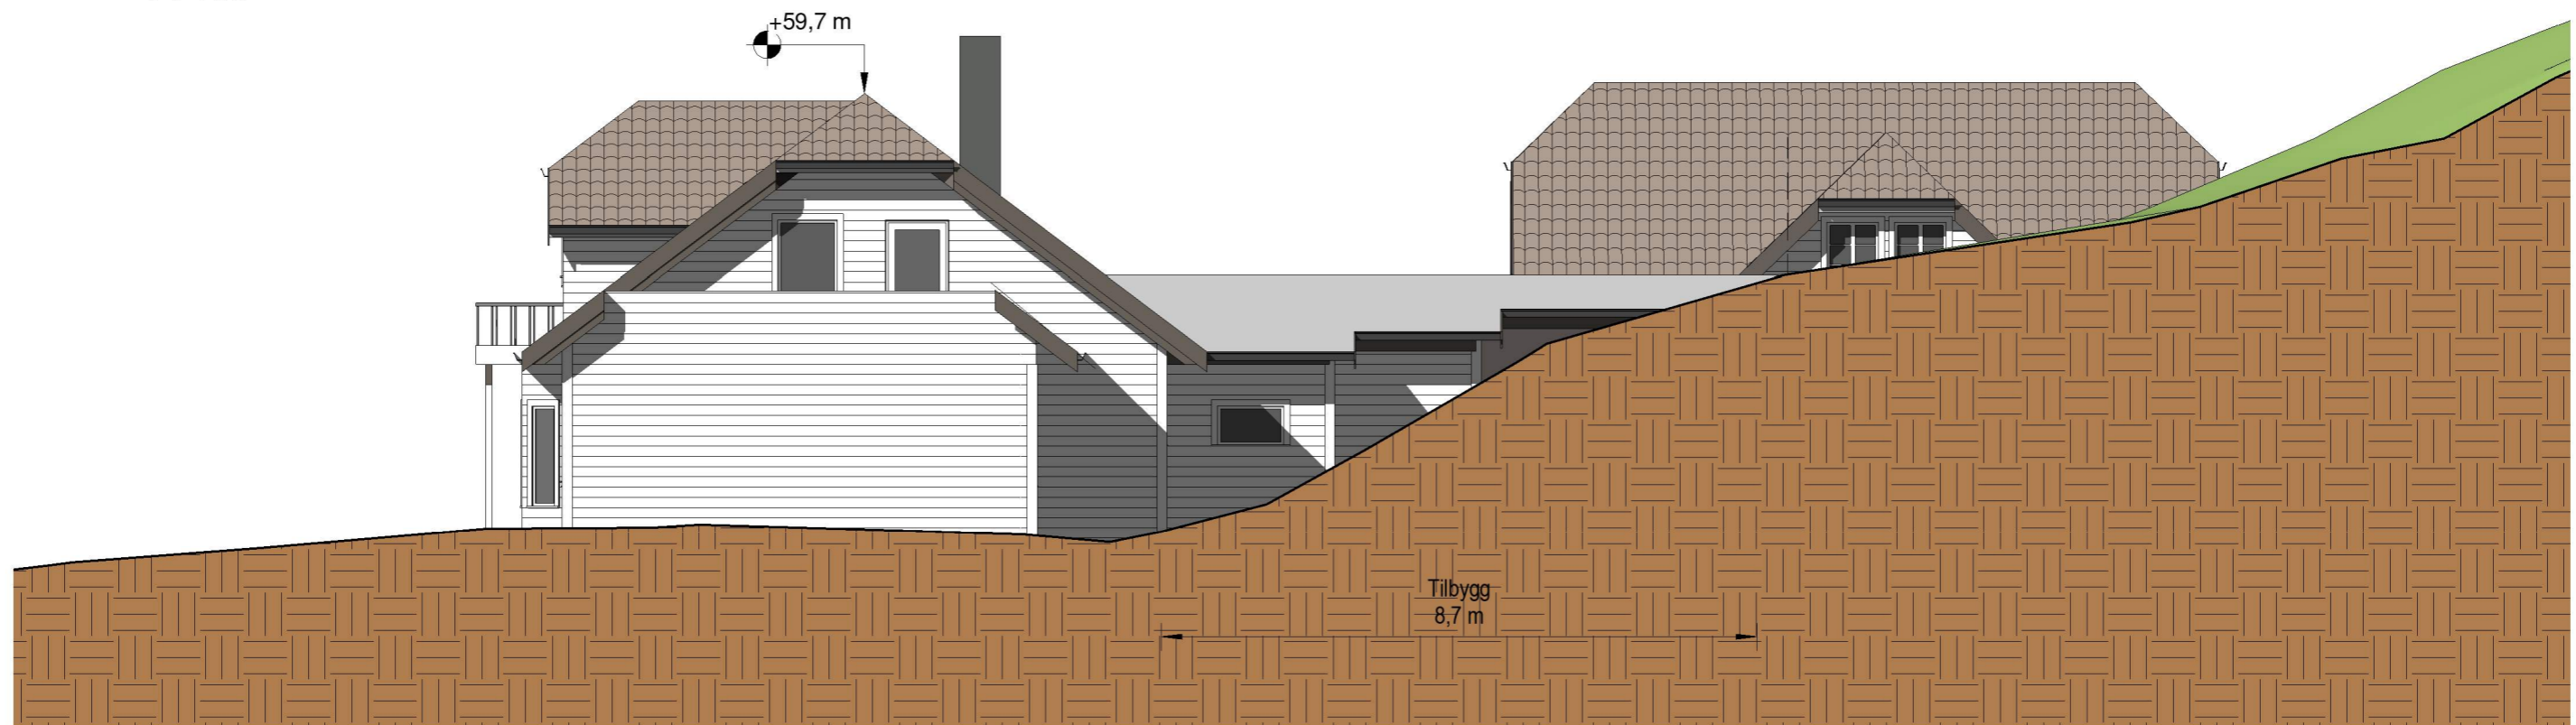

Øst  
1 : 100

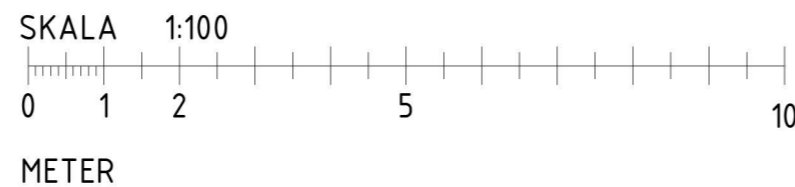

<b>TILBYGG, ENEBOLIG</b>	<b>Fasader, nord og øst</b>	Mål 1 : 100 / A3
Gnr 9, Bnr 169, Mongsedalen Meland kommune P. nr. 1703	SØKNAD OM FERDIGATTEST Laila Karin Walde og Roar Aursand Mongsedalen 22, 5918 Frekhaug	Tegn.nr A-320
<b>Arkitekt Mette Kyed Thorson</b>	Sivilarkitekt MNAL Medlem av Arkitektbedriftene Kvalen 16, N-5955 Lindås Tlf +47 901 48 834 mktho@online.no	Rev J
	Org.nr 987 788 682	Dato 4.6.2021