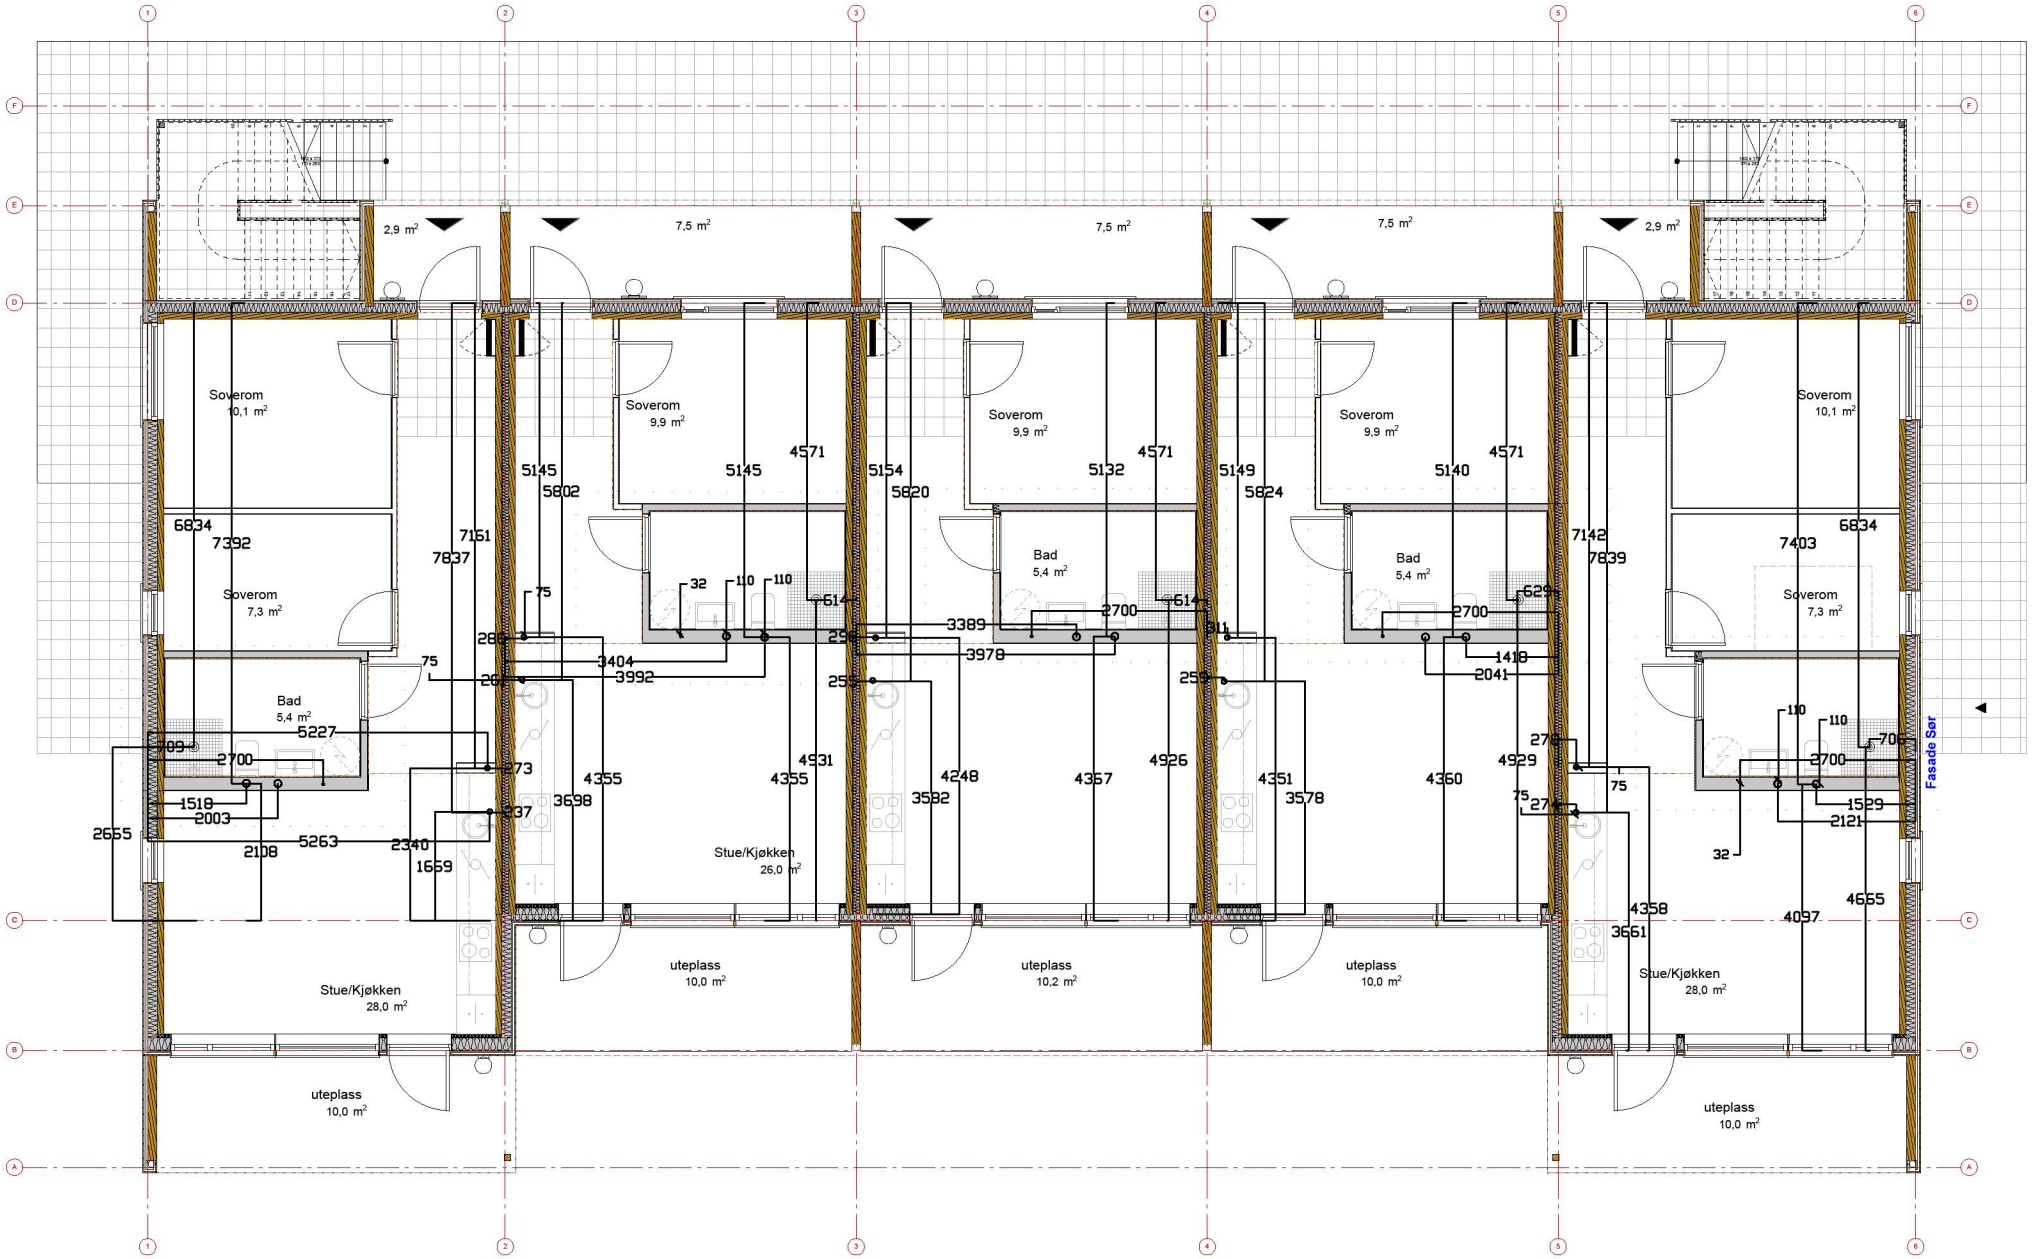
2,9 m²
7,5 m²
7,5 m²
7,5 m²
2,9 m²
Soverom 10,1 m²
Soverom 9,9 m²
Soverom 9,9 m²
Soverom 9,9 m²
Soverom 10,1 m²
Soverom 7,3 m²
Soverom 7,3 m²
Bad 5,4 m²
Bad 5,4 m²
Bad 5,4 m²
Stue/Kjøkken 26,0 m²
Stue/Kjøkken 28,0 m²
Stue/Kjøkken 28,0 m²
uteplass 10,0 m²
uteplass 10,2 m²
uteplass 10,0 m²
uteplass 10,0 m²
uteplass 10,0 m²
Fasade Sør
6834
7392
7161
7837
5145
5802
5145
4571
5154
5820
5132
4571
5149
5824
5140
4571
7142
7839
6834
7403
5227
2700
1518
2003
2665
2108
5263
2340
1659
4355
3698
4355
4931
4248
3582
4357
4926
4351
3578
4360
4929
4358
3661
4097
4665
1529
2121
3404
3992
3389
3978
2700
2700
1418
2041
