


Mjøtveitmarka B5 Mjøtveitmarka, 5918 Frekhaug tiltakshaver: Tiltakshaver NBI Tegninger/konseptet er Tysseland Arkitektur AS sin eiendom og tilhørende rettigheter iht til åndsverkloven inntil noe annet er avtalt/kontraktsfestet.		Fase: Arbeidstegninger BYGG C	Gnr/Bnr: 22/190	Rev.nr: 01	Dato revidert: 12.05.2020	Dato opprettet: 01.01.2018	Tysseland Arkitektur AS Strandgaten 19 5013 Bergen joanna@tyark.no tlf. 96836511
Type tegning: Plan 2. Etasje		Prosjektnr.: 1718	Tegningsnr.: HUS C-005	sign: kontroll: JS MT	Målestokk: (A2) 1:50	tyark	

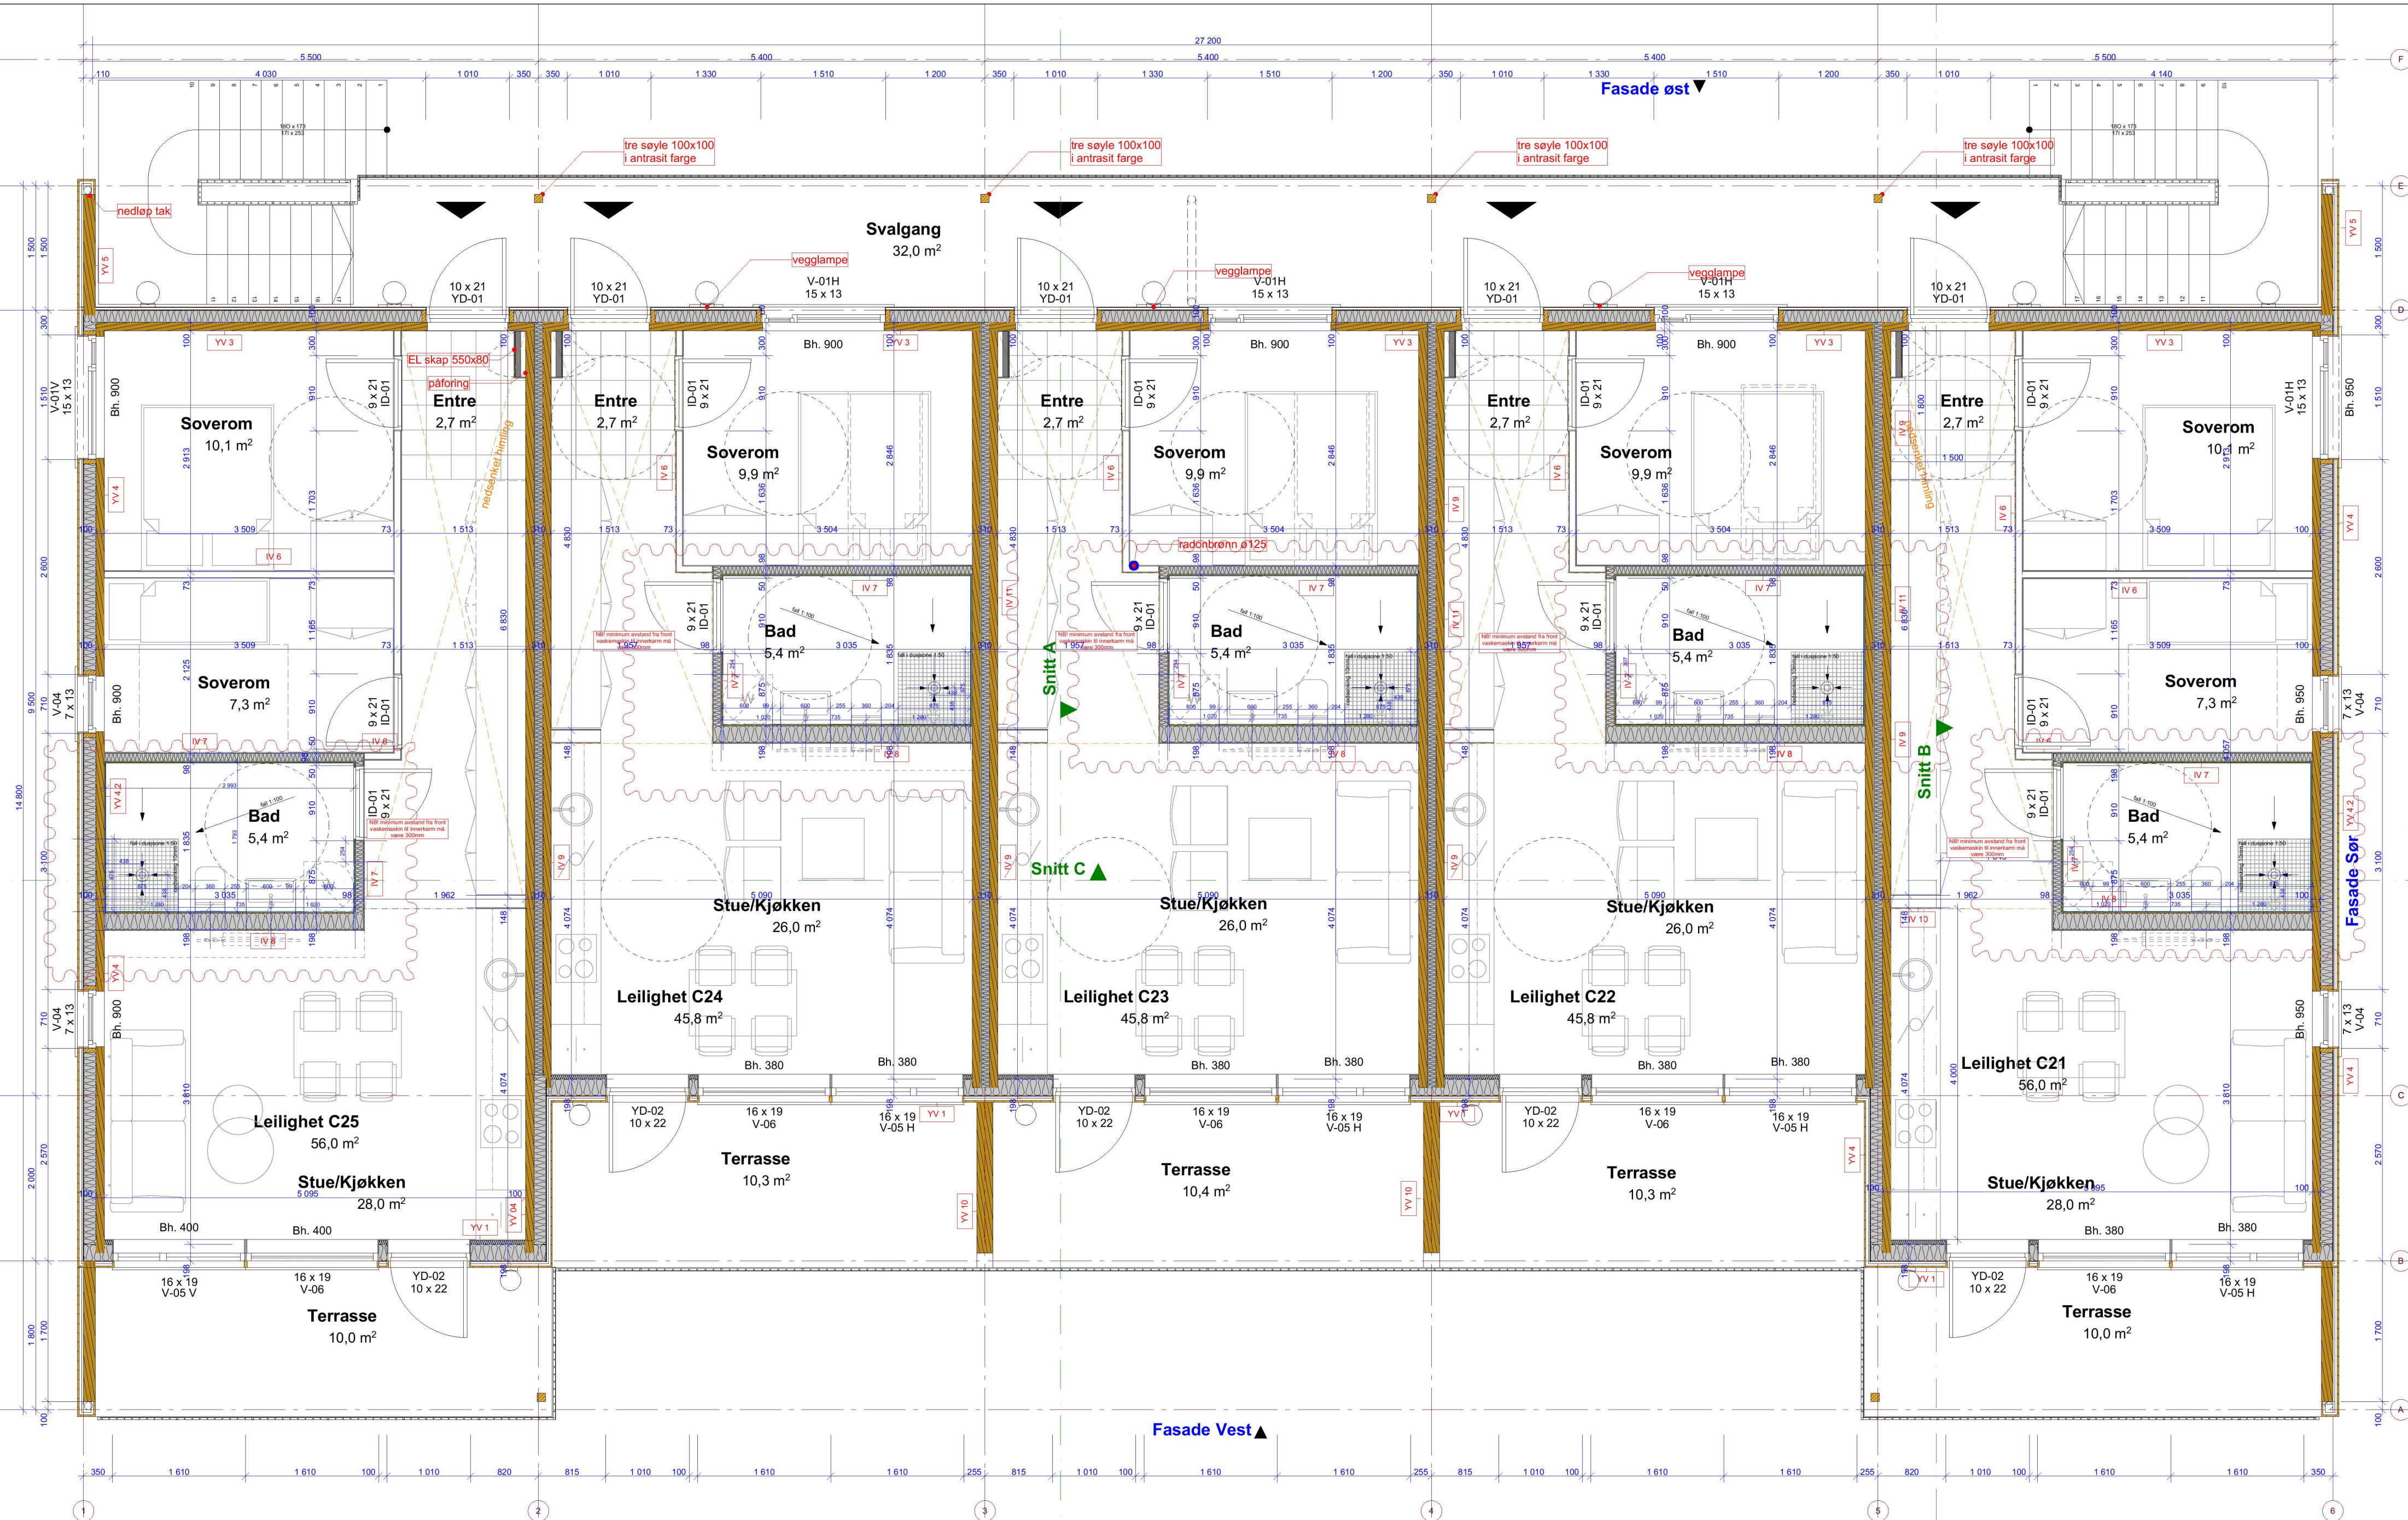