

Kommunen sitt saksnr.

Prosjektnr.



Samsvarserklæring

Pbl § 24-1, SAK10 kapittel 12

Erklæringa gjeld							
Eigedom/ byggjestad	Gnr.	Bnr.	Festenr.	Seksjonsnr.	Bygningsnr.	Bustadnr.	Kommune
	185	298					Lindås
	Adresse			Postnr.	Poststad		
	Øykjetona 7			5916	Isdalstø		
Føretak							
Namn på føretaket						Organisasjonsnr.	
Lindås kommune						935084733	
Ansvarsrett gitt dato		Desember 2017		Arbeidet innan ansvarsområdet er avslutta		<input checked="" type="checkbox"/> Ja <input type="checkbox"/> Nei	
Ansvarsområde							
Henta frå søknad om ansvarsrett	Funksjon (PRO, UTF)						
	UTF						
	Beskriving av ansvarsområde						
	Byggplassering og innmåling nybygg.						
Ansvarleg for prosjektering:							
Det er ikkje avdekt arbeid som står att innanfor ansvarsområdet som er til hinder for å gi:							
<input type="checkbox"/>	Rammeløyve	<input type="checkbox"/>	Igangsetjingsløyve/ eittstegsløyve	<input type="checkbox"/>	Mellombels bruksløyve	<input checked="" type="checkbox"/>	Ferdigattest
Ansvarleg for utføring:							
<input type="checkbox"/>	Mellombels bruksløyve – Arbeid som står att for denne delen av tiltaket fram mot ferdigattest						
Angi arbeid som står att av mindre vesentleg betydning, innanfor den delen av tiltaket det blir søkt mellombels bruksløyve for							
Angi resterande delar av tiltaket der det her ikkje blir søkt om mellombels bruksløyve							
<input checked="" type="checkbox"/>	Ferdigattest - Det er ikkje avdekt feil eller manglar som hindrar ferdigattest						
Stadfestingar							
Ein stadfestar at kvalitetssikring er utført og dokumentert i medhald av søknad om ansvarsrett og føretaket sitt system.							
<input type="checkbox"/>	Prosjektering verifisert i samsvar med ytingar i TEK10						
<input type="checkbox"/>	Prosjektering verifisert i samsvar med dokumentasjon av løysingar i TEK10						
<input checked="" type="checkbox"/>	Utføring verifisert i samsvar med produksjonsunderlag						
Erklæring og underskrift							
Føretaket er kjent med reglane om straff og sanksjonar i plan- og bygningslova kap 32, og at det kan medføre reaksjonar dersom det er gitt urette opplysningar.							
Dato	Føretaket si underskrift			Gjenta med blokkbokstavar			
17.10.2018				LINDÅS KOMMUNE			

Kommunen sitt saksnr.

Vedlegg nr.

G-



Kontrollerklæring med sluttrapport

etter plan- og bygningslova (pbl) § 24-2, jf. SAK10 § 12-5 og § 14-8

Kontrollerklæring skal sendast til *ansvarleg sækjar*.

Erklæringa gjeld							
Eigedom/ byggjestad	Gnr.	Bnr.	Festenr.	Seksjonsnr.	Bygningsnr.	Bustadnr.	Kommune
	185	298					Lindås
	Adresse			Postnr.	Poststad		
	Øykjetona 7			5916	Isdalstø		


Ansvarleg kontrollerande	
Namn på føretaket	Organisasjonsnr.
Lindås kommune	935084733

Ansvarsrett gitt dato	desemb. 2017
--------------------------	--------------

Ansvarsområdet	
Henta frå erklæring om ansvarsrett	Byggplassering og innmåling av nybygg.

Sluttrapport	
<input checked="" type="checkbox"/>	Ingen avvik er funne, sjå vedlagt plan for uavhengig kontroll
<input type="checkbox"/>	Observerte avvik er lukka, sjå vedlagt plan for uavhengig kontroll
<input type="checkbox"/>	Opne avvik er rapportert til kommunen, sjå vedlagt plan for uavhengig kontroll
Vedlegg	Plan for uavhengig kontroll
	Vedlegg nr. G-

Erklæring og underskrift		
Kontroll er gjennomført etter forskriftene. Kontrollføretaket er uavhengig av føretaka som er kontrollerte.		
Ansvarleg kontrollerande føretak er kjent med reglane om straff og sanksjonar i plan- og bygningslova kap 32, og at det kan medføre reaksjonar dersom det er gitt uriktige opplysningar.		
Dato	Kontrollerande føretak si underskrift	Gjenta med blokkbokstavar
17.10.2018		LINDÅS KOMMUNE <i>Lindås kommune</i>

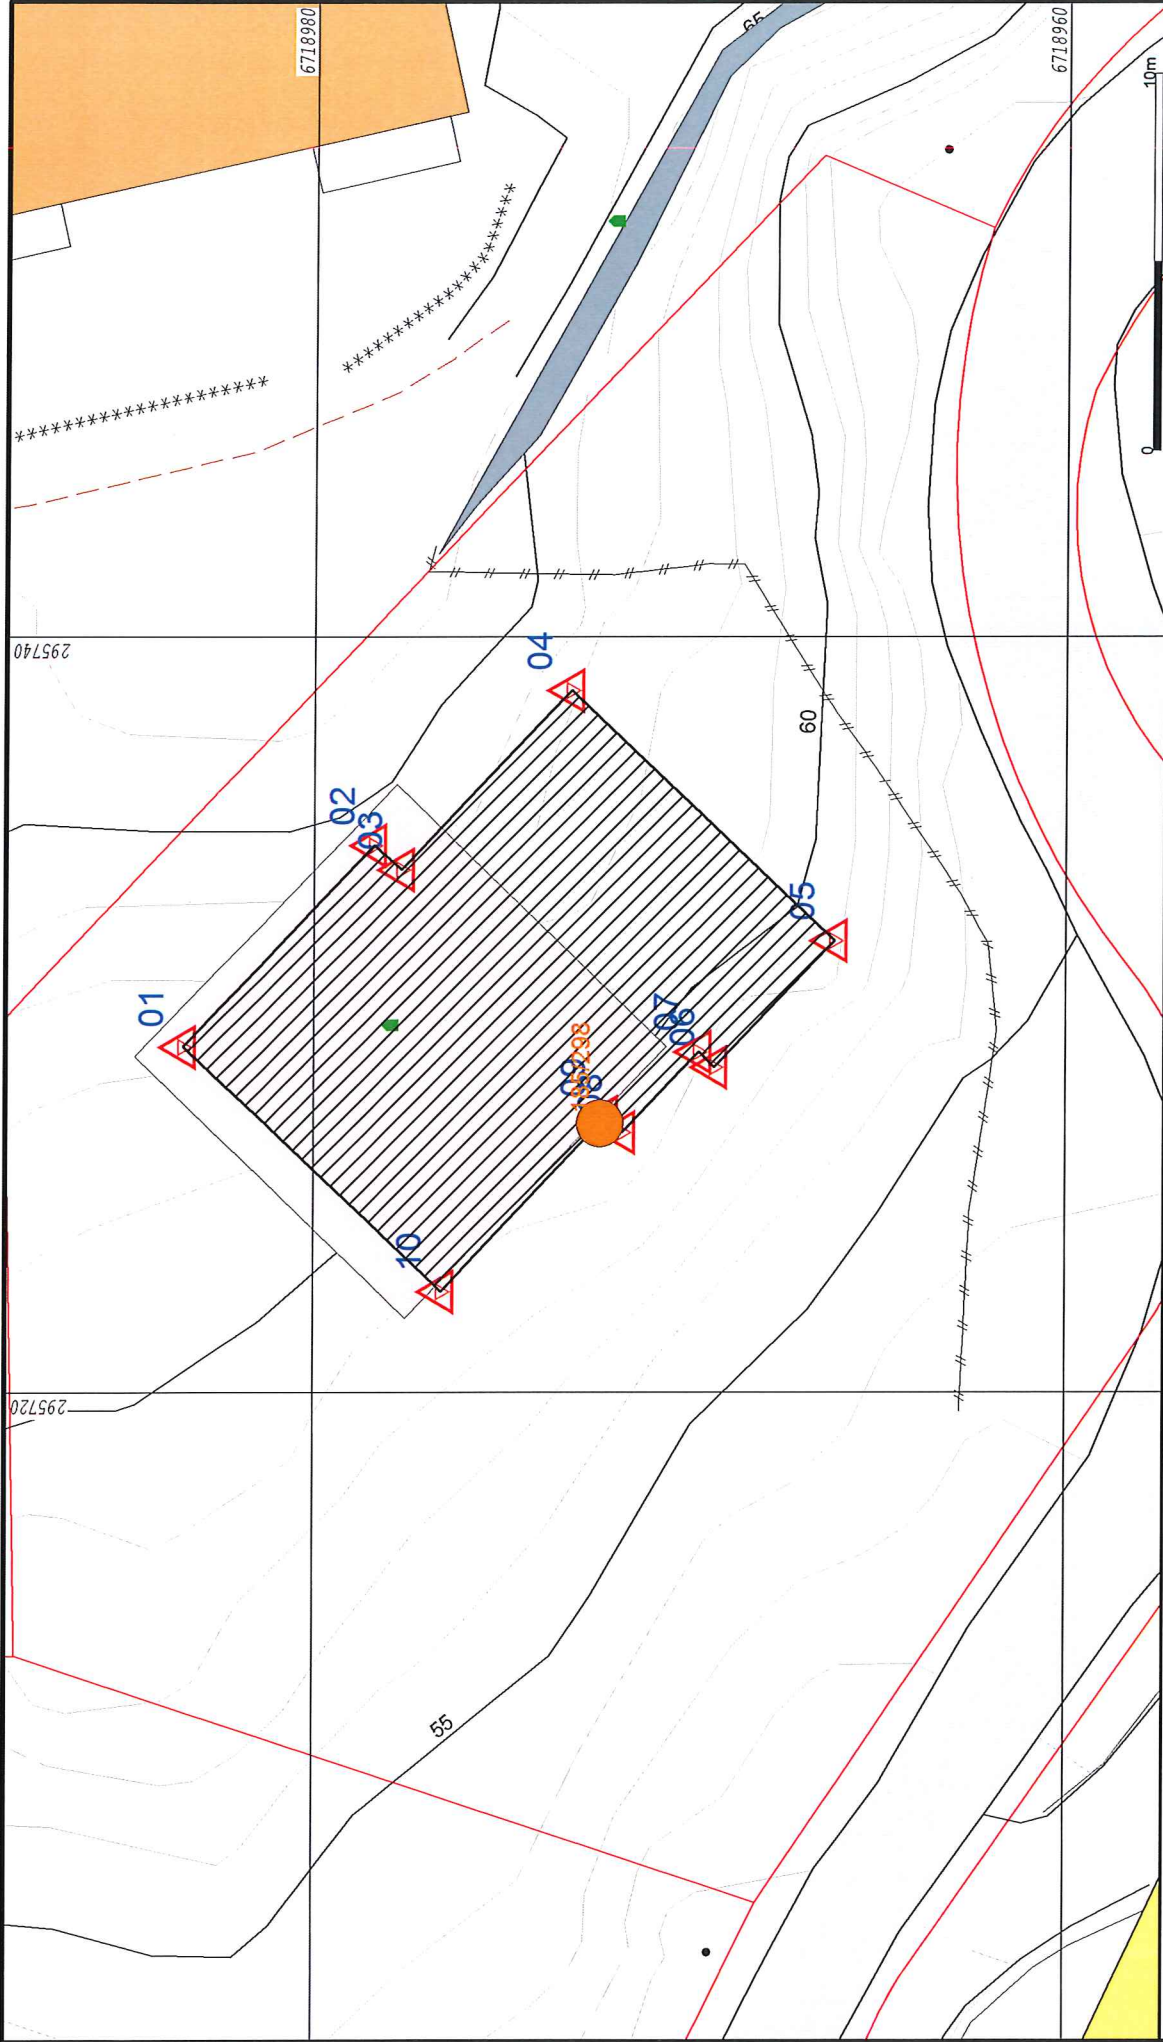

- Måle Grenser
- Registrerte Grenser
- Udefinert grenser
- Terrengmålte grense
- Konstruert grensepunkt
- Bolig
- Bustad m/leilighet
- Våningshus
- Større bustader
- Hytte/feriehus
- Garasje/løhus
- Industri/lager
- Andre bygg

Beliggenhet og høyder må oppfattes som orienterende.
 Koordinatsystem: EUREF89 - SONE 32 (EPSG:25832)
 Høydesystem: NN 2000 høyder (EPSG:5941)



Dato: 2018.10.17
 Sign: ltei

Innmålt grunnmur
Ann. Rydgren
 Lindås kommune
 Geodata avdeling
 Lindås kommune

Gnr 185 bnr 298

Målestokk
 1:200

185-298INNM1710

-00 FF
-01 000000000000 DDDDDDDDDDD VVVVVVVVVVVV KKKKKKKKKKKK 000000000000
-02 SSSSSSSSSS KKKKKKKK NNNNNNNN TTTTTTTT TTTTTTTT II.III Bk MMMMMMM
-03 TTTTTTTTTT KKKKKKKK HHH.HHHH VVV.VVVV AAAA.AAA SS.SSS Bk MMMMMMM
-04 TTTTTTTTTT KKKKKKKK HHH.HHHH DDDD.DDD AAAA.AAA SS.SSS Bk MMMMMMM
-05 PPPPPPPPPP KKKKKKKK XXXXXXXX.XXX YYYYYYY.YYY ZZZZ.ZZZ Bk MMMMMMM
-06 PPPPPPPPPP KKKKKKKK PPPPPPPP.PPP AAAAAAA.AAA ZZZZ.ZZZ Bk MMMMMMM
-07 PPPPPPPPPP KKKKKKKK dXXXXXXXX.XXX dYYYYYY.YYY dZZZ.ZZZ Bk MMMMMMM
-08 Epi E1 E2 E3 E4
-09_Pi Sammenheng FF MMMMMMM

-00 Leica Geosystems AG

-00 Instrument: CS15 Måledato: 17.10.2018

-00 Målejobb: 185-298INNM 1710 Operatør: ER

-00 Jobbeskrivelse:

05 01	6718983.469	295729.143	55.774	0.015
05 02	6718978.421	295734.483	55.792	0.019
05 03	6718977.676	295733.834	55.774	0.014
05 04	6718973.173	295738.576	55.780	0.011
05 05	6718966.162	295731.953	55.791	0.012
05 06	6718969.337	295728.611	55.775	0.011
05 07	6718969.763	295729.018	55.784	0.014
05 08	6718971.787	295726.882	55.793	0.014
05 09	6718972.238	295727.282	55.783	0.010
05 10	6718976.597	295722.667	55.799	0.010

Knarvik 17.10.2018

Lindås kommune Geodata avd.


Einar Rydland

Lindås kommune