



30 JUNI 2021

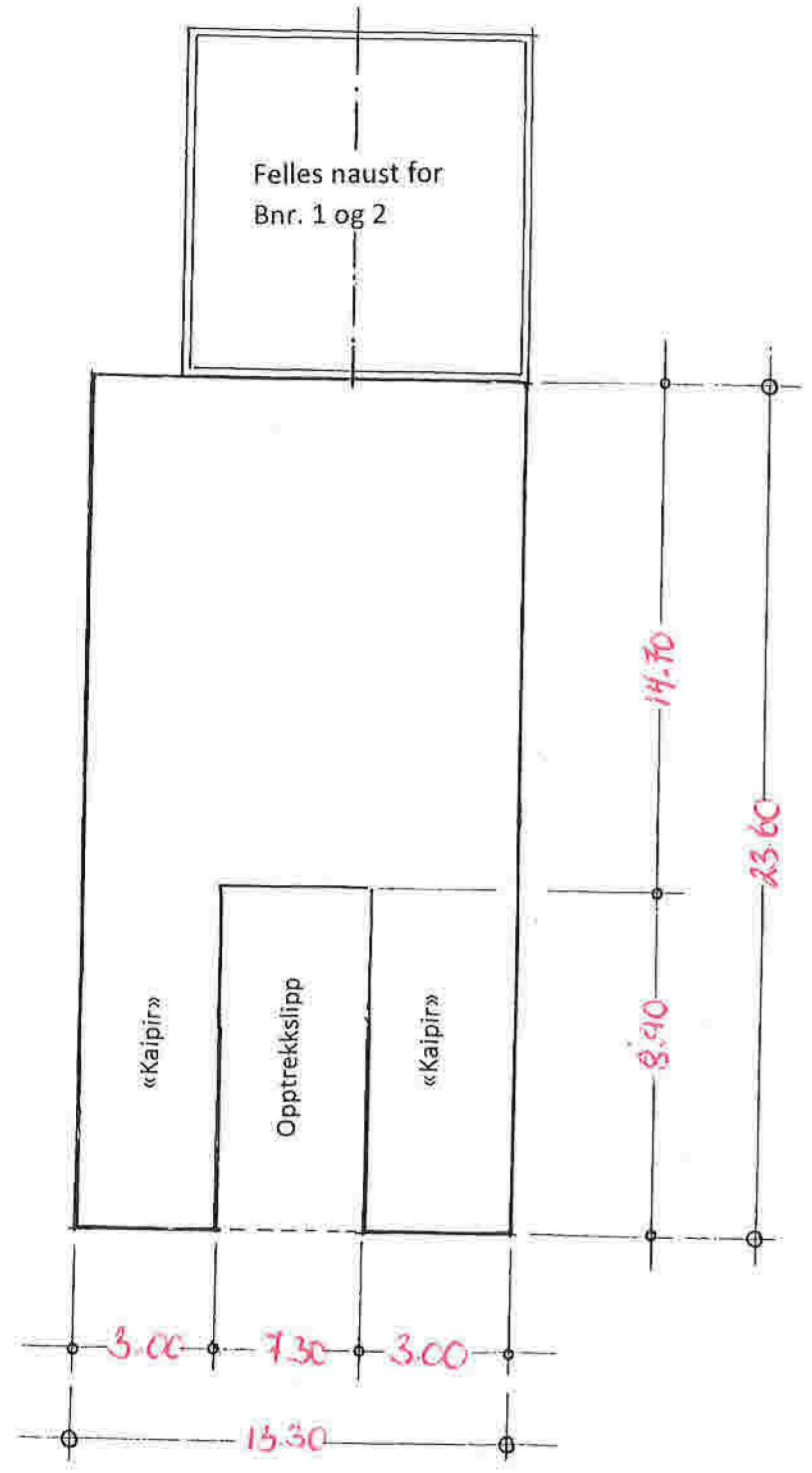

Plan i Mål = 1 : 200

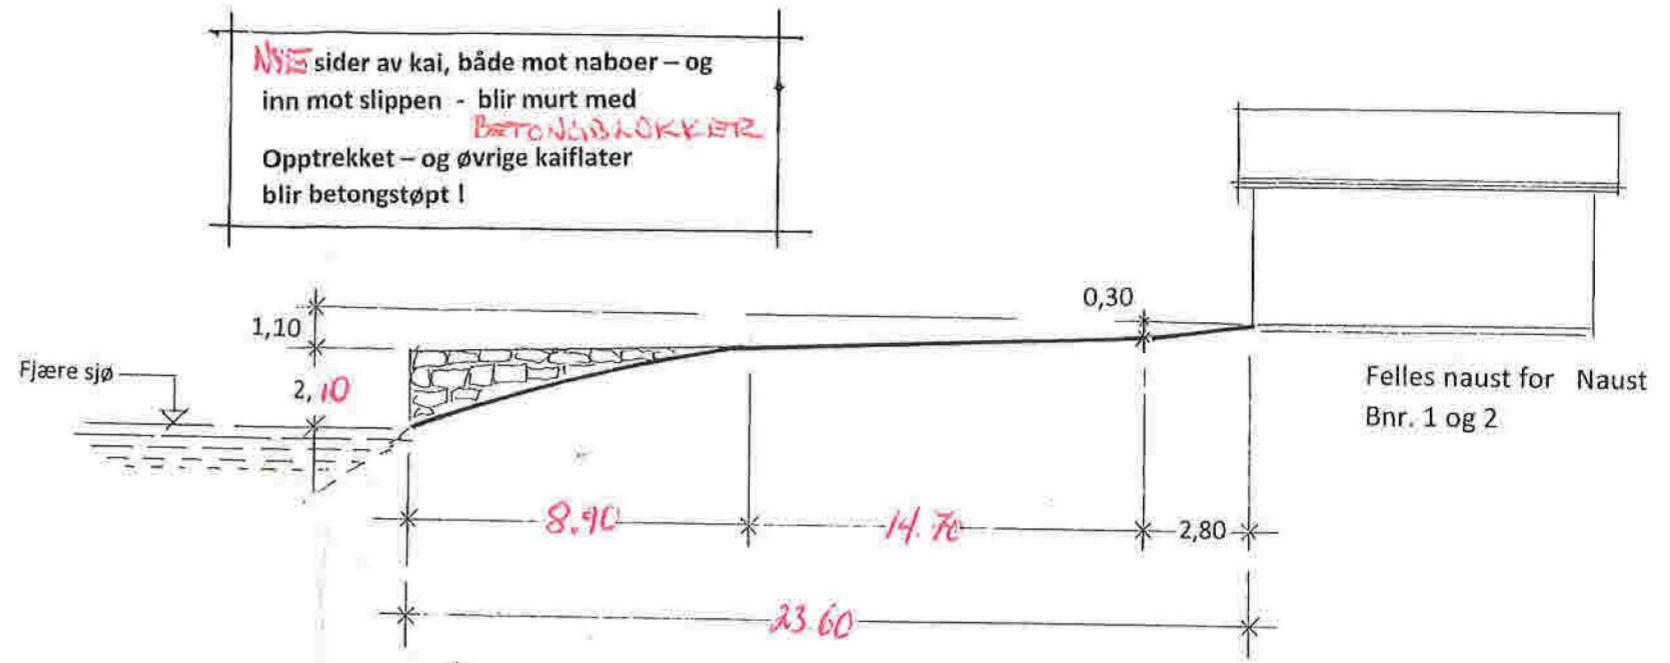

Lengdesnitt I Mål = 1 : 200

PGA REDUSERT BYGGE MÅL, OG  
DERFOR ENDRET BYGGE METODE  
KAN DET BLI MINDRE JUSTERINGER (CM)  
UNDER BYGGETASEN. DETTE PGA BAKKETSJONENS SOM  
FJELL, BERG ETC.

Prosj. båtopptrekk / Slipp i Hoplandsvågen, Seim  
gnr. 172, bnr. 1 og bnr. 2

Mål = 1 : 200

Seim, 24. 07. 2020, Johannes Hopland