



BYGGESØKNADSTEIGNINGER
FASADE

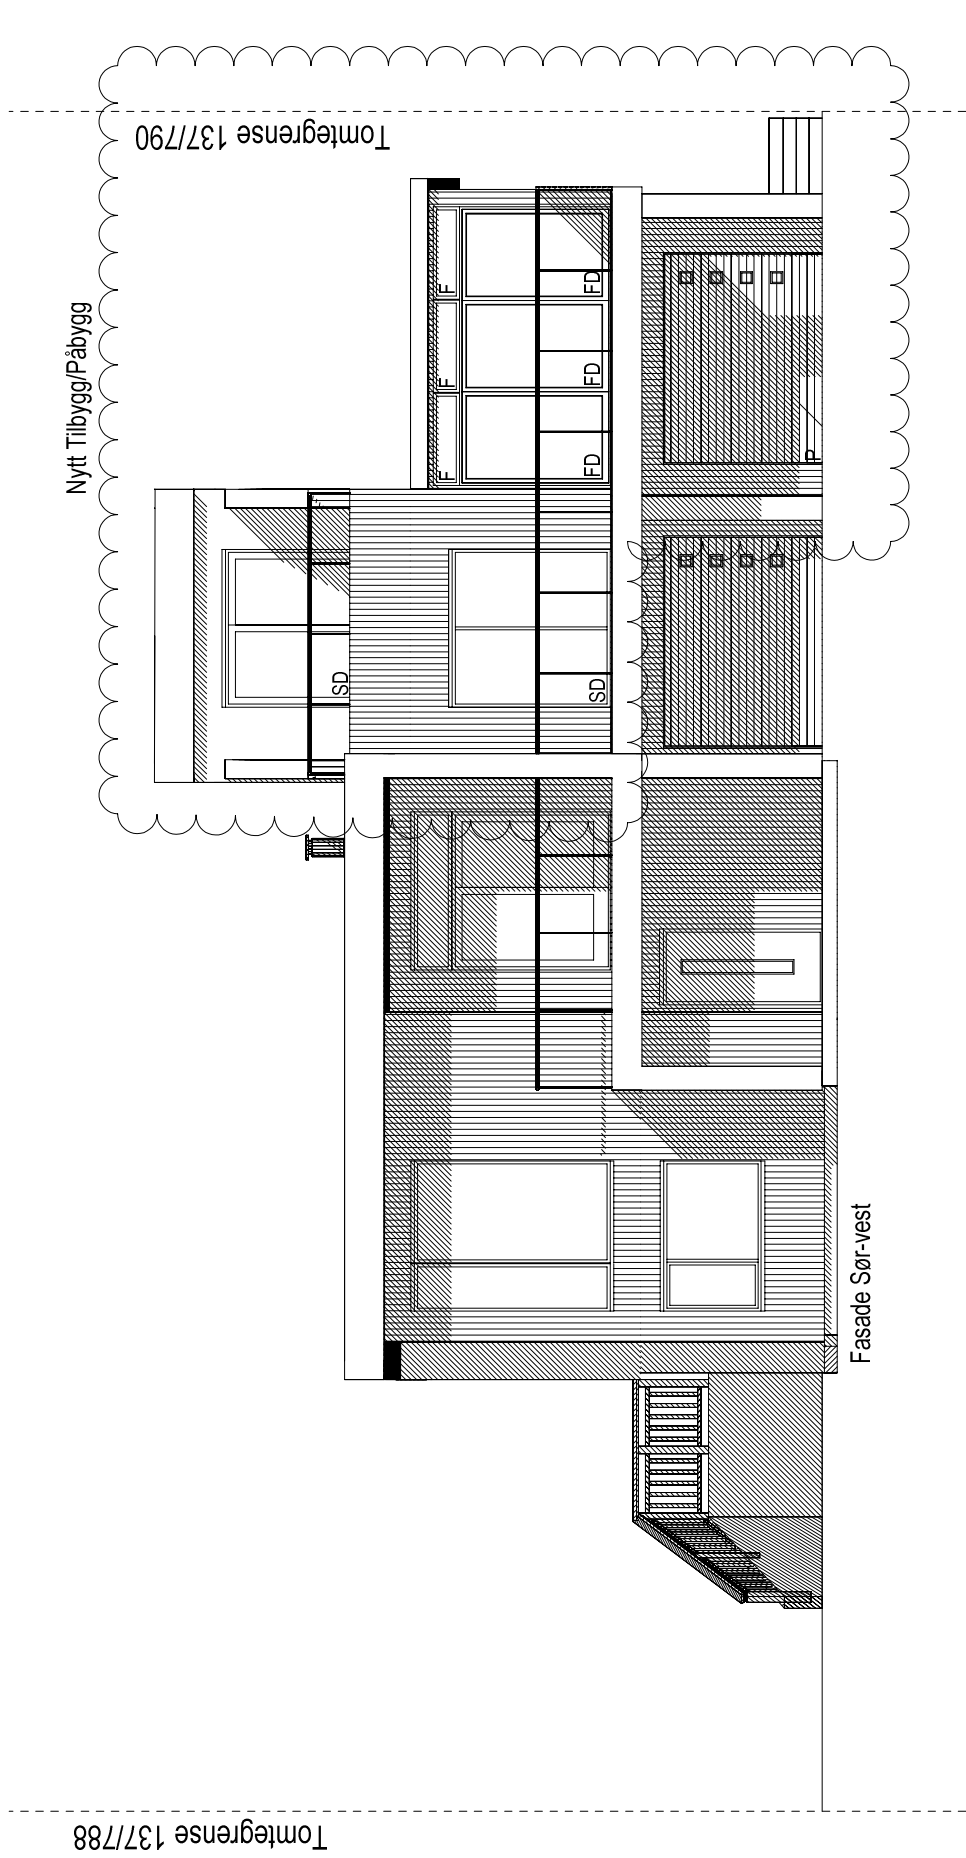



TILTAKSHAVER:	PÅBYGG/TILBYGG ENEBOLIG NEDRE MÅNGERBUA G.NR.: 137 B.NR.: 788	MAL:	1:100	PROSJEKT BG AS:	1042-16
LEVERANDØR:	SEIM BYGG AS NESBREKKA 28 5912 SEIM	ANSVALIG PROSJEKTERENDE:	DAKARK AS	INT. PROSJEKT:	
TEGNINGENE MÅ IKKE KOPIERES ELLER BENYTTES VED UTFØRELSE AV ARBEIDER UTEN MEDVIRKNING FRA DAKARK AS TEGNINGENE ER IKKE GYLDIG UTEN KVALITETSSIKRINGSYSTEMET TIL DAKARK AS	ARKFORMAT:	A3	TEGNER:	DB	ARK:
				Org. nr.:	976598407
				www.byggmann.no	501

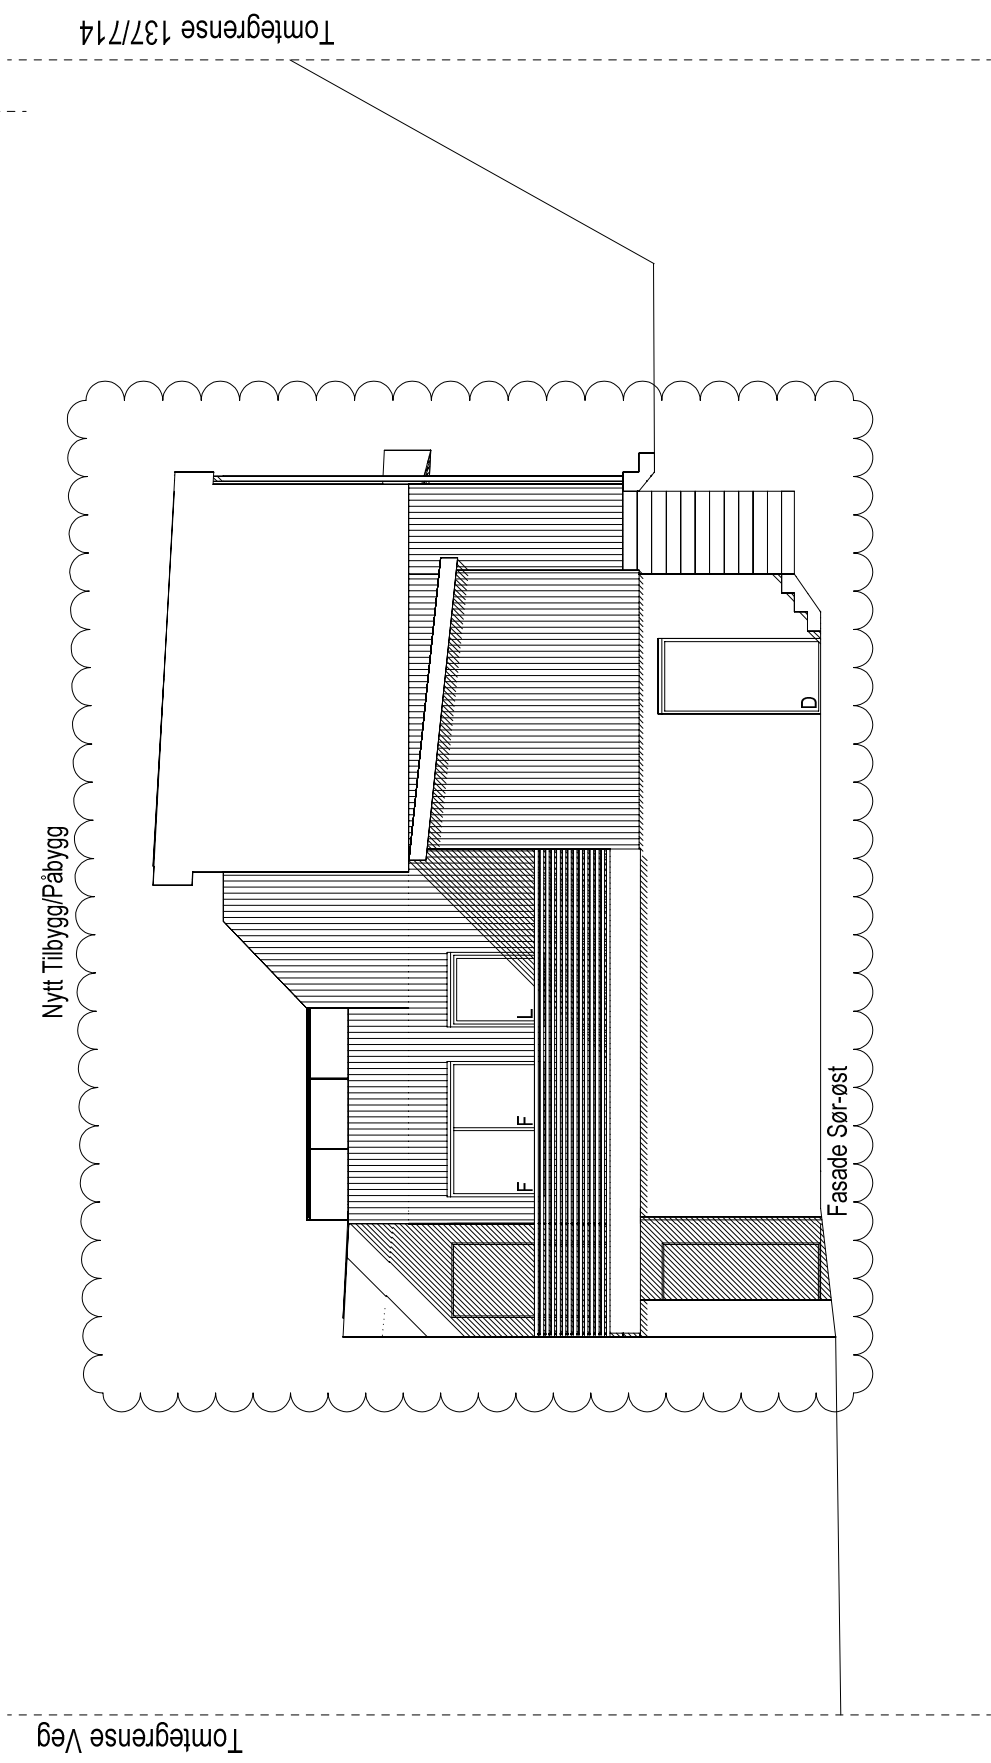

BYGGESØKNADSTEIGNINGER
FASADE




TILTAKSHAVER: SEIM BYGG AS NESBREKKA 28 5912 SEIM		TILTAK: PÅBYGG/TILBYGG ENEBOLIG NEDRE MÅNGERBUA G.NR: 137 B.NR: 788	
LEVERANDØR: SEIM BYGG AS NESBREKKA 28 5912 SEIM		ANSVALIG PROSJEKTERENDE: DAKARR AS	ARKFORMAT: A3
TEGNINGENE ER IKKE GYLDIGE UTEN KVALITETSSIKRINGSYSTEMET TIL DAKARR AS TEGNINGENE MÅ IKKE KOPIERES ELLER BENYTTES VED UTFØRELSE AV ARBEIDER UTEN MEDVIRKNING FRA DAKARR AS		TEGNER: DB	WWW.BYGGMANN.NO
MÅL: 1:100		DATO: 27.05.2021	ARK: 502
PROSJEKT BG AS: 1042-16		INT. PROSJEKT:	ORG. NR.: 976598407
GODKJENT FOR ANSVARSETT			

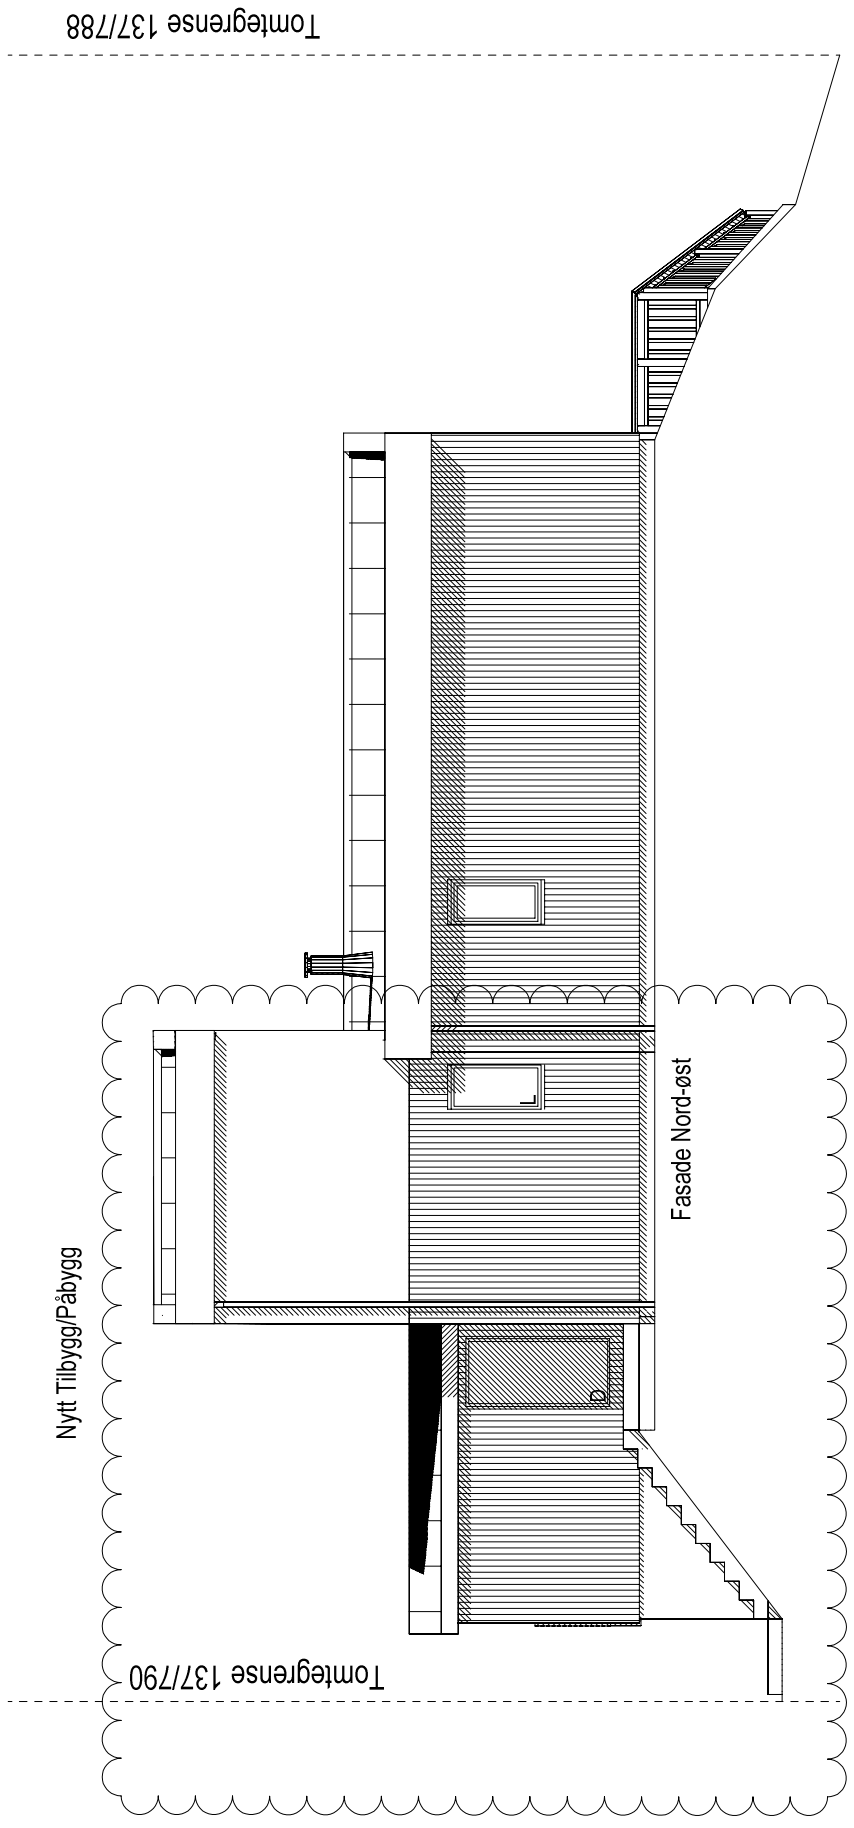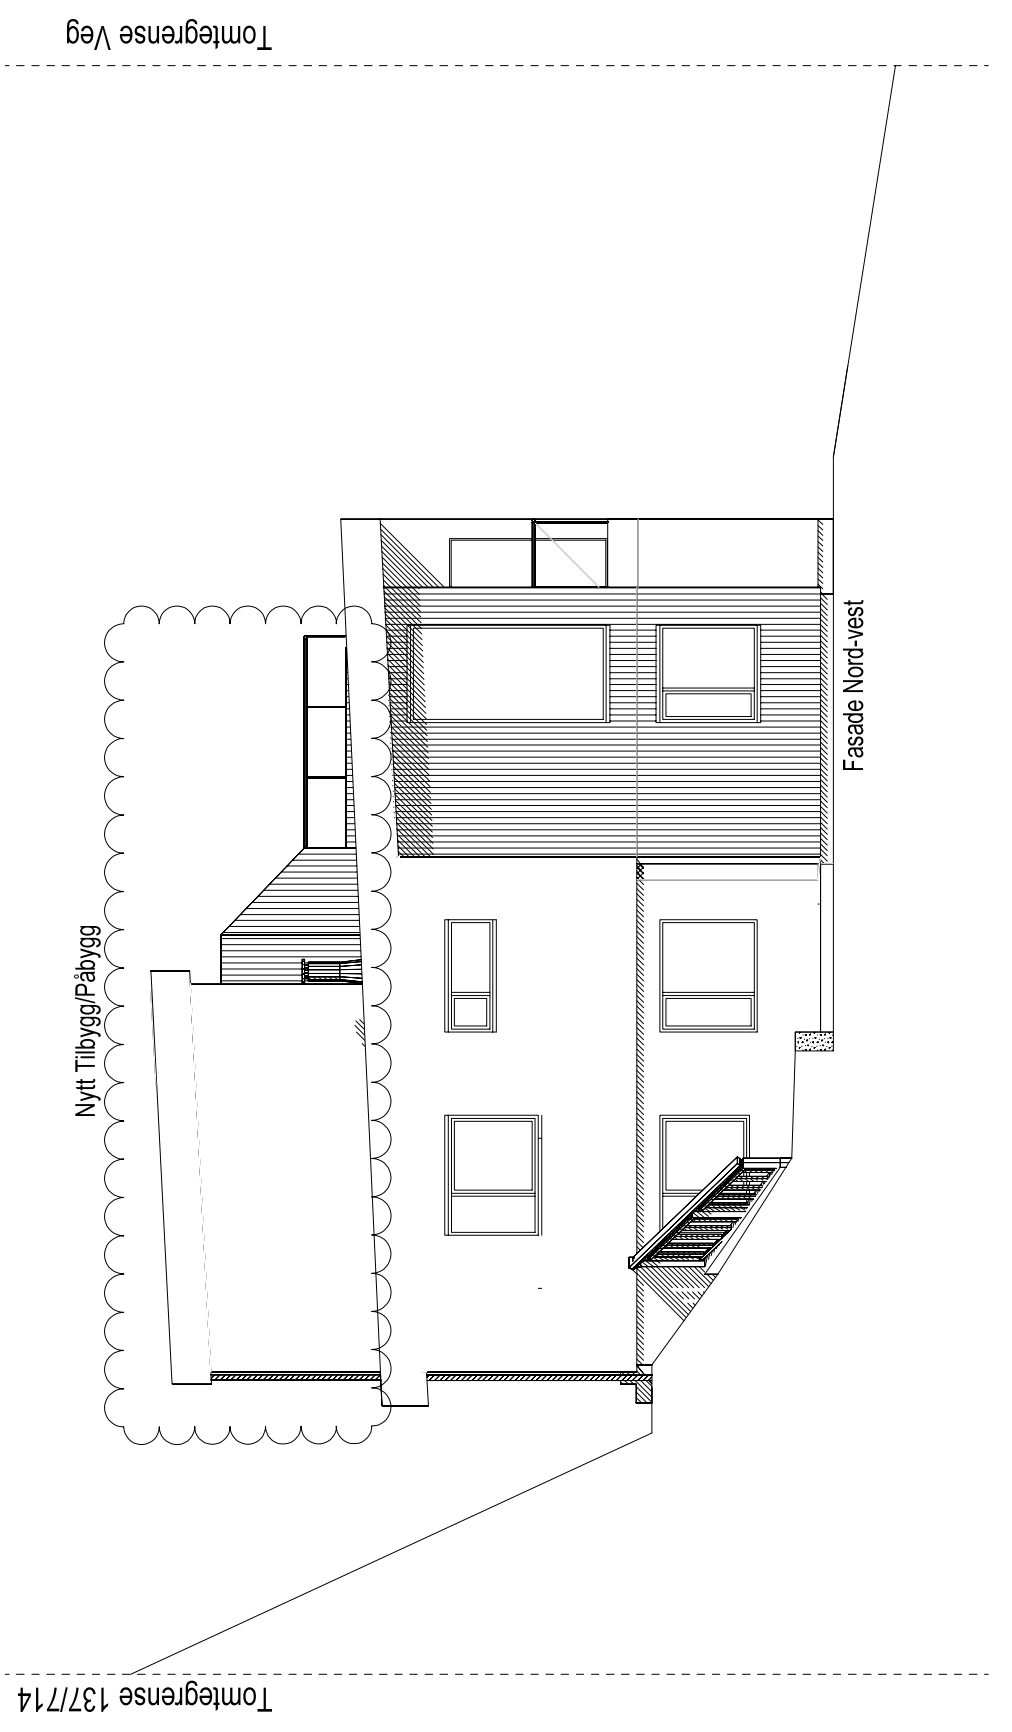

BYGGEØKKNADSTEGNINGER
RINGMUR




TILTAKSHAVER:	PÅBYGG/TILBYGG ENEBOLIG NEDRE MÅNGERBUA G.NR.: 137 B.NR.: 788	MAL:	1:100	PROSJEKT BG AS:	1042-16
LEVERANDØR:	SEIM BYGG AS NESBREKKA 28 5912 SEIM	ANSVALIG PROSJEKTERENDE:	DAKARK AS	ARKFORMAT:	A3
TEGNINGENE MÅ IKKE KOPIERES ELLER BENYTTES VED UTFØRELSE AV ARBEIDER UTEN MEDVIRKNING FRA DAKARK AS TEGNINGENE ER IKKE GYLDIG UTEN KVALITETSSIKRINGSYSTEMET TIL DAKARK AS	www.byggmann.no	TEGNER:	DB	Org. nr.:	976598407
		DATO:	27.05.2021	INT. PROSJEKT:	
		ARK:	503		

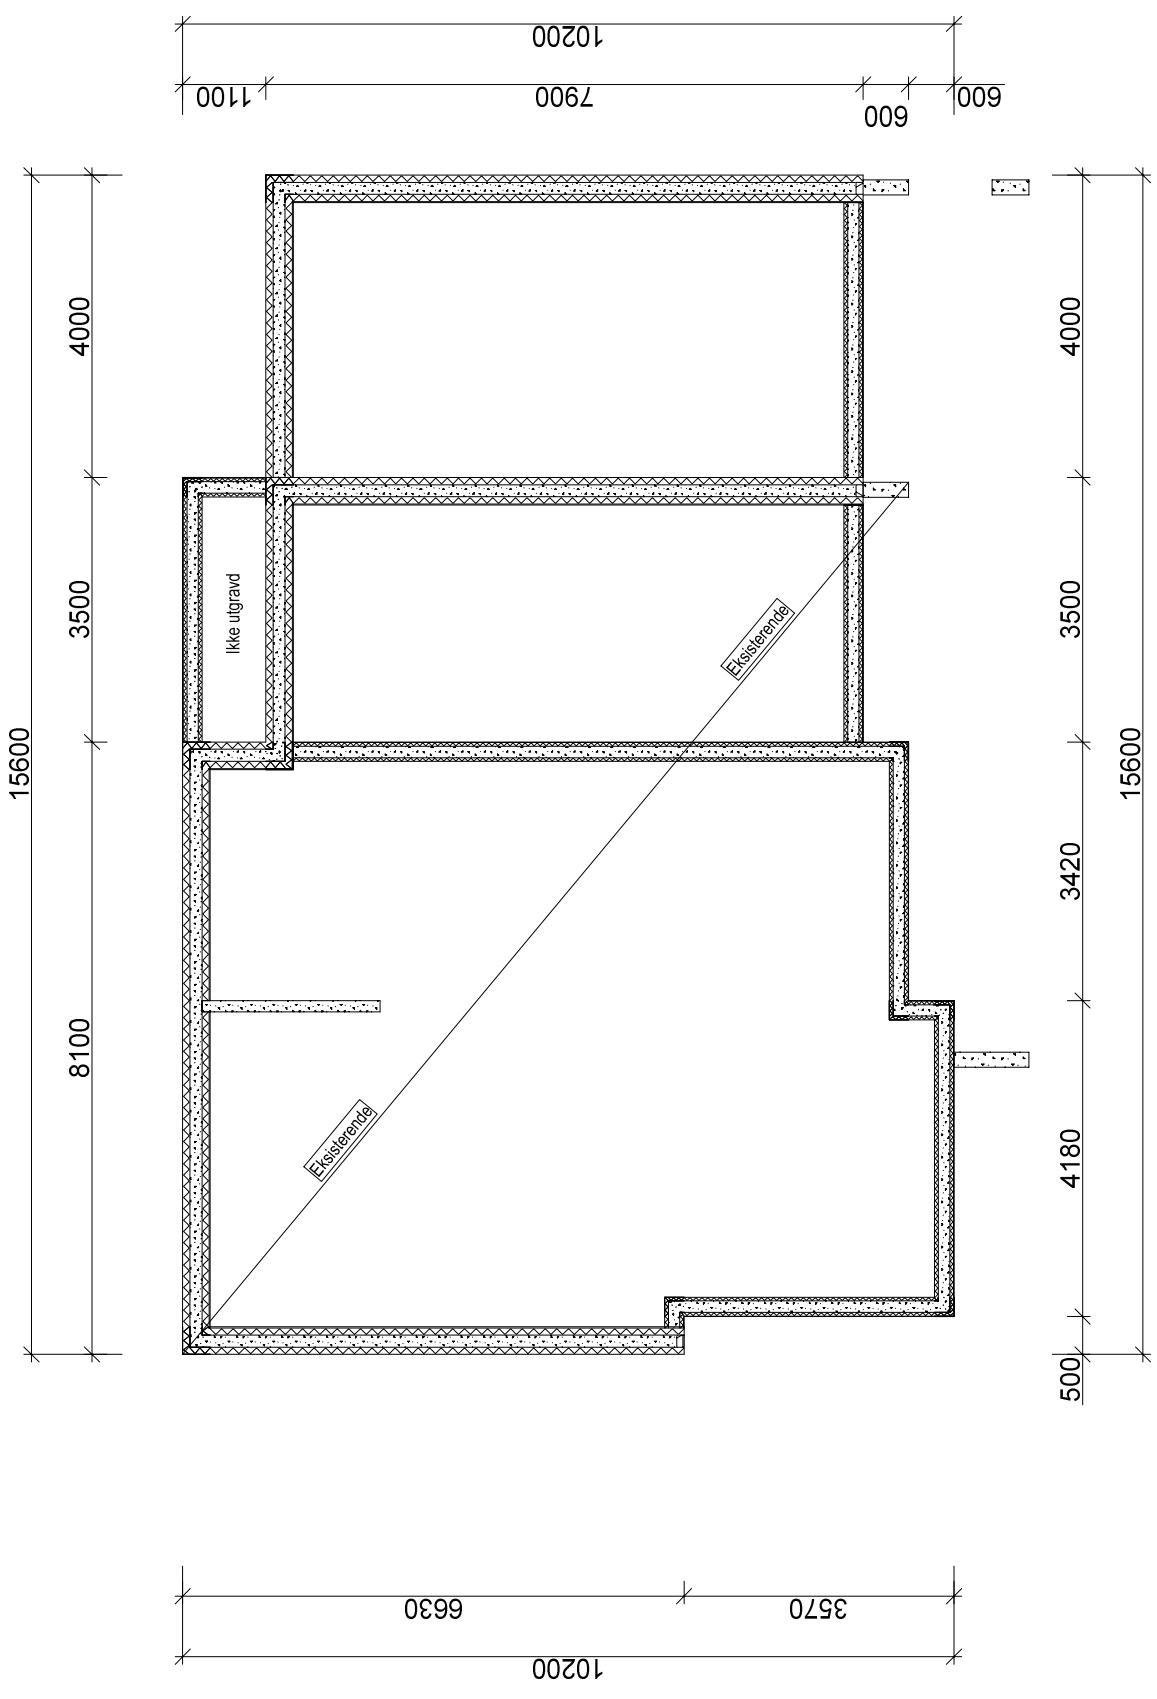

BYGESØKNADSTEGNINGER
KJELLER




TILTAKSHAVER:	PÅBYGG/TILBYGG ENEBOLIG NEDRE MANGERBUA ALVER KOMMUNE G.NR: 137 B.NR: 788	MAL:	1:100	PROSJEKT BG AS:	1042-16	
LEVERANDØR:	SEIM BYGG AS NESBREKKA 28 5912 SEIM	TEGNINGEN MÅ IKKE KOPIERES ELLER BENYTTES VED UTFØRELSE AV ARBEIDER UTEN MEDVIRKNING FRA DAKARR AS TEGNINGENE ER IKKE GYLDIGE UTEN KVALITETSSIKRINGSYSTEMET TIL DAKARR AS	ANSVALIG PROSJEKTERENDE:	DAKARR AS	ARKFORMAT:	A3
TEGNER:	DB	DATE:	27.05.2021	NT. PROSJEKT:		
ARK:	www.byggmann.no	Org. nr.:	976598407	504		

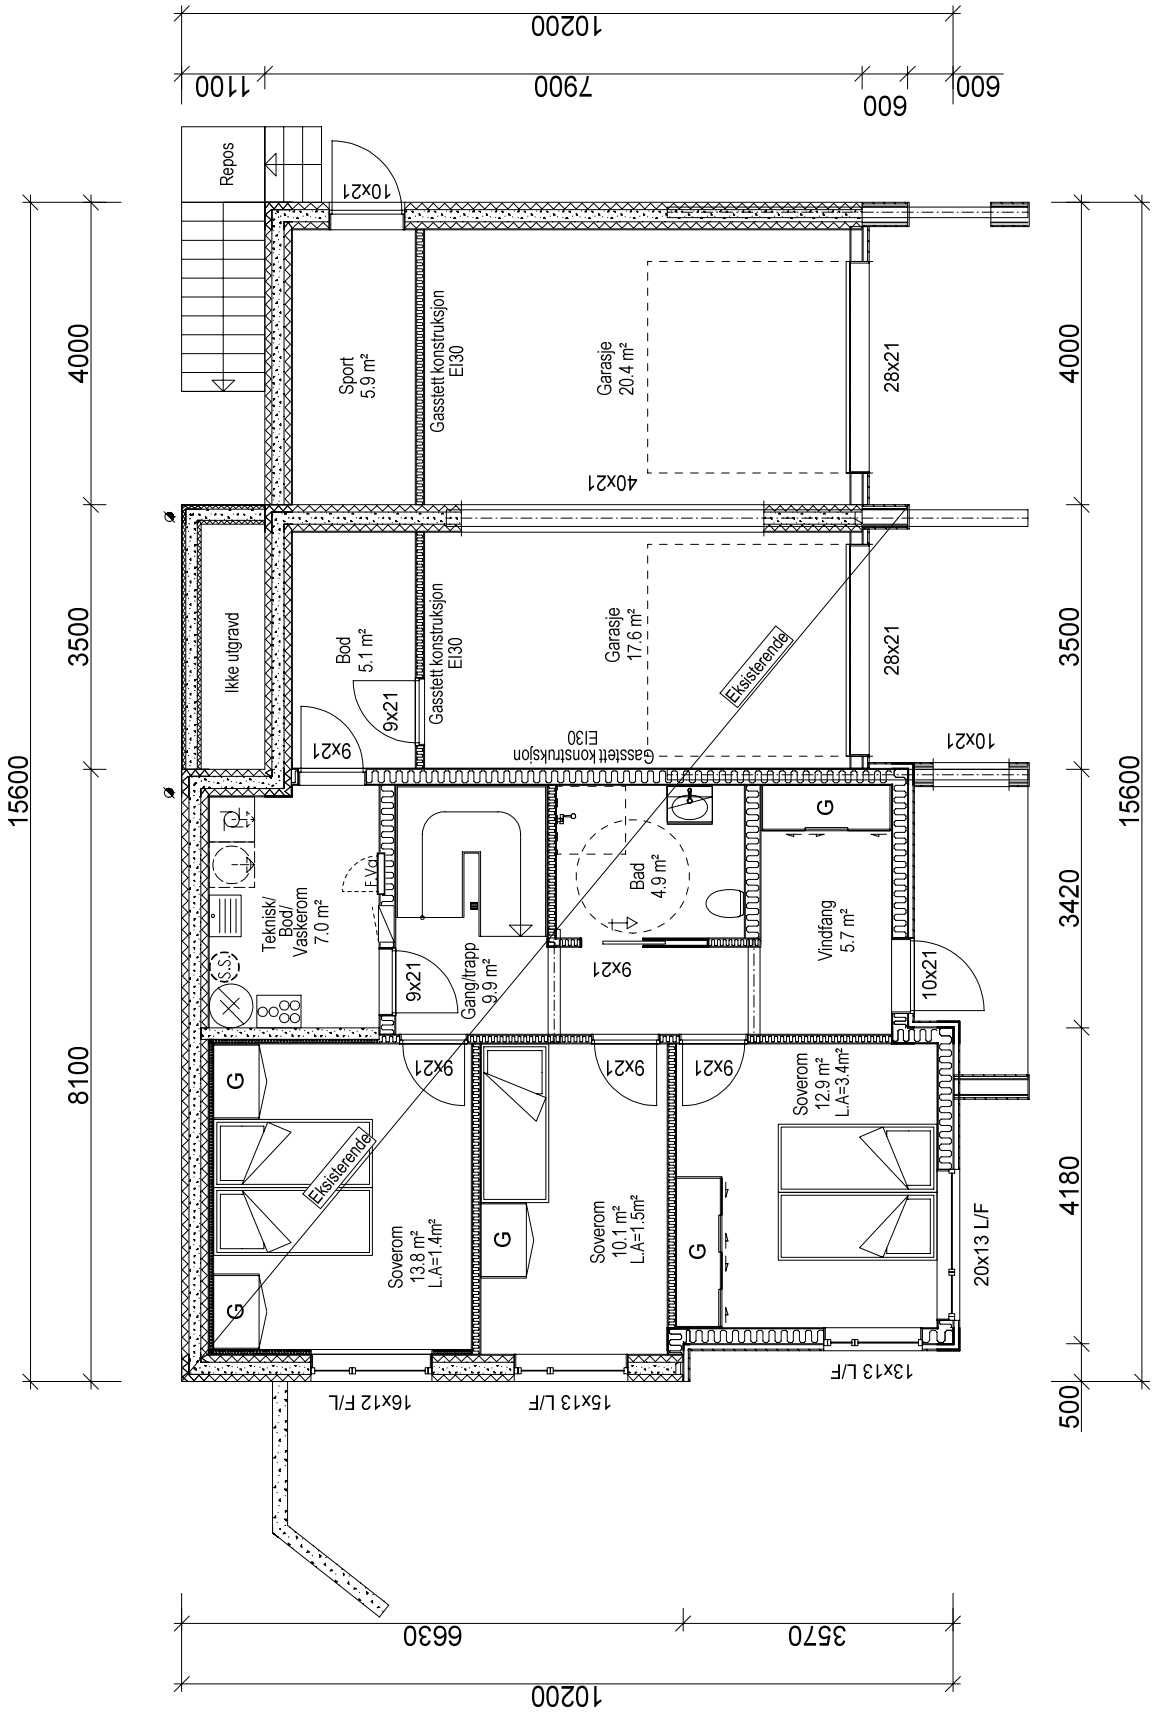

BYGESØKNADSTEGNINGER
HOVEDPLAN



TILTAKSHAVER: PÅBYGG/TILBYGG ENEBOLIG NEDRE MANGERBUA ALVER KOMMUNE G.NR: 137 B.NR: 788	LEVERANDØR: SEIM BYGG AS NESBREKKA 28 5912 SEIM
TILTAK: MÅL: 1:100 PROSJEKT BG AS: 1042-16	ANSVARLIG PROSJEKTERENDE: DAKARK AS ARKFORMAT: A3 DATO: 27.05.2021 TEGNER: DB ORG. NR.: 976598407 ARK: www.byggmann.no 505

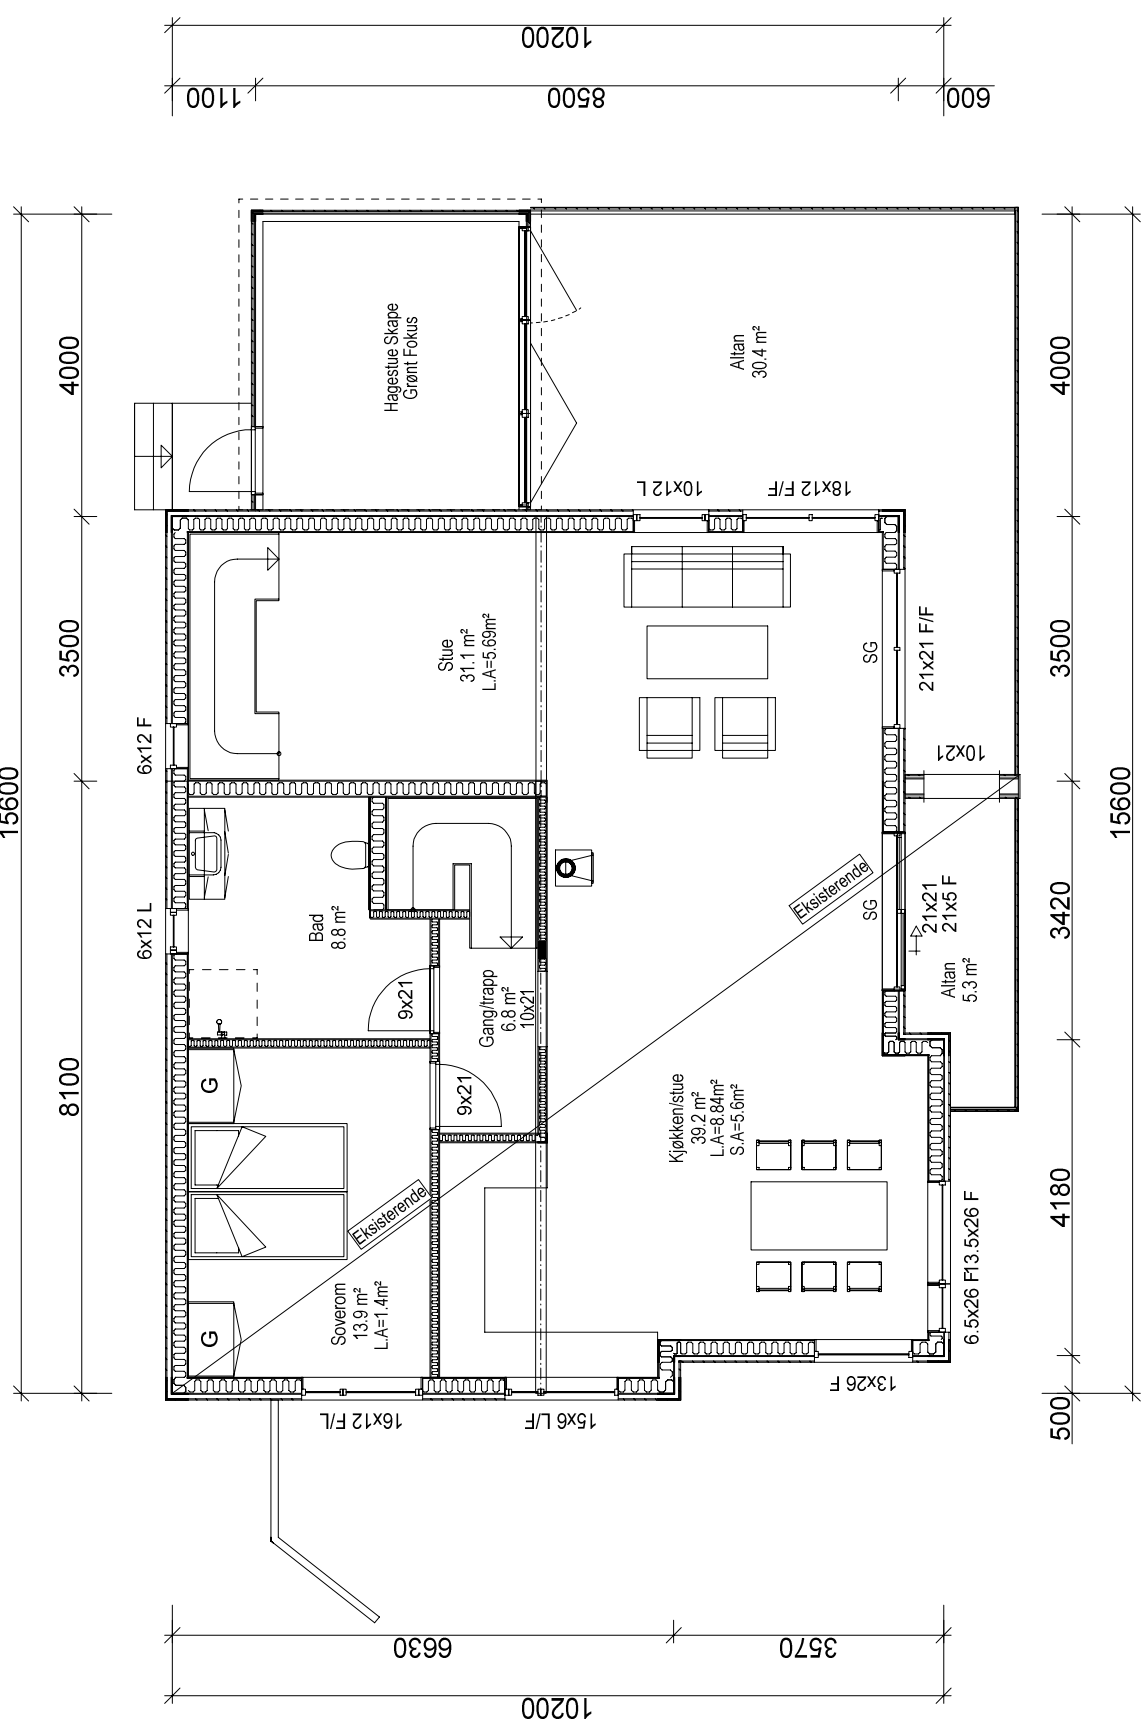


BYGGESØKNADSTEKNINGER

3. ETG OG SNITT



LEVERANDØR: SEIM BYGG AS NESBREKKA 28 5912 SEIM	TILTAKSHAVER: PÅBYGG/TILBYGG ENEBOLIG NEDRE MANGERRBUA ALVER KOMMUNE G.NR.: 137 B.NR.: 788	MAL: PROSJEKT BG AS: 1042-16	ANSVALIG PROSJEKTERENDE: DAKARR AS	ARKFORMAT: A3	DATE: 27.05.2021	TEGNER: DB	ARK: www.byggmann.no	506
--	---	---------------------------------------	---------------------------------------	------------------	---------------------	---------------	-------------------------	-----

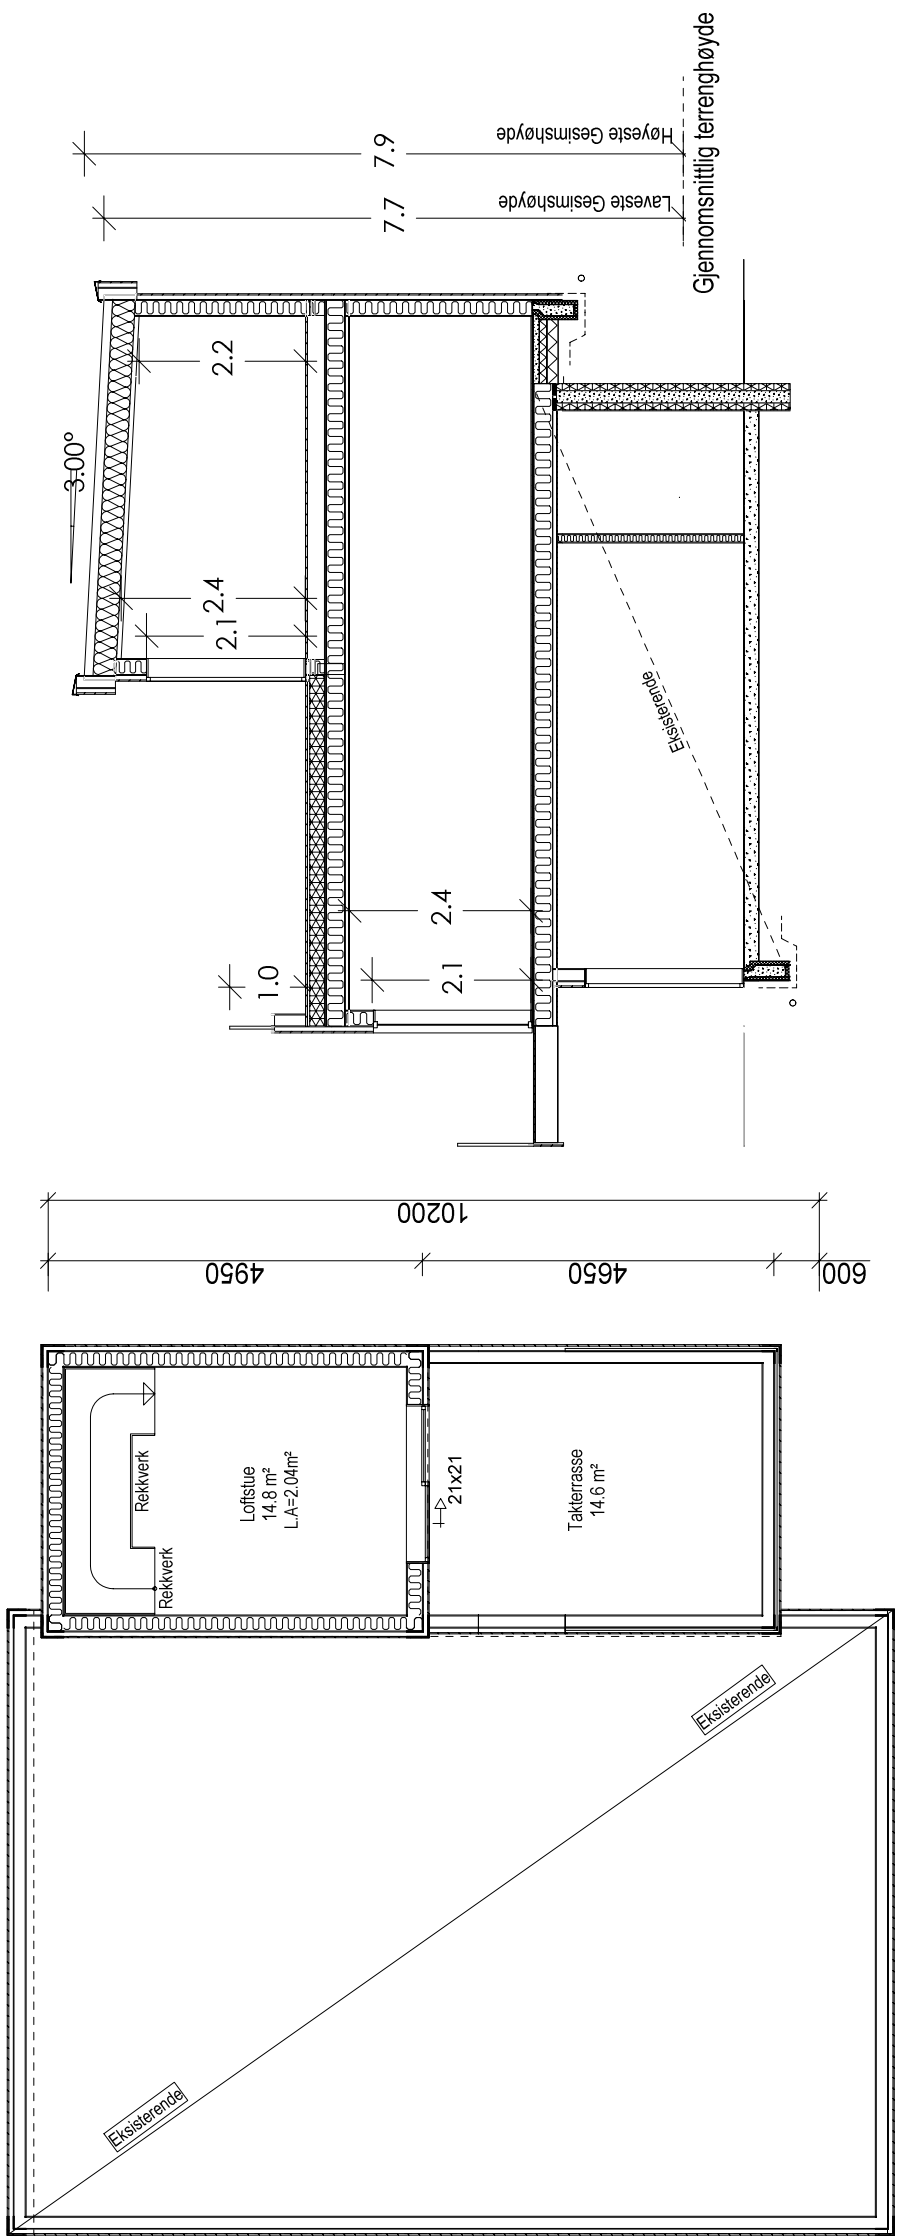

	BRA	Av BRA, åpne areal	BYA	Av BYA, åpne areal	Omkrets 1.etg.	BTA	Oppvarmet Volum	FORBEREDELSE	SEILSØKER
Kjeller/Underetg	68.8 m²				80.3 m²	160.6 m³	68.8 m²	0 m²	0 m²
Hovedplan/1.etg	103.4 m²				116.8 m²	258.8 m³	103.4 m²	0 m²	0 m²
Garasje/sport	52.6 m²				60.0 m²	34.4 m³	0 m²	52.6 m²	0 m²
3.etg	14.8 m²				19.9 m²	187 m³	14.8 m²	0 m²	0 m²
Hele Bygget	239.6 m²	168.4 m²	43.6m	277 m²	453.8 m³	187 m³	52.6 m²		



TEKNINGENE MÅ IKKE KOPIERES ELLER BENYTTES VED UTFØRELSE AV ARBEIDER UTEN MEDVIRKNING FRA DAKARR AS
TEKNINGENE ER IKKE GYLDIGE UTEN KVALITETSSIKRINGSYSTEMET TIL DAKARR AS

BYGESØKNADSTEIGNINGER
PERSPEKTIV

BYGGMANN[®]



TILTAKSHAVER:

SEIM BYGG AS
NESBREKKA 28
5912 SEIM

TEGNINGENE MÅ IKKE KOPIERES ELLER BENYTTES VED UTFØRELSE AV ARBEIDER UTEN MEDVIRKNING FRA DAKARK AS
TEGNINGENE ER IKKE GYLDIG UTEN KVALITETSSIKRINGSYSTEMET TIL DAKARK AS

TILTAK:
PÅBYGG/TILBYGG ENEBOLIG
NEDRE MÅNGERBUA
ALVER KOMMUNE

G.NR.: 137
B.NR.: 788

ARFORMAT:
A3

www.byggmann.no

TEGNER: DB

DATO: 27.05.2021

INT. PROSJEKT:

507

Org. nr.: 976598407

