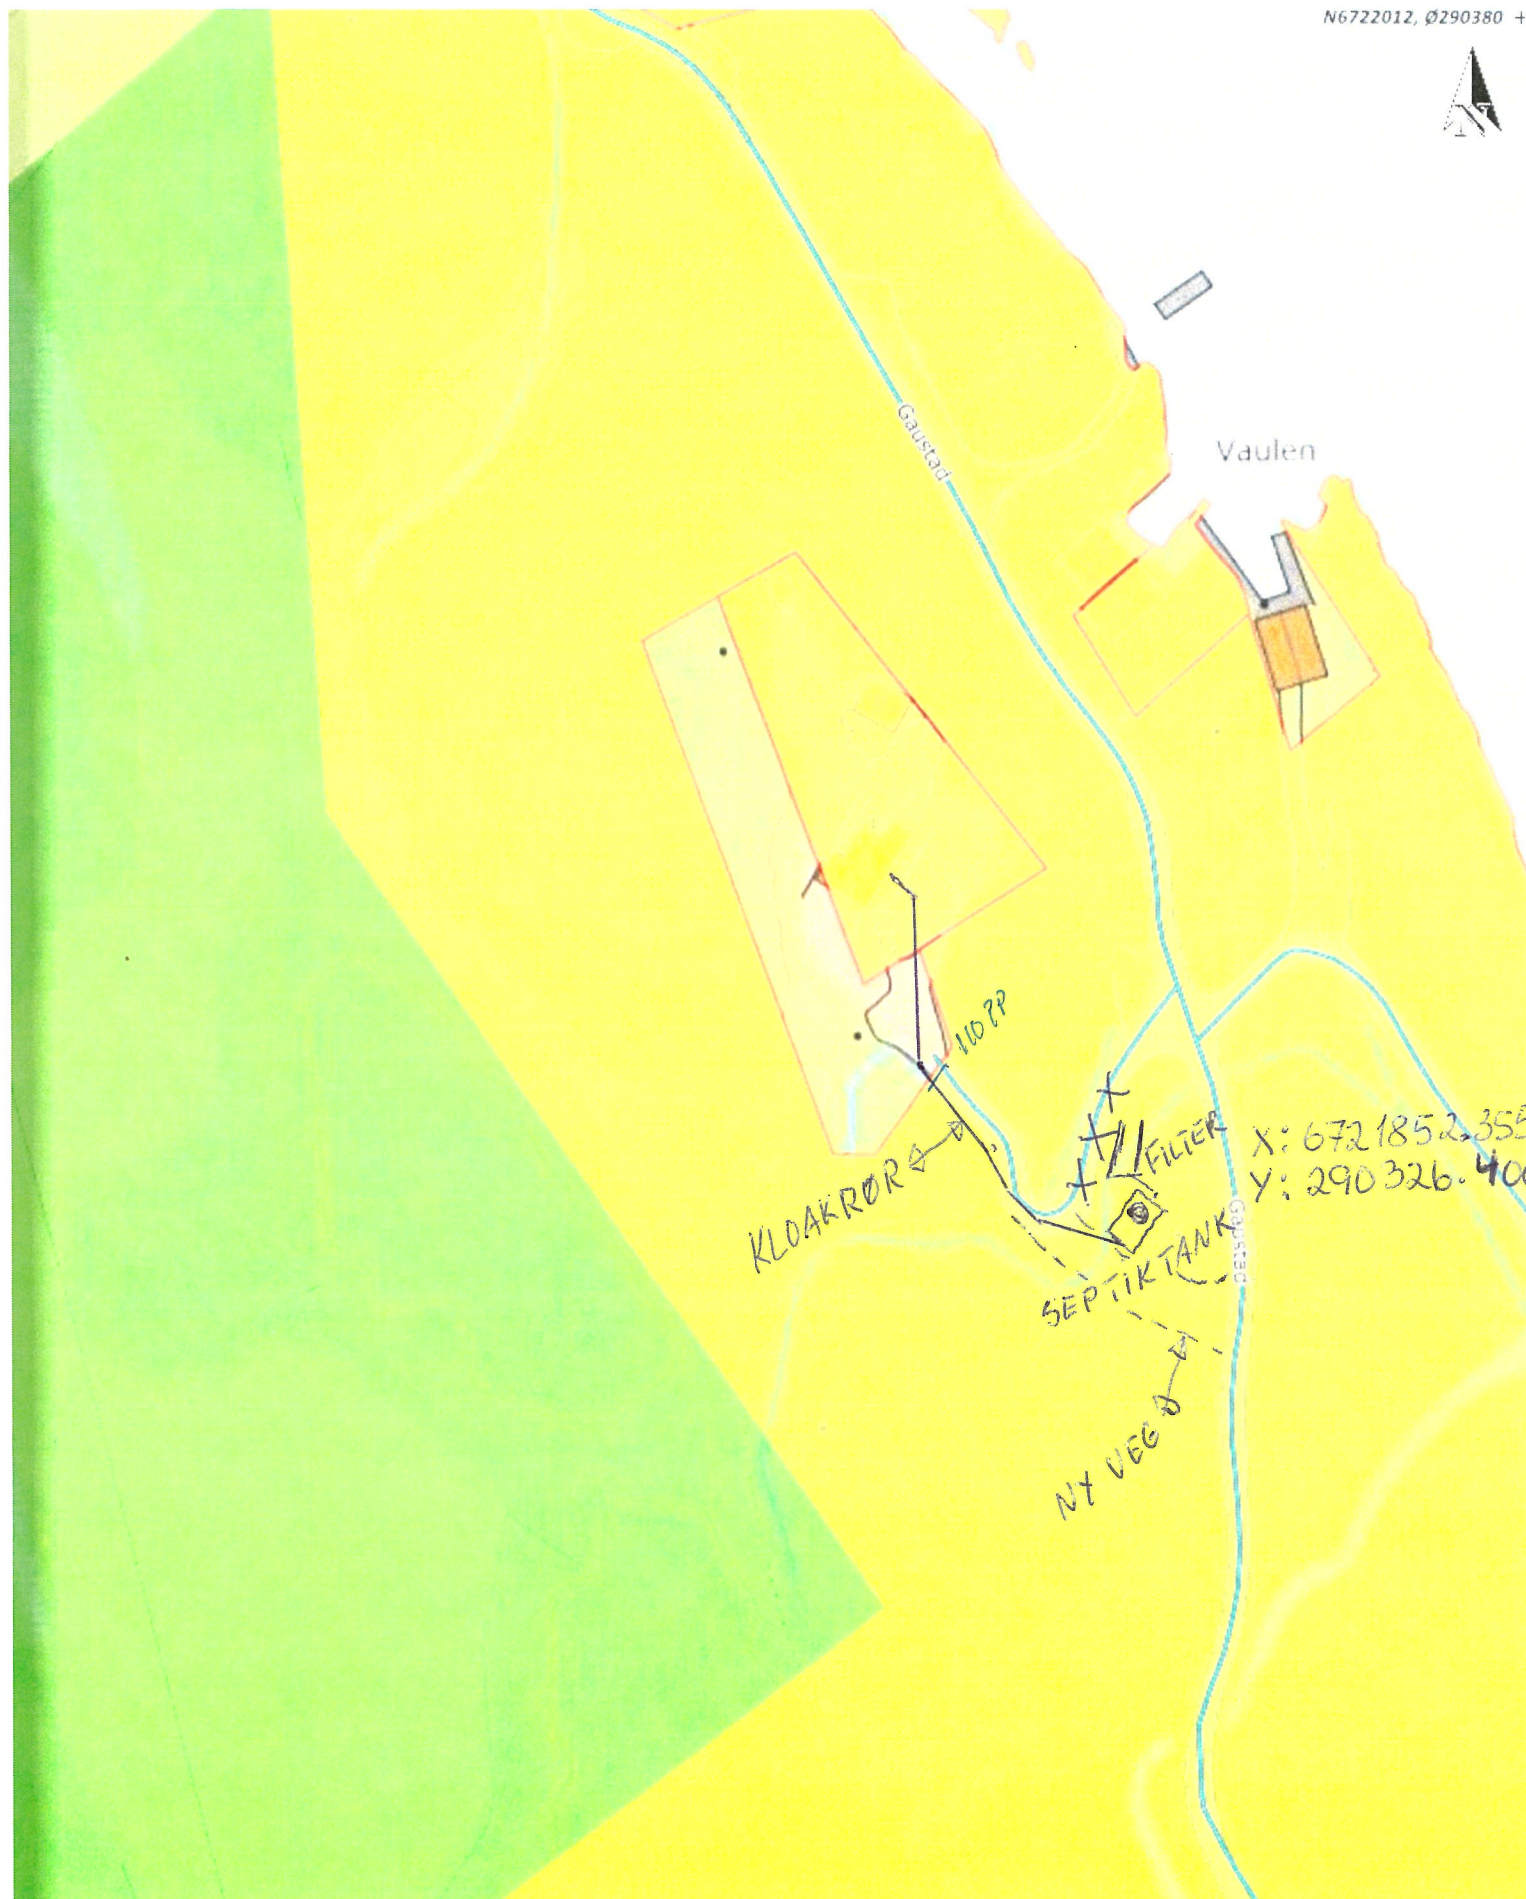


**Situasjonskart -**

Roald Angelfoss
Gaustad 18, 5919 Frekhaug
G.nr. 339 Br.nr 19

NHdigi.no

Dato: 28-06-2021

Målestokk: 1:1 000

30m