




1. ETASJE

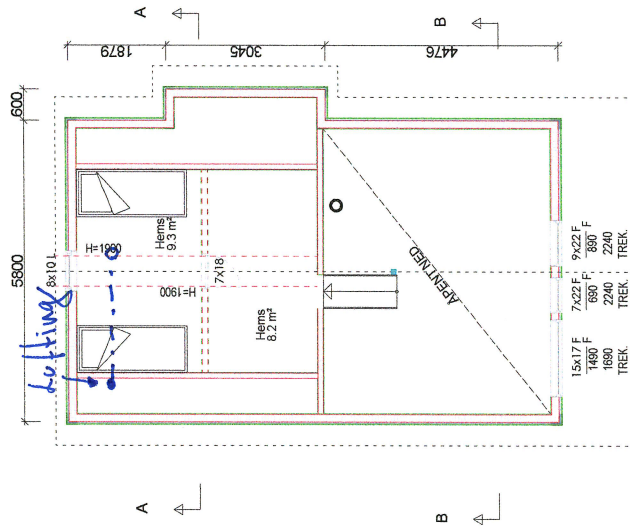

2. ETASJE

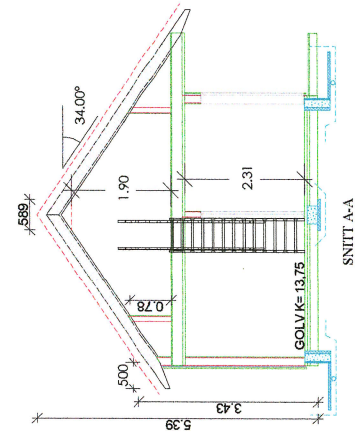

SNITT A-A

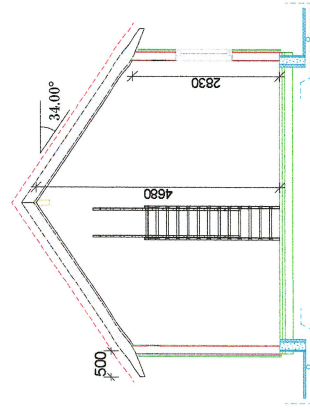

SNITT B-B

Arealberegninger i hht. NS 3940	Bruksareal BRA i m²		
	Prefaste byggdelar	Bygdelar og garasjer	Sum BRA
H. etg. plan	49.6	3.6	53.2
<b>SUM:</b>	<b>49.6</b>	<b>3.6</b>	<b>53.2</b>
BYA:	58.0	6.7	64.7
Grunnflate/ Totaltrykk:	54.8		

Tiltakshaver: Torunn Keilegavlen Friis  
Byggeplass: Trøandsveien 292

Kommune: Alver  
Ubygger:

Gnr.: 89 Bnr.: 21-22 Fnr.: Disk.: Dirdal13

Dato: 27.01.2021 Arkitekt: DRØMMEHYTTEN  
Målt: 1:100 Tegning:  
Tegn: amh

**Jær-tegning as**  
tlf.: 51 42 09 85



Åkkorret slik du ønsker!

Tegningen er beskyttet iht lov om opphavsrett

**Hjelmås**  
VVS

1/7.21

A REV 02.02.2021 AMH