

Kartvedlegg til protokoll for oppmålingsforretning

Alver Kommune

N

Eigedom
196/119

Saks nr
20214641


Oppdragnr

Rekvirent
Alver Kommune

Forretningsdato
30/6/2021

Landmålar
Kjell Rune Standal

Målestokk 1:800

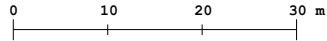

Beskriving/avtalar:

