

SITUASJONSKART

Adresse: Alverflaten 250
Eigar/søkar: Gry Iren Hvidsten Takle

Kvalitet : FKB-A


Målestokk: 1:500
Dato: 17.06.2021

**ALVER
KOMMUNE**

Gjeldande plan :
 Planformål : Våningshus / Einebustad
 Vår referanse: Amg

Sign.

	Gjerde		Bolighus
	Usikker eigedomsgrense		Andre bygg
	Målt eigedomsgrense		

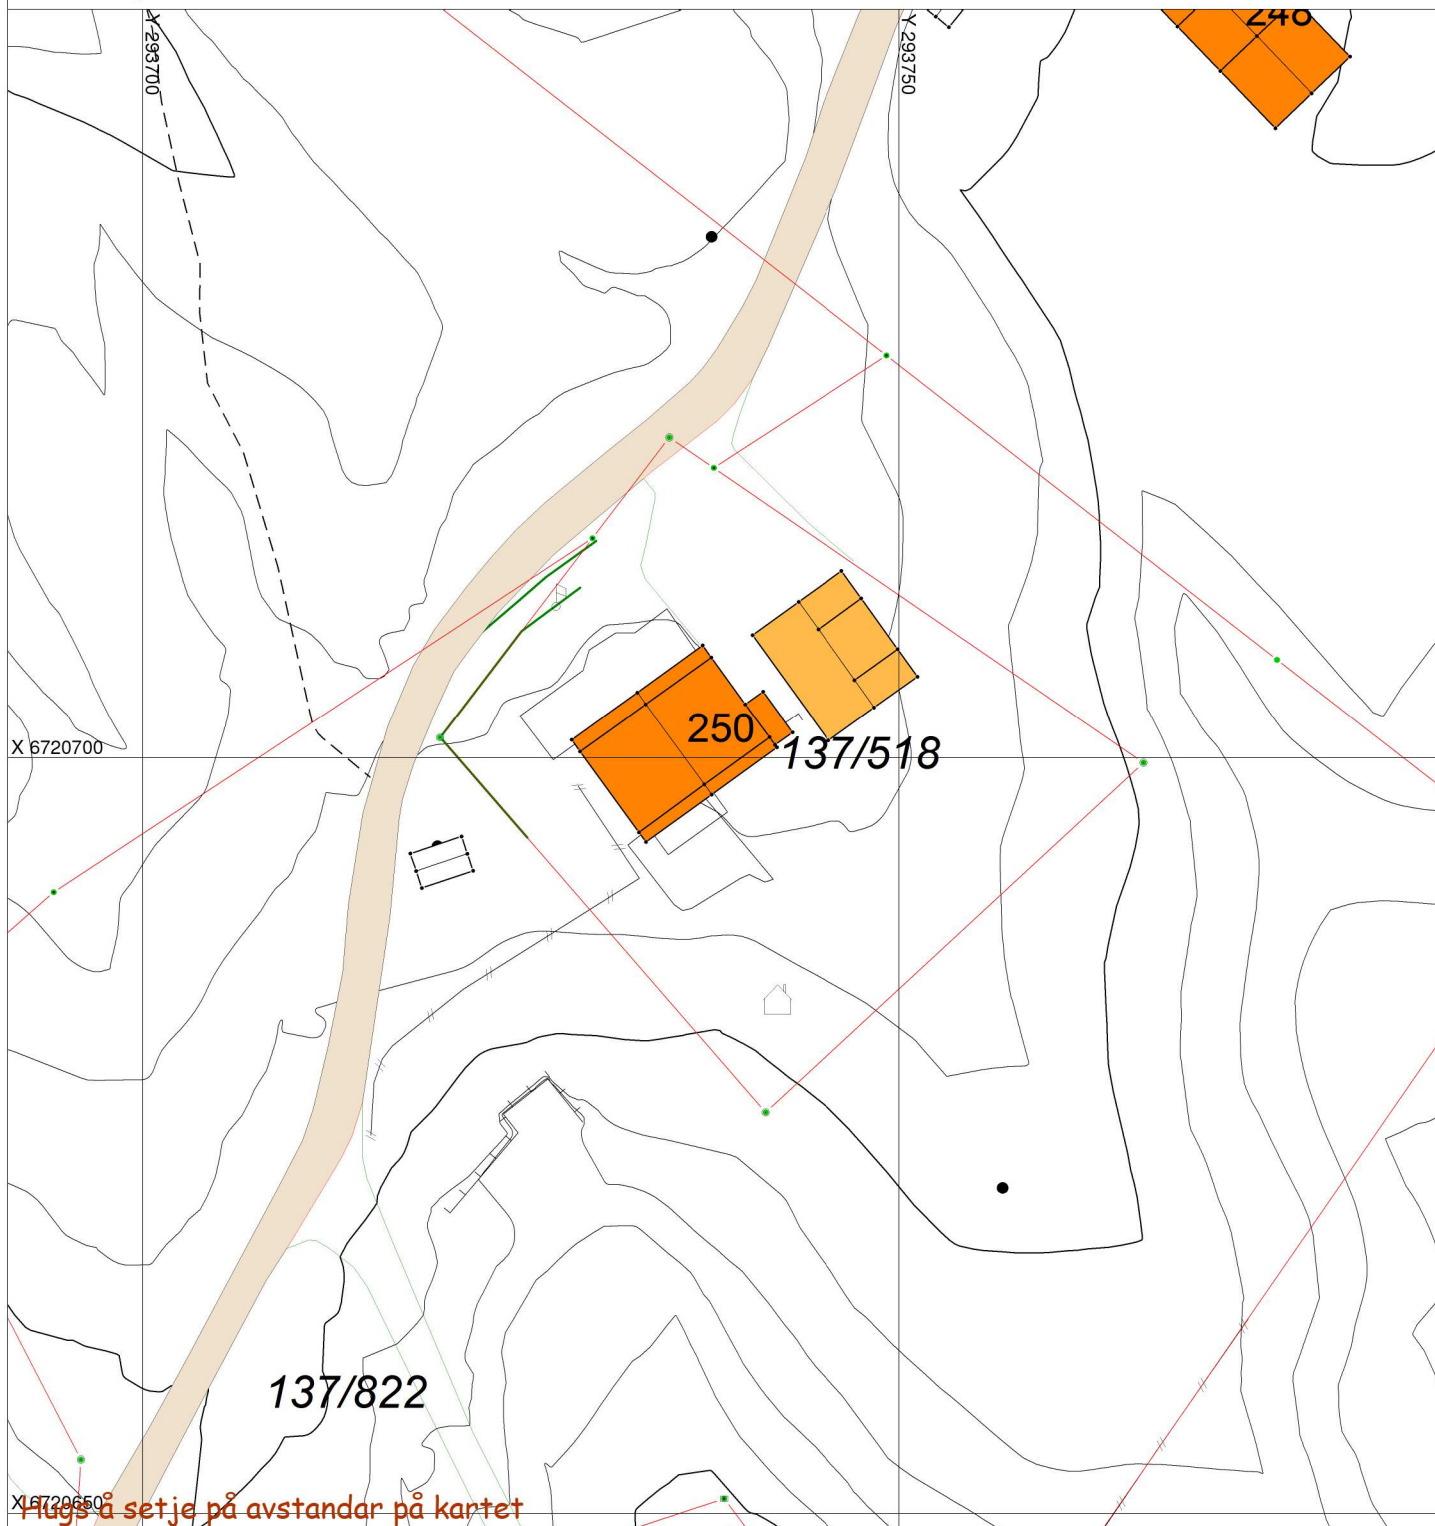

SITUASJONSPLAN



Tiltak

Underskrift Situasjonsplan

Dato