


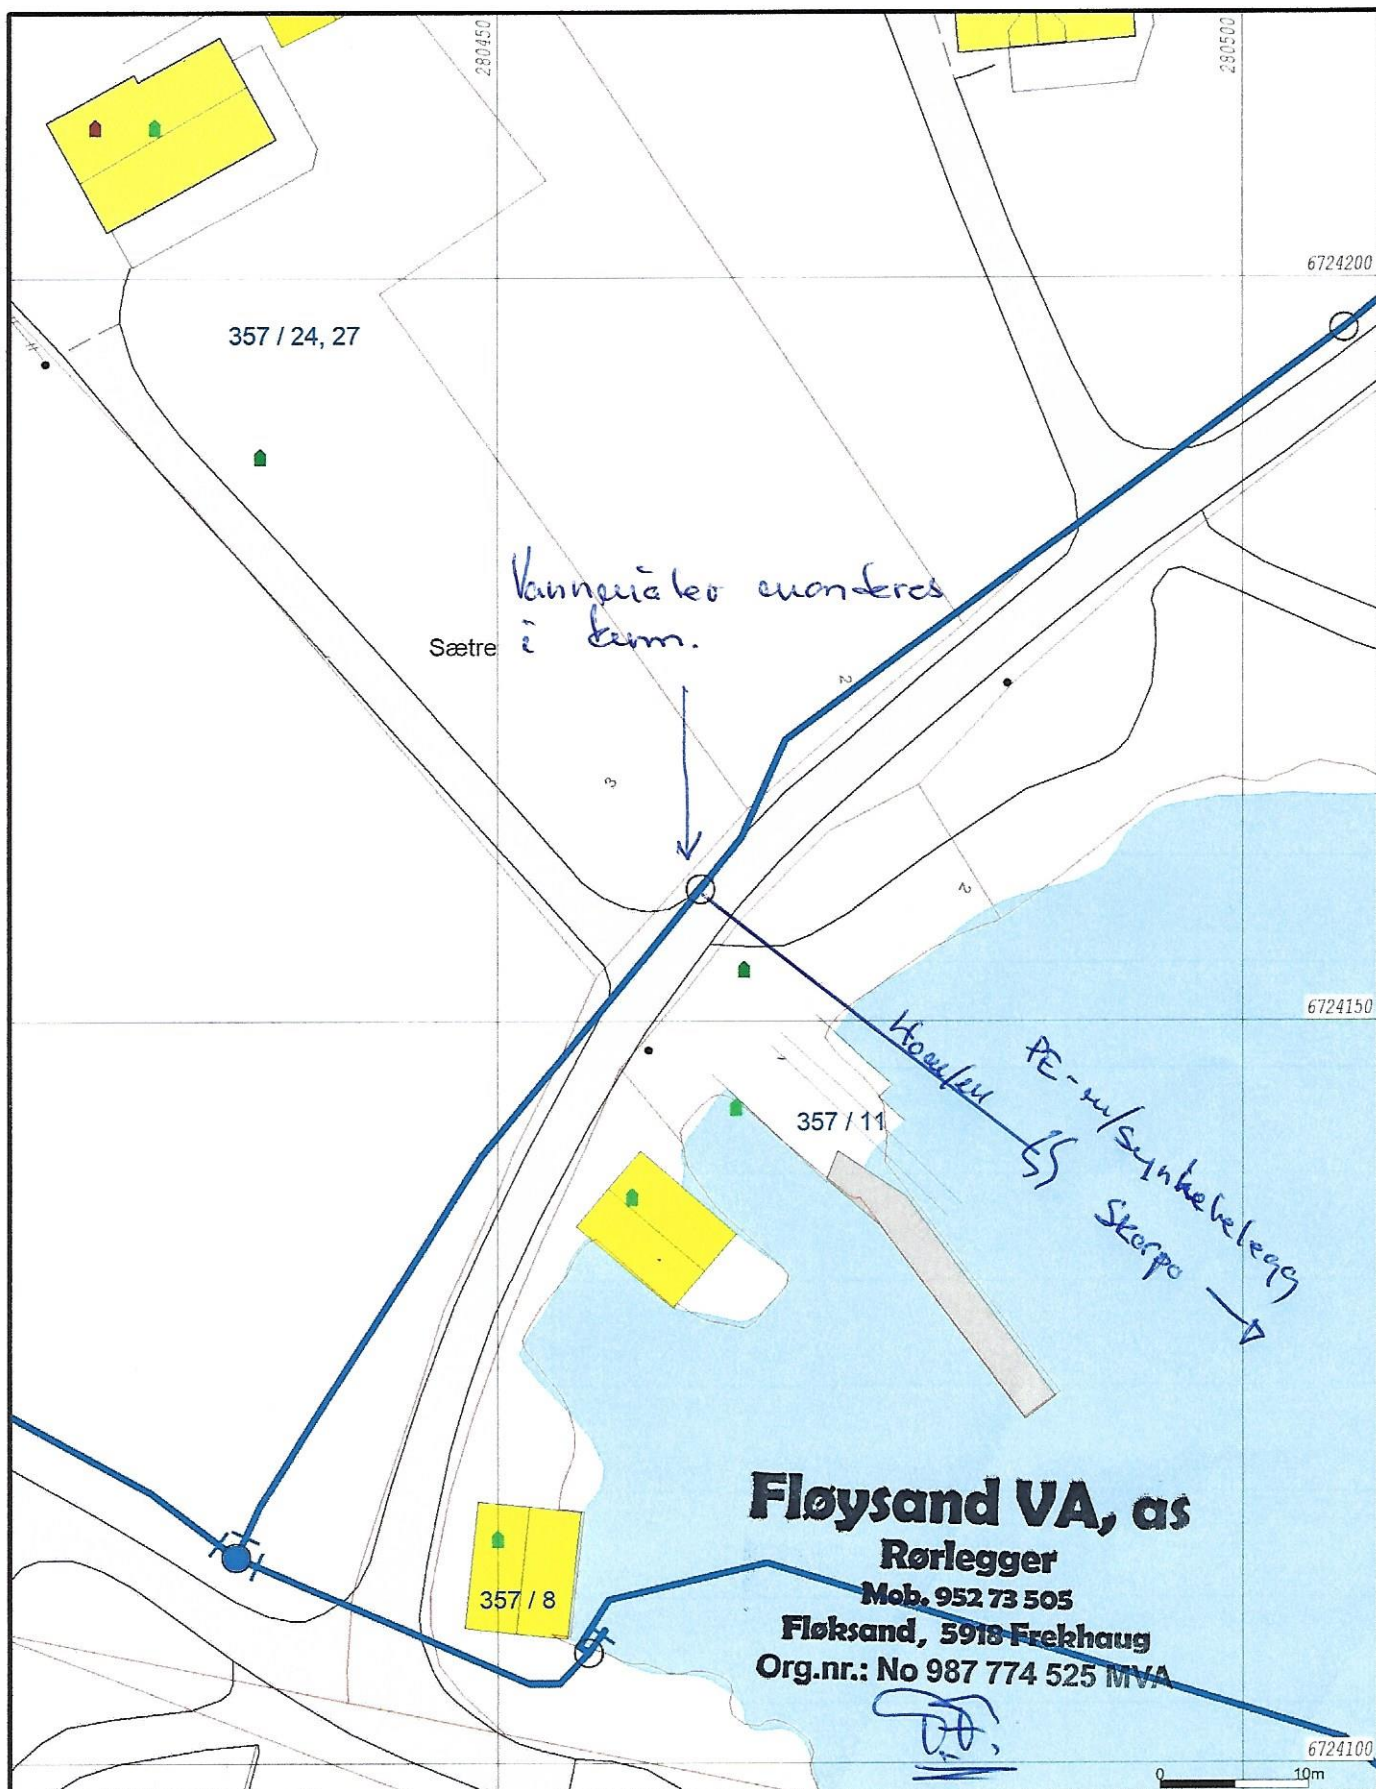

Fløysand VA, as
Rørlegger
Mob. 952 73 505
Fløysand, 5918 Frekhaug
Org.nr.: No 987 774 525 MVA

- | | |
|--------------------------|-------------------|
| — Målte Grenser | ■ Våningshus |
| — Registrerte Grenser | ■ Større bustader |
| — Udefinert grenser | ■ Hytte/feriehus |
| — Terrengmålte grense | ■ Garasje/uthus |
| — Konstruert grensepunkt | ■ Industri/lager |
| ■ Bolig | ■ Andre bygg |
| ■ Bustad m/leilighet | |

Beliggenhet og høyder må oppfattes som orienterende.
 Koordinatsystem: UTM(EUREF89) - SONE 32 (EPSG:32632)
 Høydesystem: (EPSG:)



Lindås kommune
 Geodataavdeling

Dato: 2021.06.29
 Sign: lili



Målestokk
 1:500