


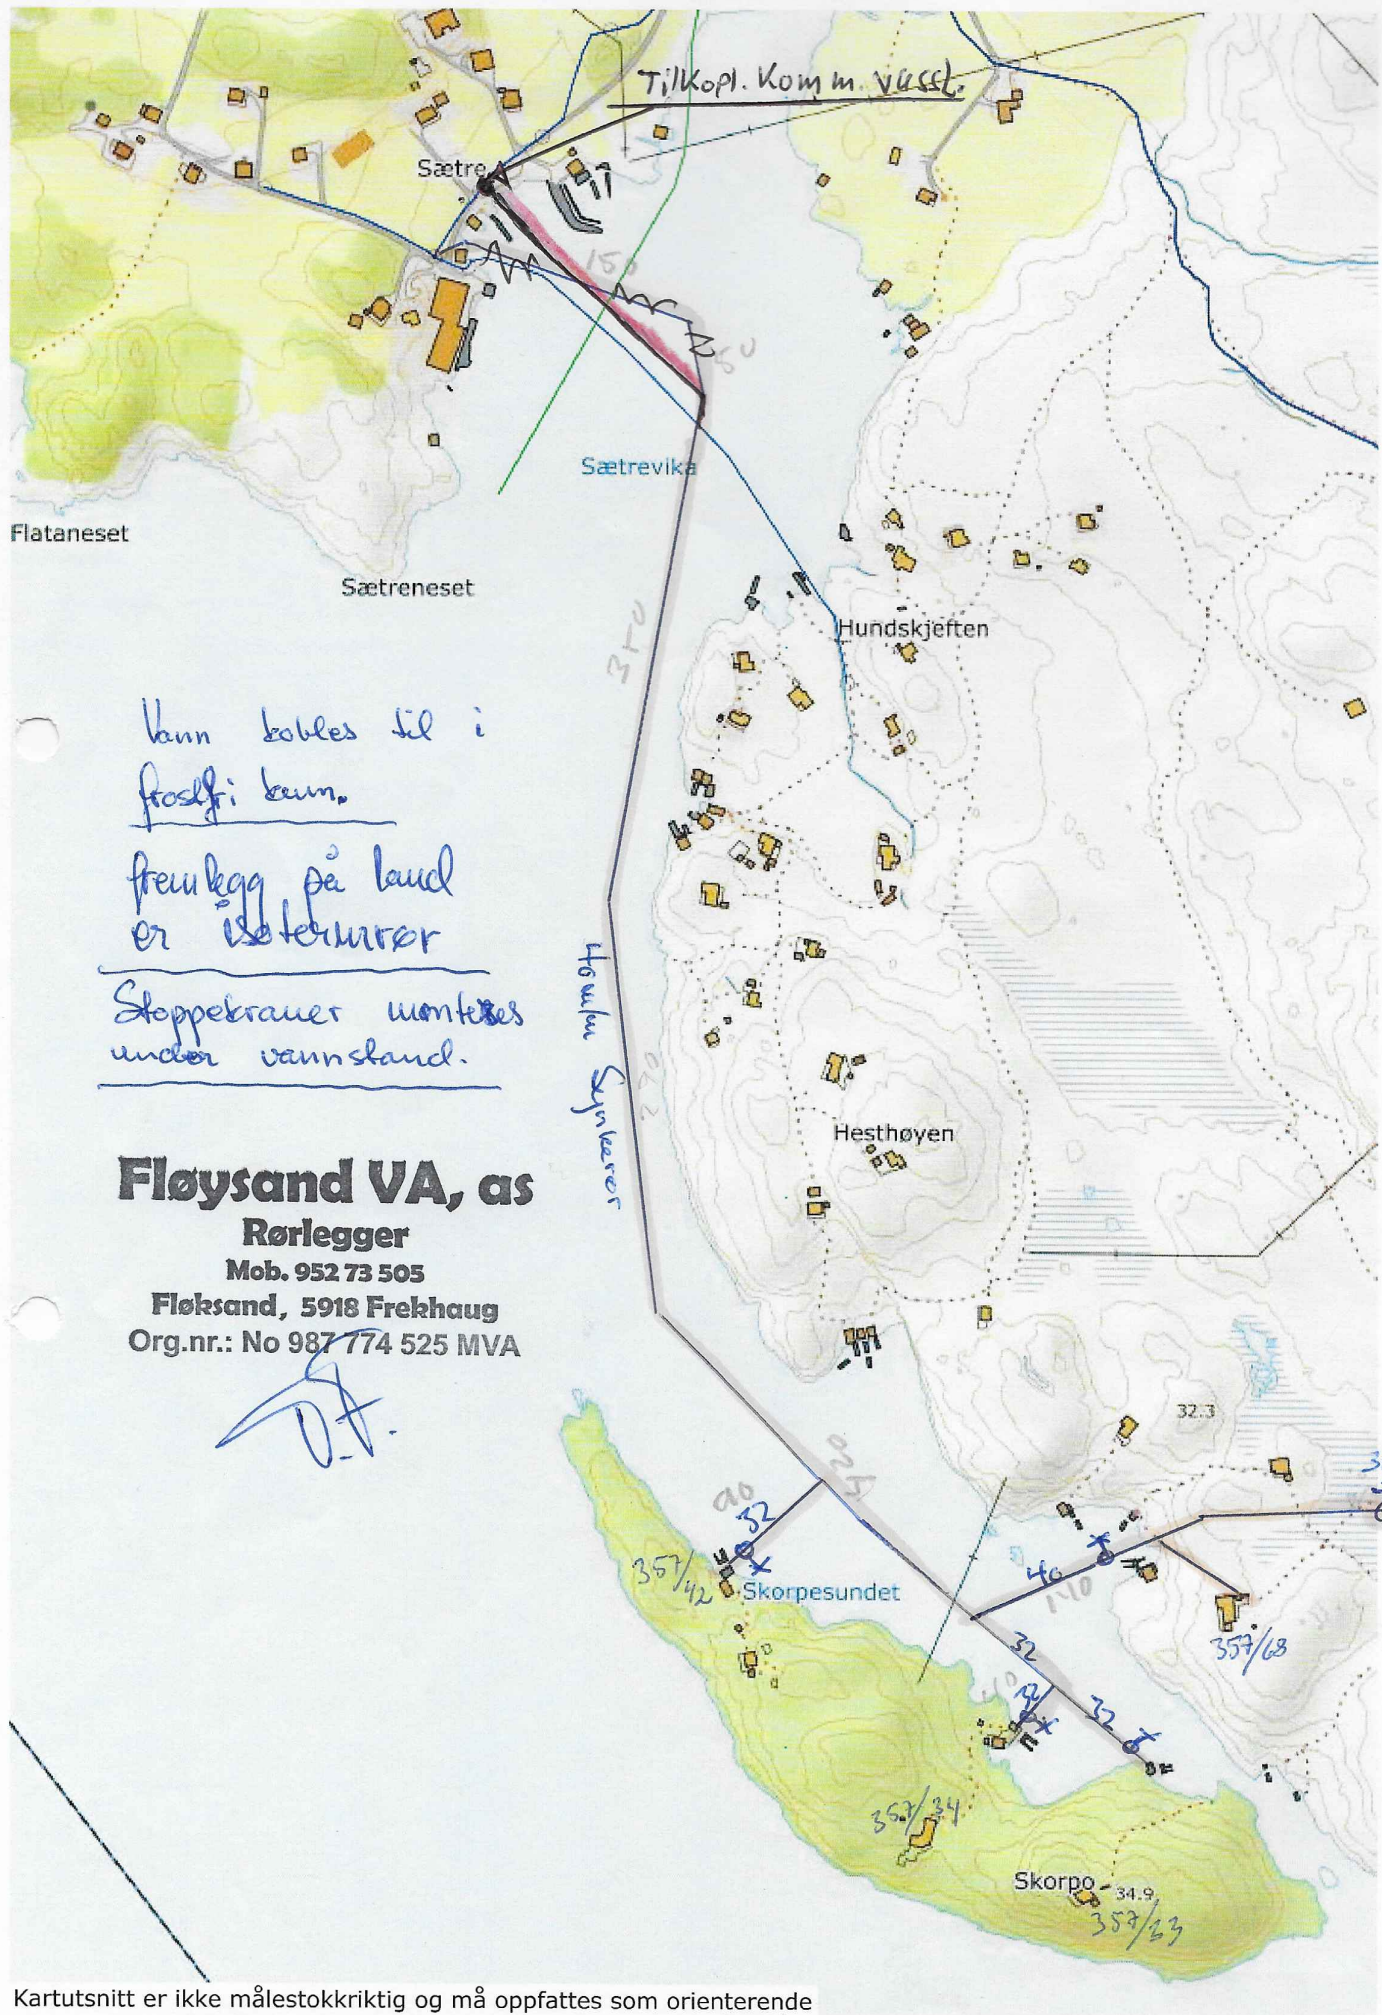

Kartutsnitt er ikke målestokkriktig og må oppfattes som orienterende