



Statsforvaltaren i Vestland
Njøsavegen 2
6863 LEIKANGER

Referanser:
Dykkar:
Vår: 21/4648 - 21/48728

Saksbehandlar:
Hanne Marie Evensen
hanne.marie.evensen@alver.kommune.
no

Dato:
06.07.2021

Oversender søknad til uttalelse - gbnr 33/13 Jordal


Tiltak: Dispensasjon
Byggjestad: Gbnr: 33/13
Tiltakshavar: Endre Jordal-Aarra
Ansvarleg søkjar:

Saka gjeld søknad om dispensasjon frå LNFR- føremålet for løyve til oppføring av bustad på om lag 180 m² BYA og garasje på om lag 80-90 m². Det er i denne omgang kun søkt dispensasjon frå LNF-føremålet.



Planstatus

Eigedomen ligg i uregulert område innanfor det som i kommunedelplan for Lindås 2019-2031 er definert som LNFR-føremål.

Kartutsnitt:

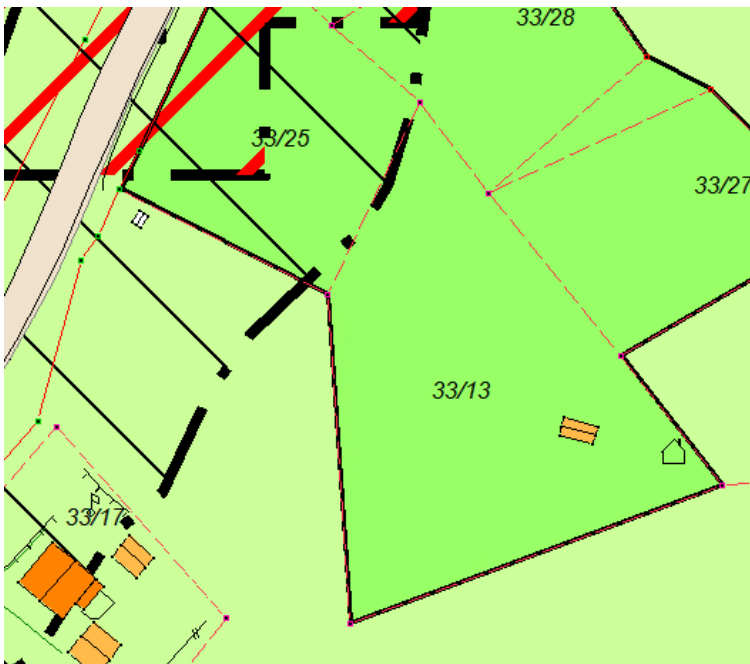

Innsendt situasjonskart:

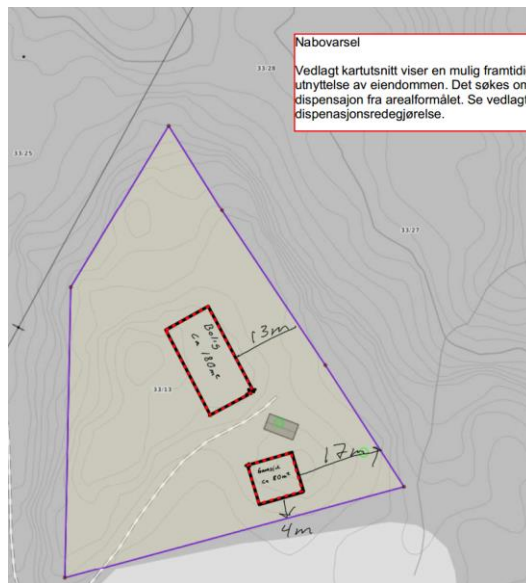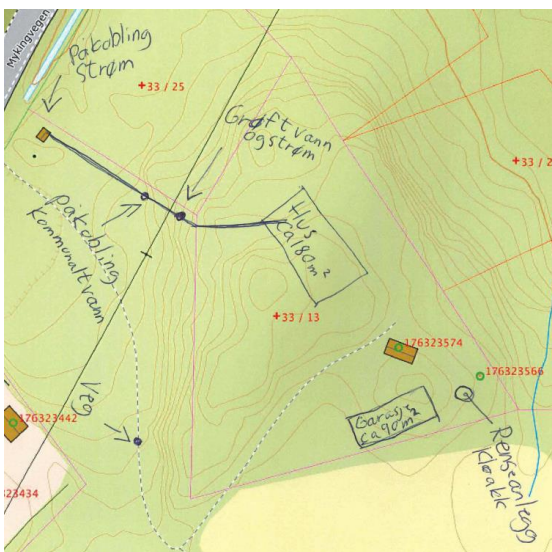

Frist

Frist for uttale er 4 veker frå oversendinga, jf. pbl. § 21-5 (3).

Med vennleg helsing
Alver kommune, Plan og byggesak

Are Frøysland Grande
Avdelingsleiar

Hanne Marie Evensen
Rådgjevar

Dette dokumentet er elektronisk godkjent og har derfor ingen signatur.

Vedlegg:

Dispensasjonssøknad rev 28.06.21 Jordal
Matrikkelkart
Trieste-2017-strekfasade-01
Kart

Mottakrarar:

Alver kommune	Postboks 4	5906	FREKHAUG
Statsforvaltaren i Vestland	Njøsavegen 2	6863	LEIKANGER
Vestland fylkeskommune	Postboks 7900	5020	BERGEN