
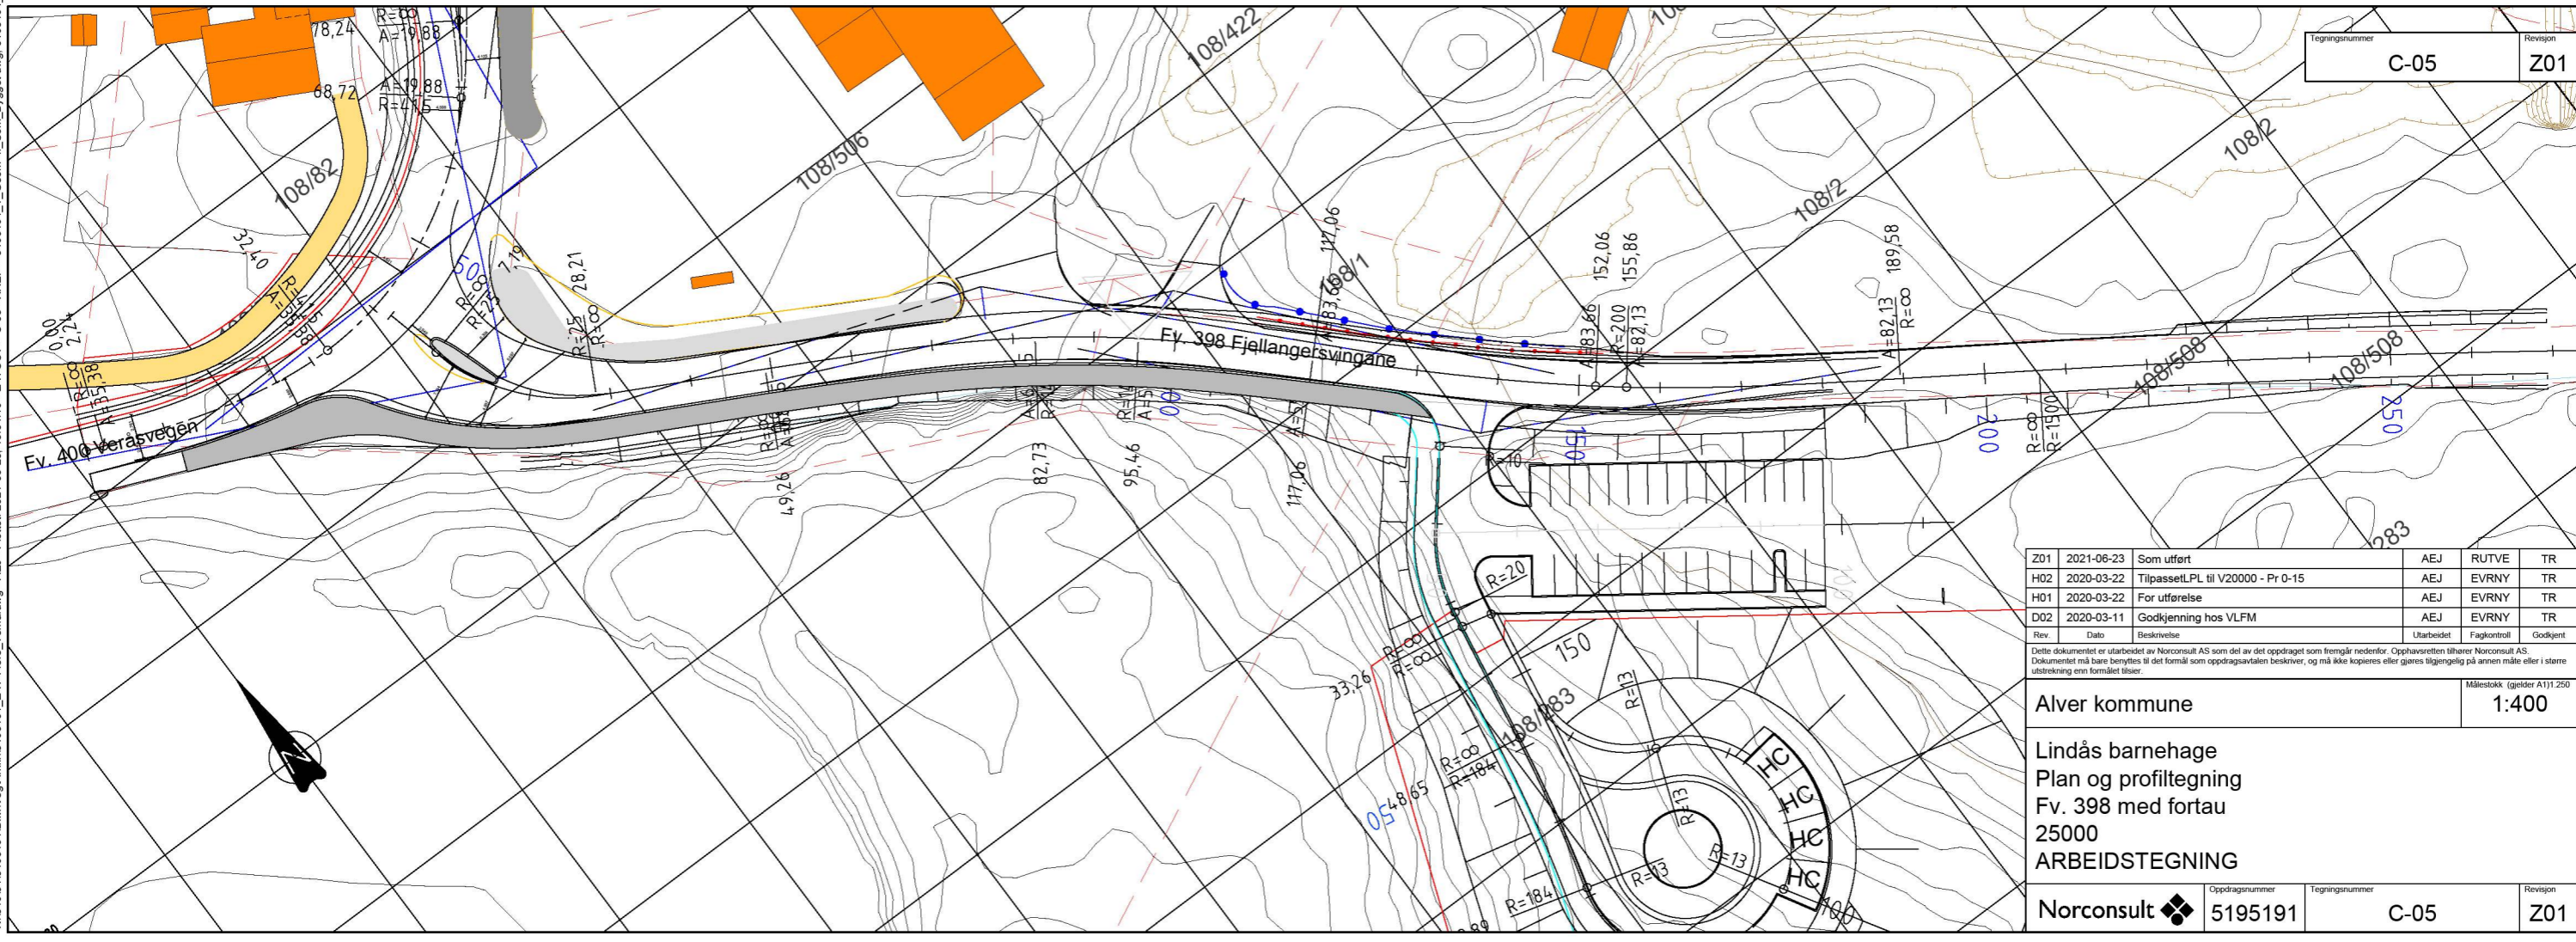


# Fv.398-CL- 25000

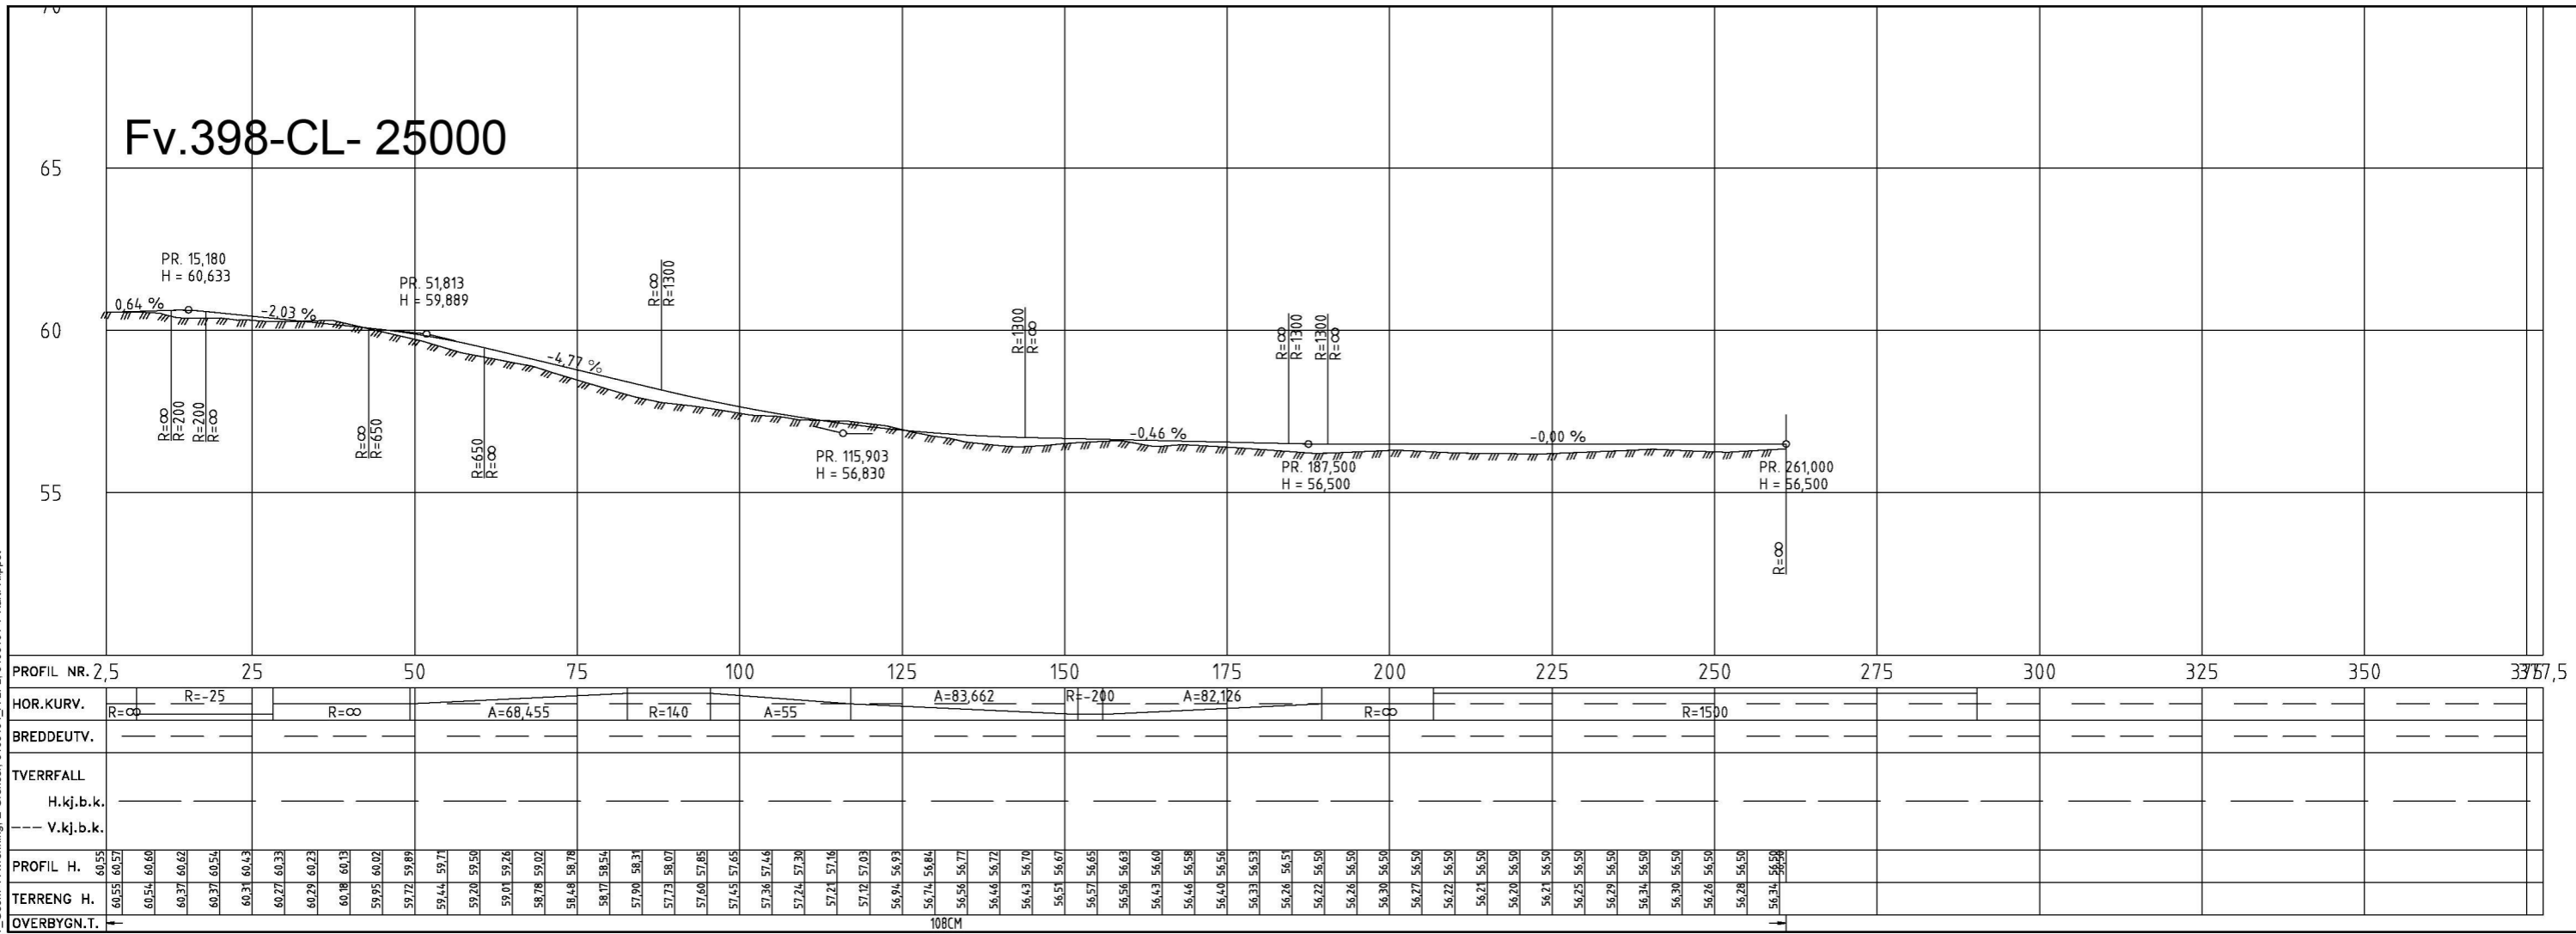

Tegningsnummer	Revisjon
C-05	Z01

Rev	Dato	Beskrivelse	Utarbeidet	Fagkontroll	Godkjent
Z01	2021-06-23	Som utført	AEJ	RUTVE	TR
H02	2020-03-22	Tilpasset LPL til V20000 - Pr 0-15	AEJ	EVRNY	TR
H01	2020-03-22	For utførelse	AEJ	EVRNY	TR
D02	2020-03-11	Godkjenning hos VLFM	AEJ	EVRNY	TR

Detta dokumentet er utarbeidet av Norconsult AS som del av det oppdraget som fremgår nedenfor. Opphavsretten tilhører Norconsult AS. Dokumentet må bare benyttes til det formål som oppdragsavtalen beskriver, og må ikke kopieres eller gøres tilgjengelig på annen måte eller i større utstrekning enn formålet tillater.

Alver kommune		Målestokk (gitter A111 250)	1:400
Lindås barnehage Plan og profiltegning Fv. 398 med fortau 25000 ARBEIDSTEGNING			
Norconsult	Oppdragsnummer 5195191	Tegningsnummer C-05	Revisjon Z01

N:\5195191\5195191\BIM\Veget\Ark\15195191\_LAY-File\_Tema.dwg - AEJ - Plottet: 2021-06-23 13:54:19 - LAYOUT = C-05 - XREF = 5195191\_T\_Geom4 - Som Bygget.dwg, 5195191\_T\_Geom4-Avrenning, E-Grenser, 5195191\_AL-PL, 5195191-T-Kant-Klippef