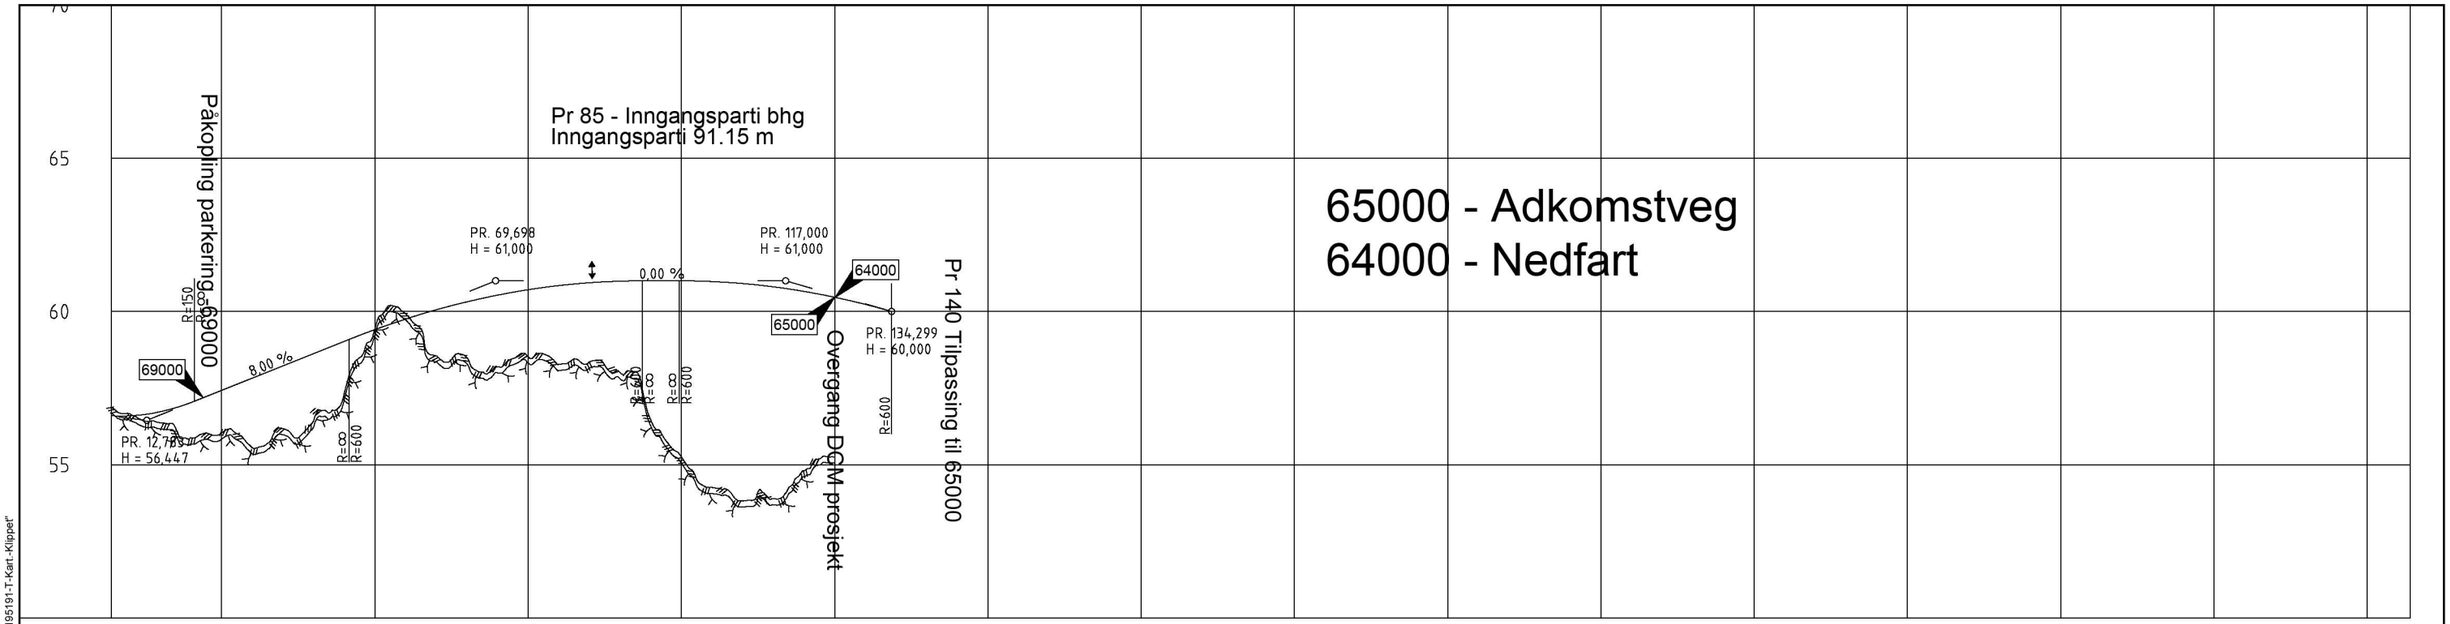

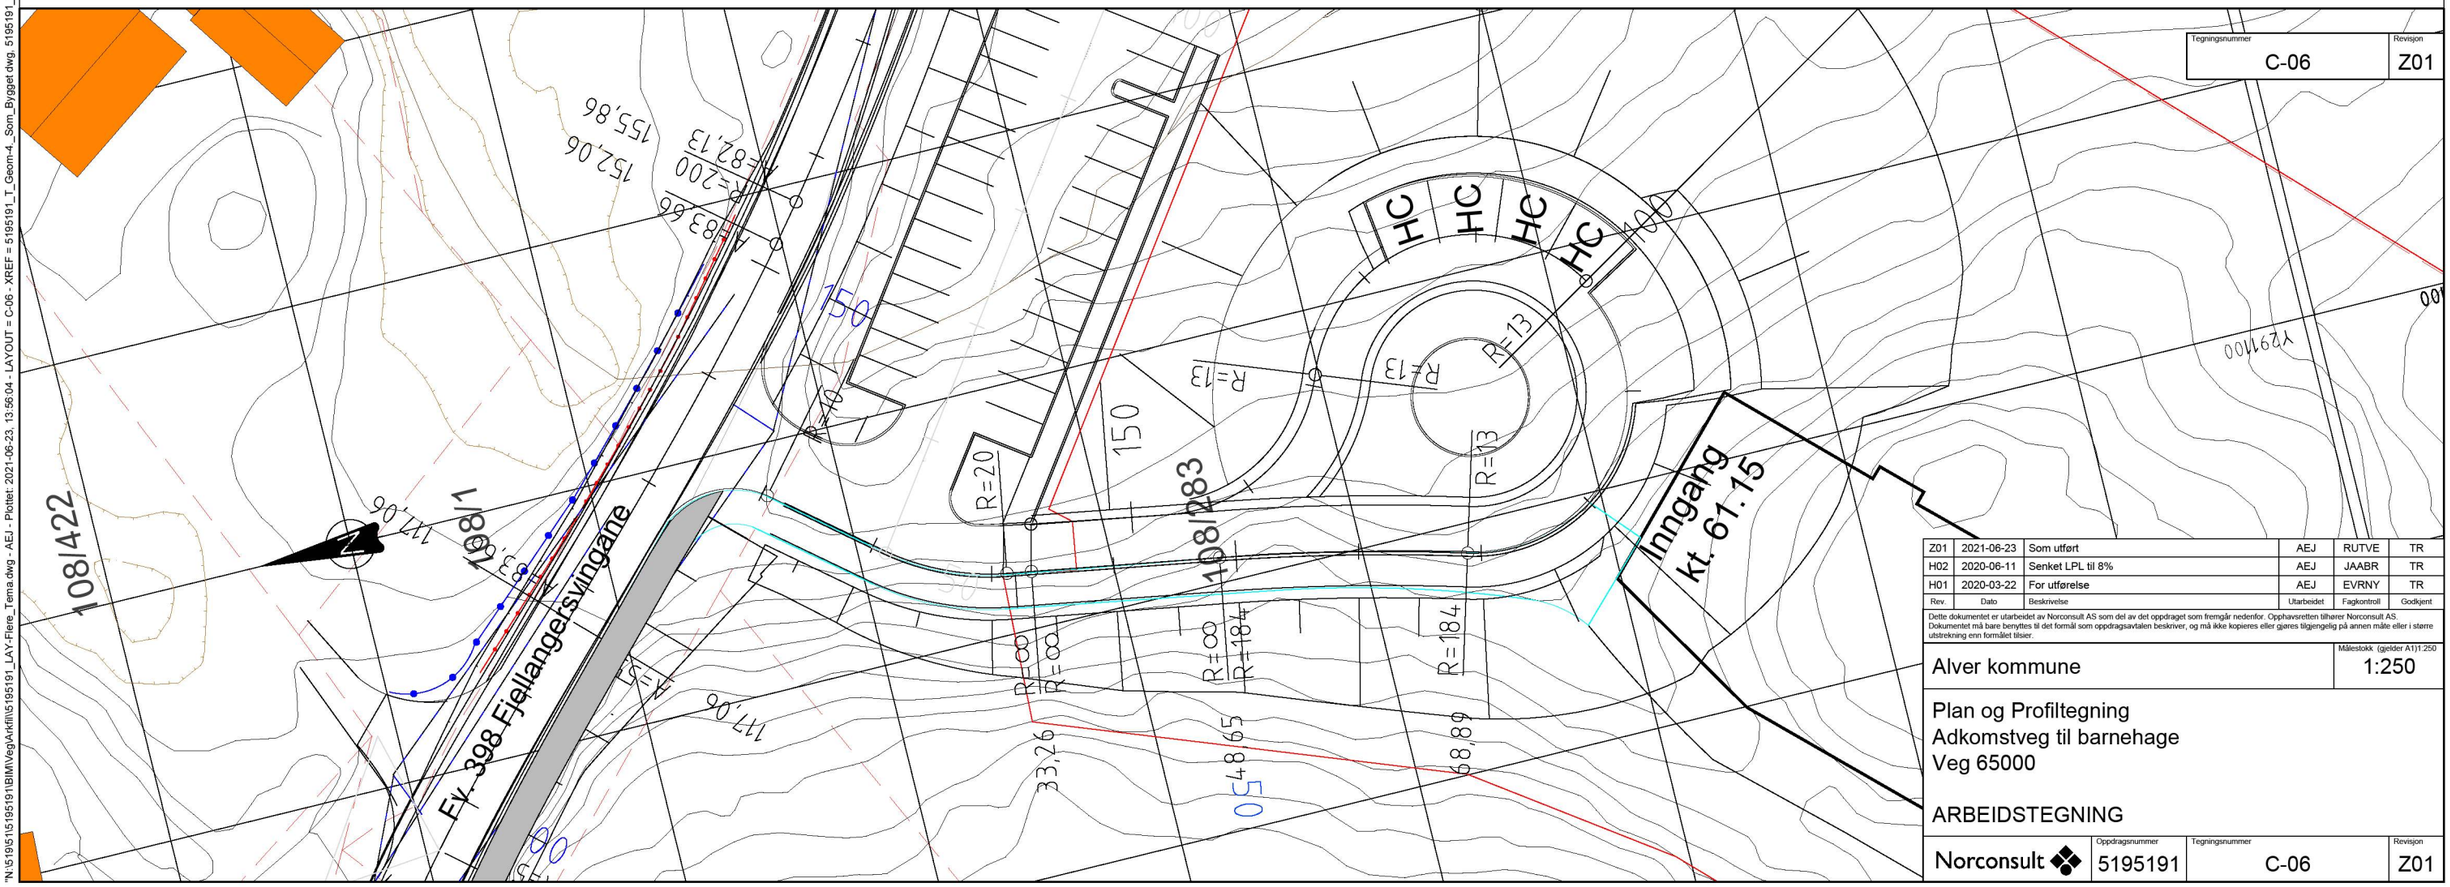

Tegningsnummer	Revisjon
C-06	Z01

Rev.	Dato	Beskrivelse	Utarbeidet	Fagkontroll	Godkjent
Z01	2021-06-23	Som utført	AEJ	RUTVE	TR
H02	2020-06-11	Senket LPL til 8%	AEJ	JAABR	TR
H01	2020-03-22	For utførelse	AEJ	EVRNY	TR

Dette dokumentet er utarbeidet av Norconsult AS som del av det oppdraget som fremgår nedenfor. Opphavsretten tilhører Norconsult AS. Dokumentet må bare benyttes til det formål som oppdragsavtalen beskriver, og må ikke kopieres eller gjøres tilgjengelig på annen måte eller i større utstrekning enn formålet tilsier.

Alver kommune

Målestokk (gjelder A1)1:250
1:250

Plan og Profiltegning
Adkomstveg til barnehage
Veg 65000

ARBEIDSTEGNING

Norconsult

Oppdragsnummer	Tegningsnummer	Revisjon
5195191	C-06	Z01

"N:\5195\5195191\BIM\Veg\Arkfil\5195191_LAY-Flere_Tema.dwg - AEJ - Plotted: 2021-06-23, 13:56:04 - LAYOUT = C-06 - XREF = 5195191_T_Geom-4_Som_Bygget.dwg, 5195191_T_Geom-4-Avrenning, E-Grenser, 5195191_ALPL, 5195191-T-Kart-Klippet"