
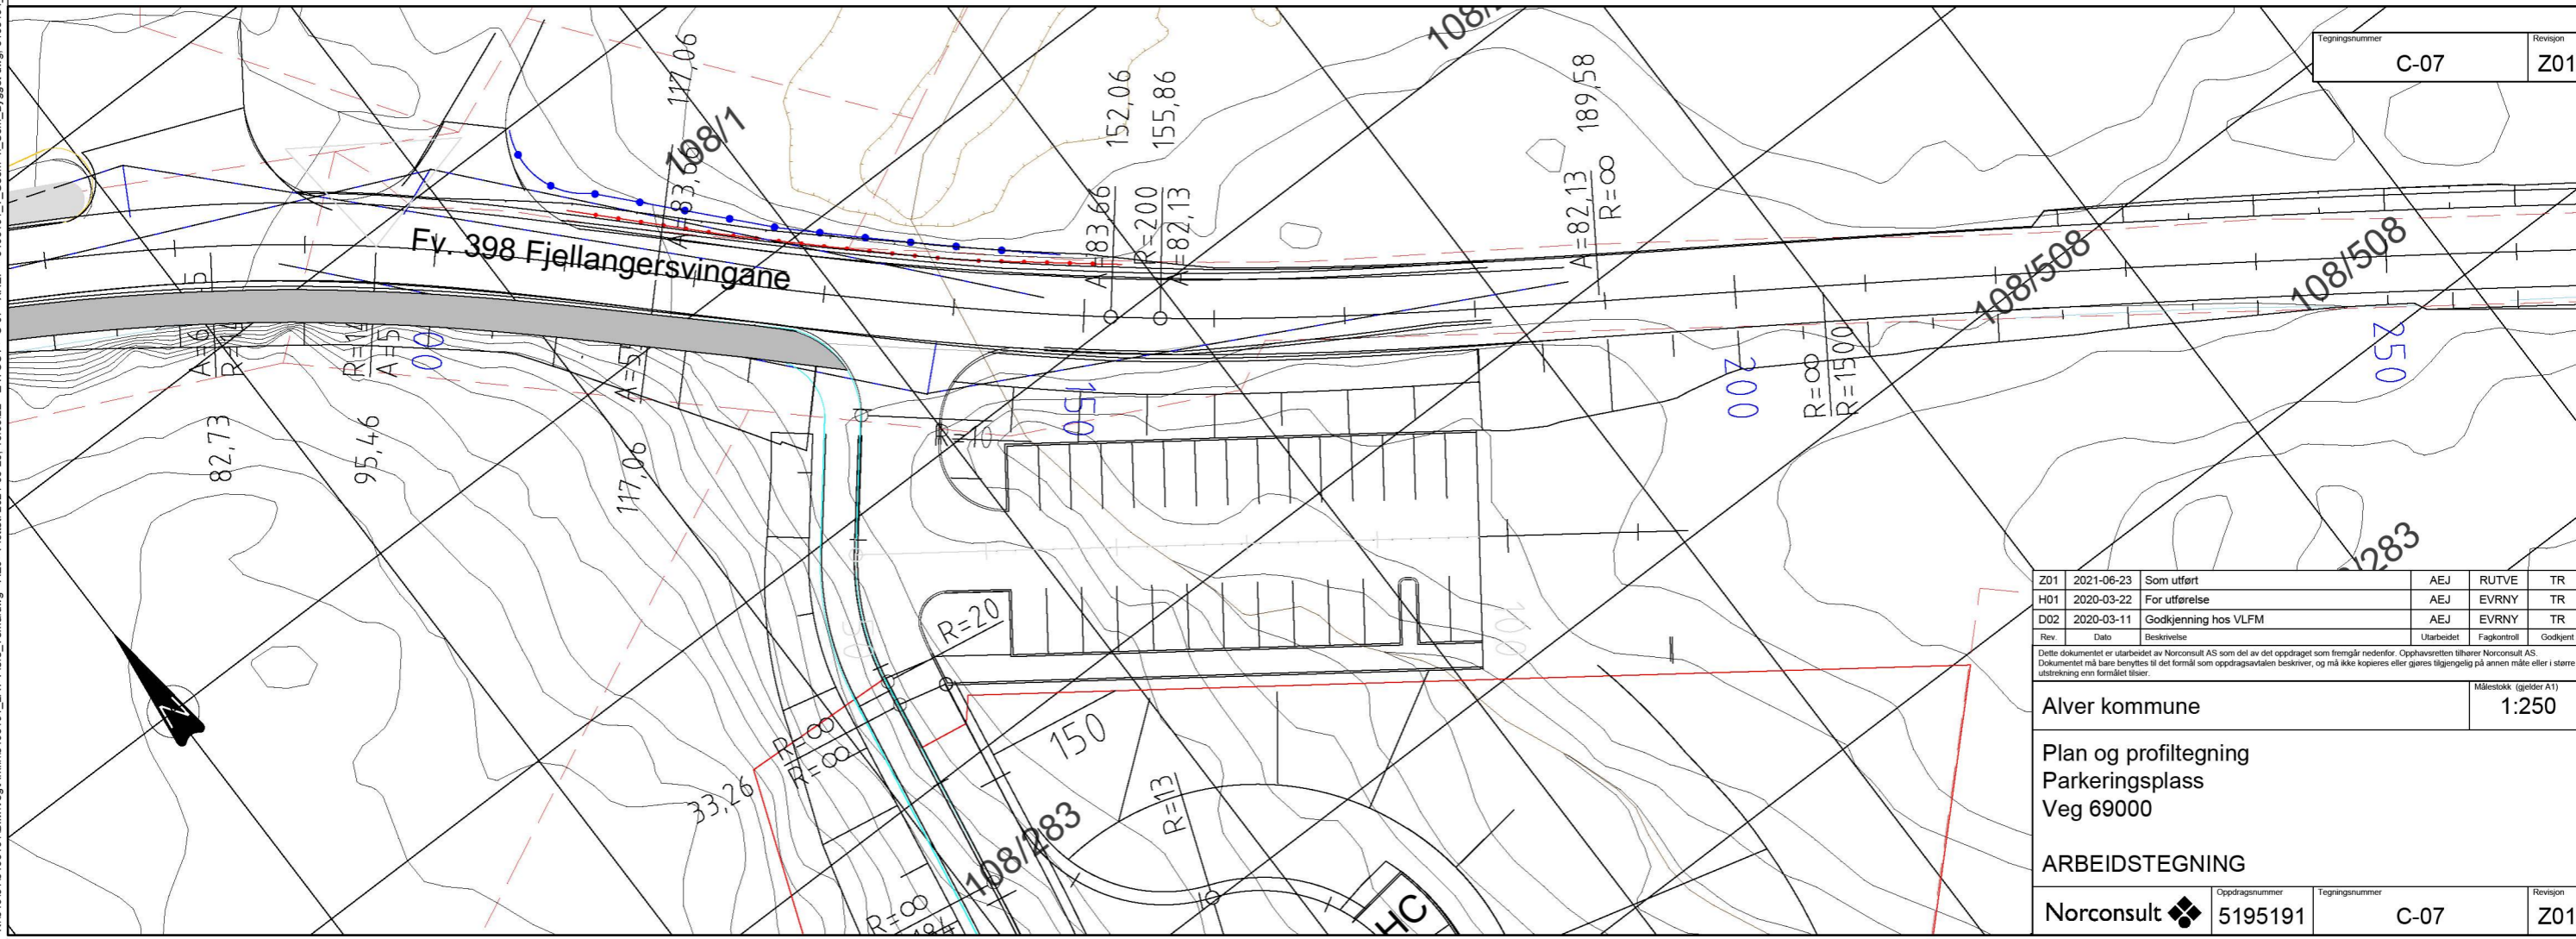


N:\5195191\5195191\BIM\Veget\Ank\5195191\_LAY\_Plane\_Tema.dwg - AEJ - Plottet: 2021-06-23, 13:58:22 - LAYOUT = C-07 - XREF = 5195191\_T\_Geom4\_Som\_Bygget.dwg, 5195191\_T\_Geom4-Avrenning, E-Grenser, 5195191\_A\_LPL, 5195191\_T-Kart-Klippet

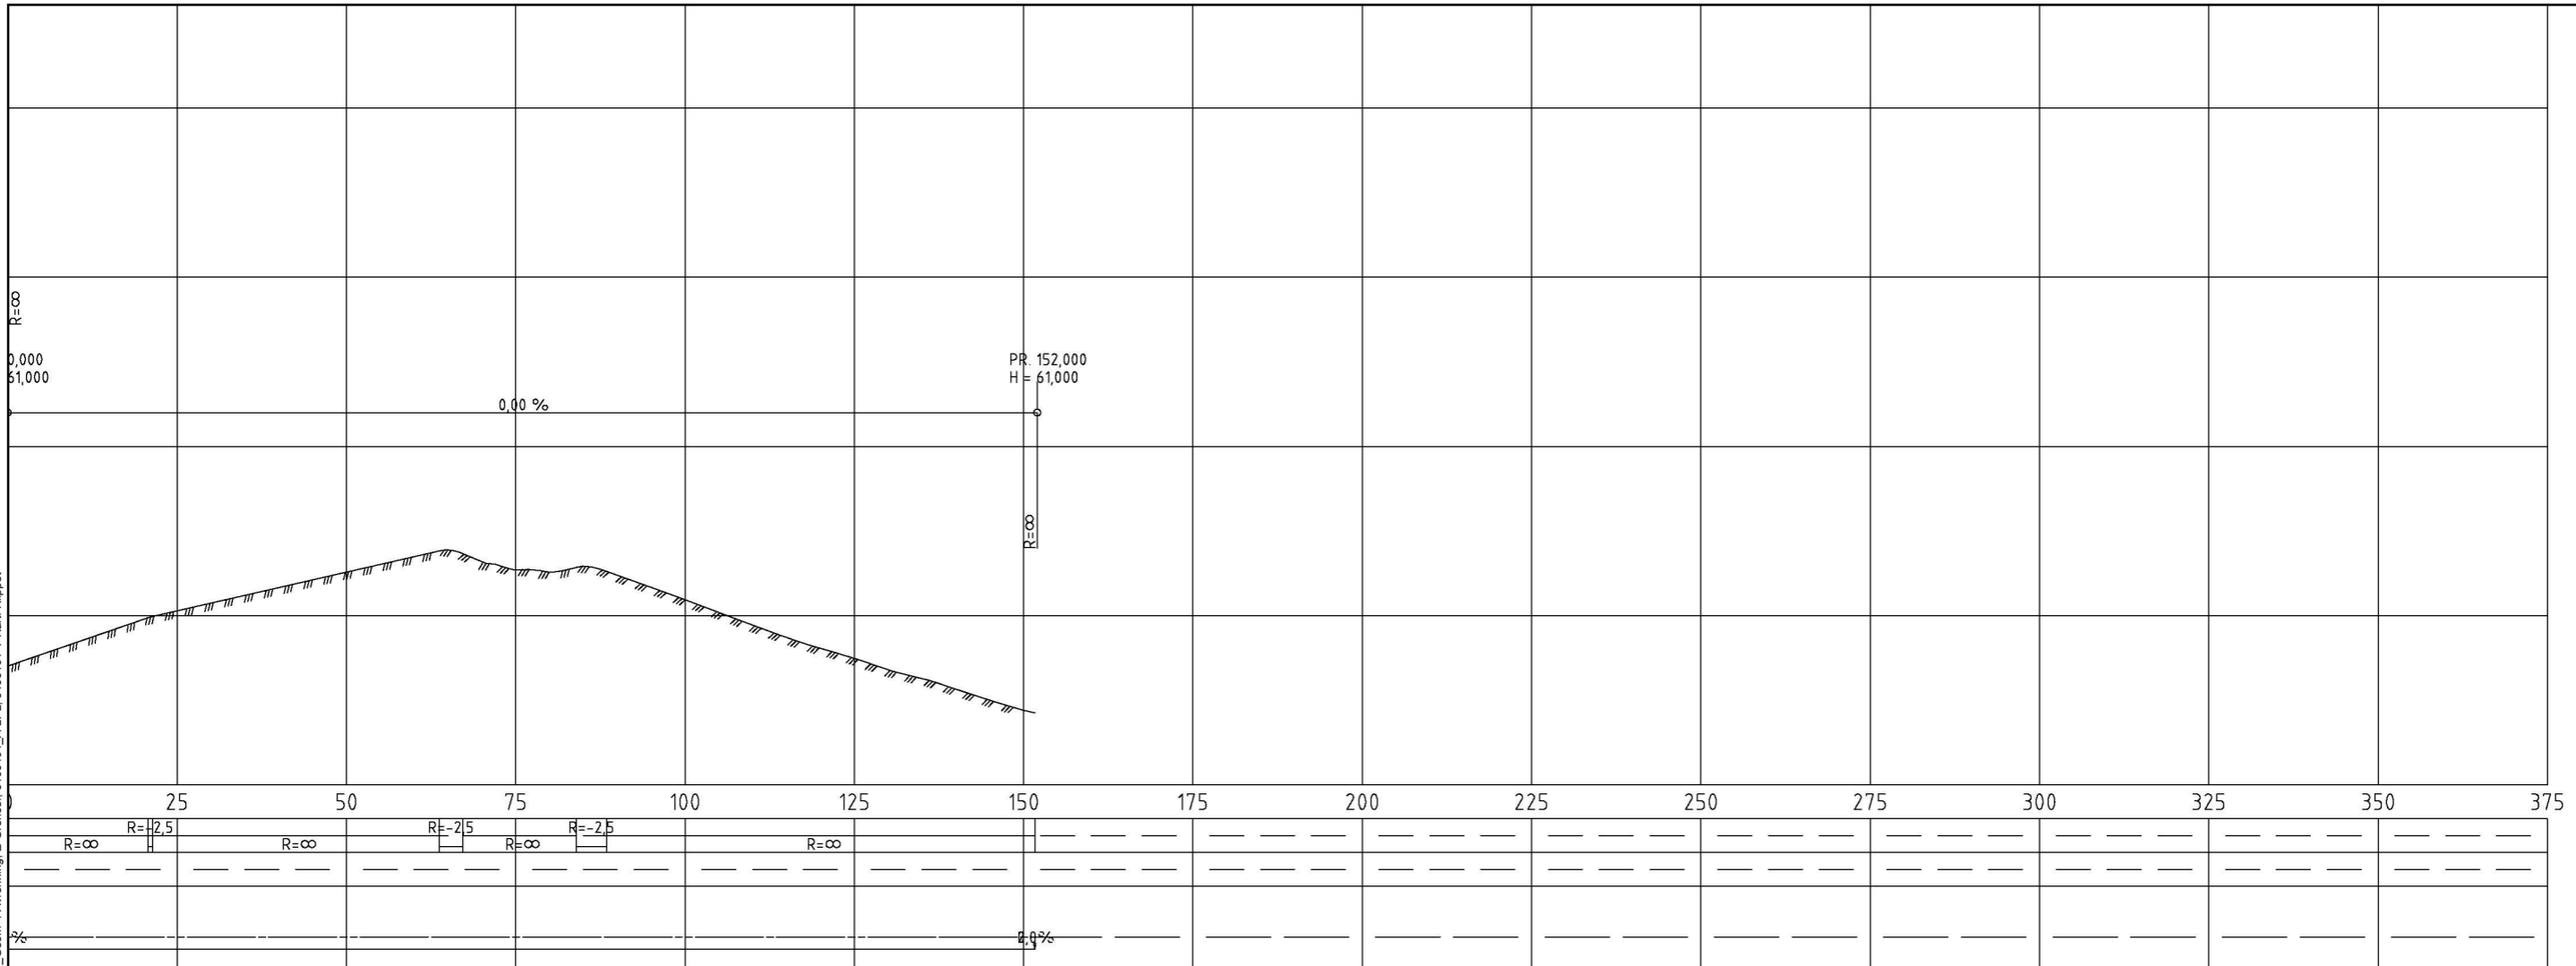

Tegningsnummer	Revisjon
C-07	Z01

Z01	2021-06-23	Som utført	AEJ	RUTVE	TR
H01	2020-03-22	For utførelse	AEJ	EVRNY	TR
D02	2020-03-11	Godkjenning hos VLFM	AEJ	EVRNY	TR
Rev.	Dato	Beskrivelse	Utarbeidet	Fagkontroll	Godkjent

Dette dokumentet er utarbeidet av Norconsult AS som del av det oppdraget som fremgår nedenfor. Opphavsretten tilhører Norconsult AS. Dokumentet må bare benyttes til det formål som oppdragsavtalen beskriver, og må ikke kopieres eller gøres tilgjengelig på annen måte eller i større utstrekning enn formålet tilsier.

Alver kommune Målestokk (gjelder A1) 1:250

Plan og profiltegning  
 Parkeringsplass  
 Veg 69000

**ARBEIDSTEGNING**

Norconsult	Oppdragsnummer 5195191	Tegningsnummer C-07	Revisjon Z01
------------	------------------------	---------------------	--------------