



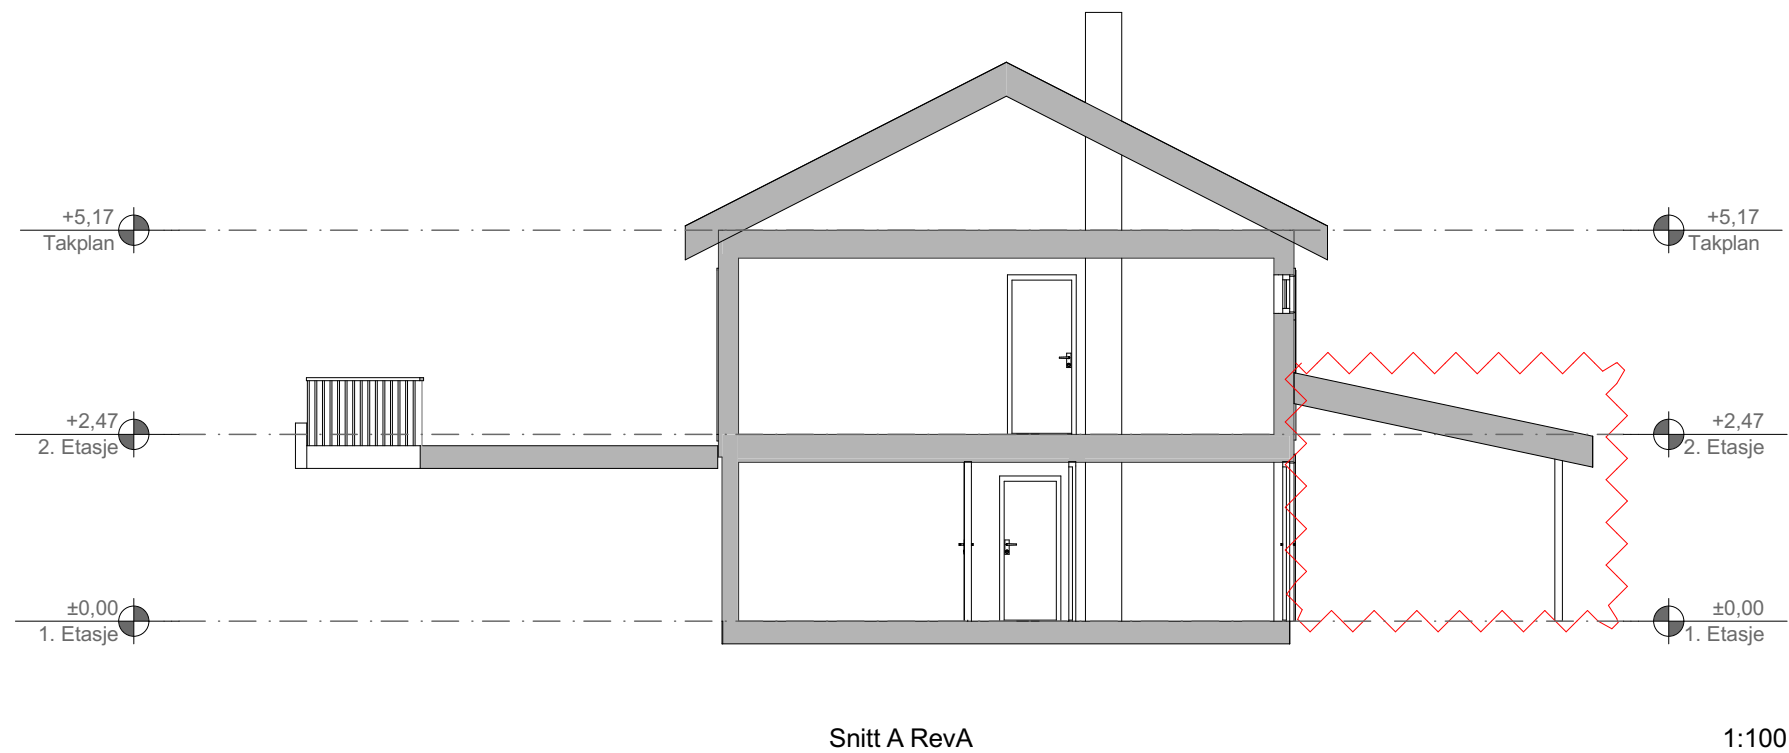

Tilbygg vises med zikzak mønster.

BYA
eksisterende bolig 143m2 + tilbygg 47m2 = 190m2

BRA
eksisterende bolig 130m2 + tilbygg 57m2 = 122m2

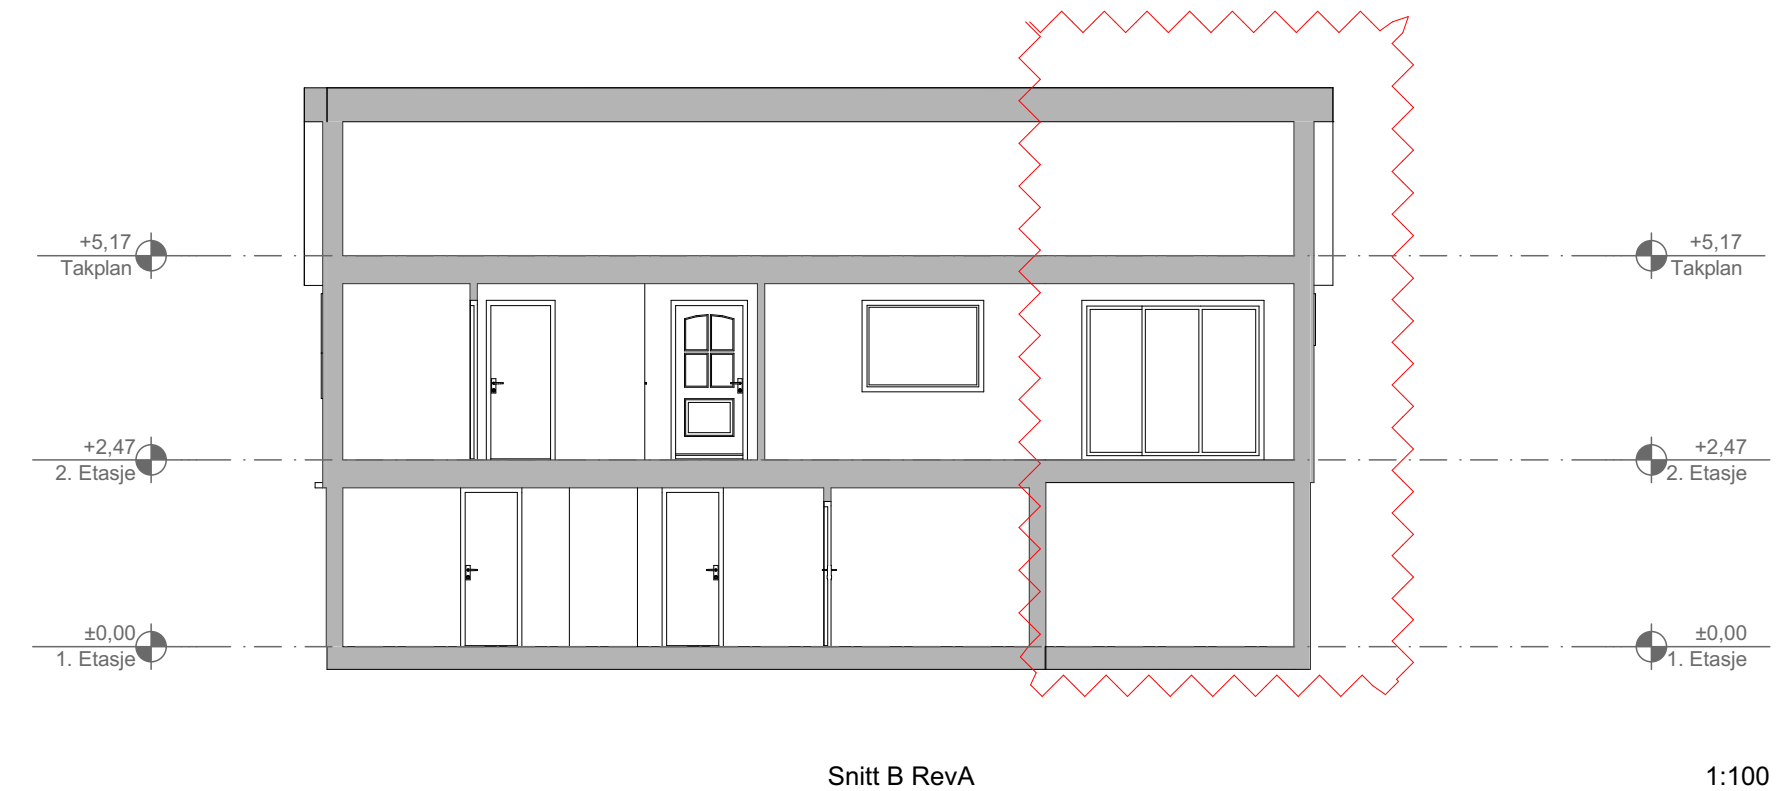

Rev. A	Tak endres til saltak	Dato: 05.07.2021	
Prosjekt: Tilbygg til eksisterende bolig		Kontroll prosjekt:	
		Sign.:	Kontroll:
Tiltakshaver: Linda Granberg Nilsen og Frode Dale Eikelandsvegen 2 5917 Rosslund		Gnr./Bnr./Festenr.: 343/53	
Prosjekterende: Din BoligSøknad AS Langarinden 5 5132 Nyborg		Prosjektnr.: 2021260	
© Alle rettigheter tilhører utførende for prosjektering, kopiering eller bruk av disse tegningene er forbudt uten skriftlig samtykke		Dato: 11.05.2021	
Tegning: Snitt A og B RevA		Målestokk: 1:100	
		Tegningsnr.: A30-02	Rev.: .