

1:100 Fasade Sør-Øst RevA

**Tilbygg vises med zikzak mønster.**

**BYA**  
eksisterende bolig 143m<sup>2</sup> + tilbygg 47m<sup>2</sup> = 190m<sup>2</sup>


**BRA**  
eksisterende bolig 130m<sup>2</sup> + tilbygg 57m<sup>2</sup> = 122m<sup>2</sup>




1:100 Fasade Sør-Vest RevA

Påført markering av tilbygg og rettet himmelretninger på fasadrtegningene.

Rev. A	Tak endres til saltak	Dato: <b>05.07.2021</b>
Prosjekt: <b>Tilbygg til eksisterende bolig</b>		Kontroll prosjekt: Sign.:      Kontroll:
Tiltakshaver: <b>Linda Granberg Nilsen og Frode Dale</b> Eikelandsvegen 2 5917 Rosslund		Gnr./Bnr./Festenr.: <b>343/53</b>
Prosjekterende: <b>Din BoligSøknad AS</b> Langarinden 5 5132 Nyborg		Prosjektnr.: <b>2021260</b>
© Alle rettigheter tilhører utførende for prosjektering, kopiering eller bruk av disse tegningene er forbudt uten skriftlig samtykke		Dato: <b>11.05.2021</b>
Tegning: <b>Fasade Sør-Øst og Sør-Vest RevA</b>		Målestokk: <b>1:100</b>
		Tegningsnr.: <b>A40-03</b>
		Rev.: <b>.</b>

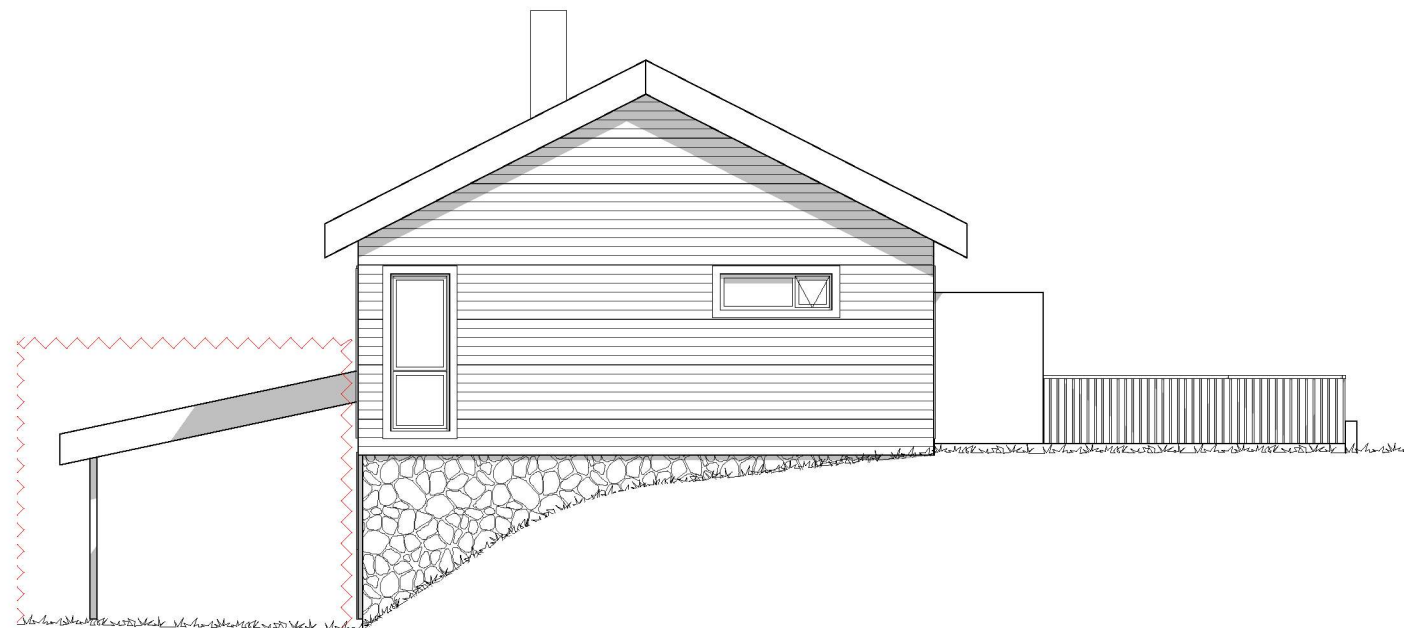

1:100 Fasade Nord-Vest RevA

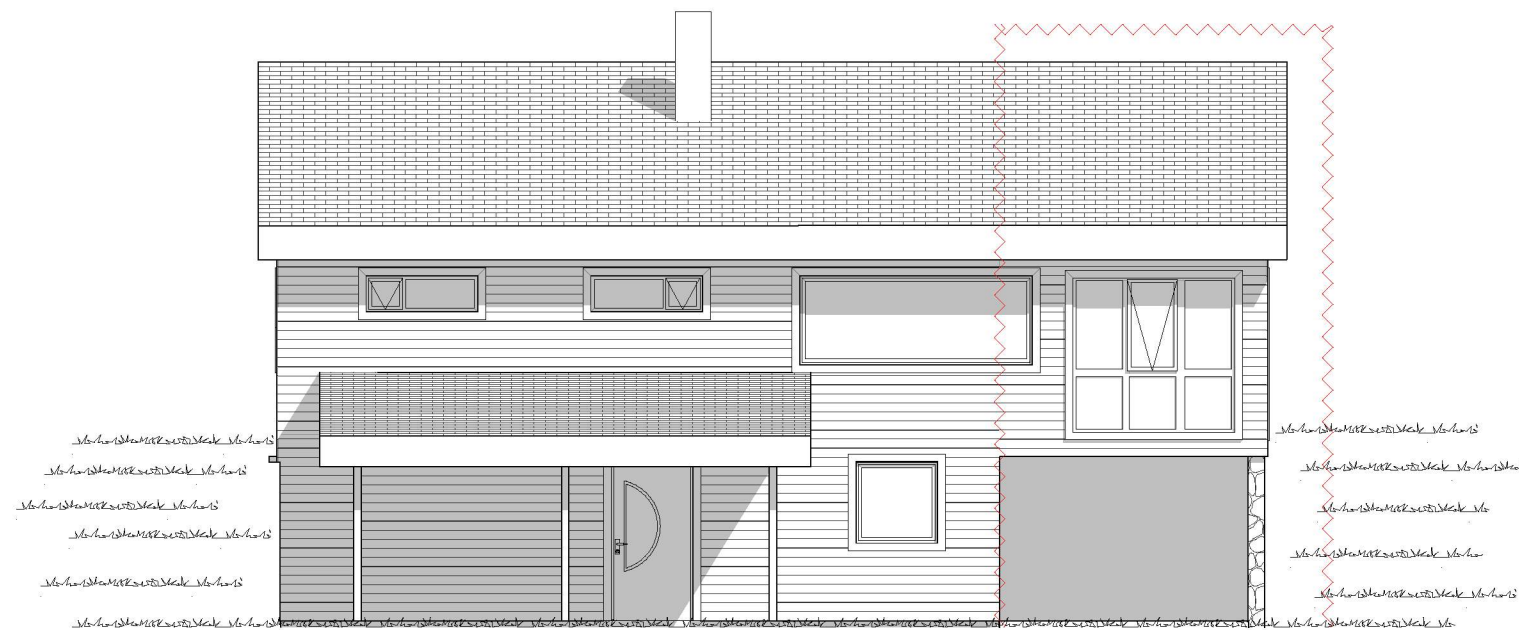

1:100 Fasade Nord-Øst RevA

**Tilbygg vises med zikzak mønster.**

**BYA**  
eksisterende bolig 143m<sup>2</sup> + tilbygg 47m<sup>2</sup> = 190m<sup>2</sup>

**BRA**  
eksisterende bolig 130m<sup>2</sup> + tilbygg 57m<sup>2</sup> = 122m<sup>2</sup>

Påført markering av tilbygg og rettet  
himmelretninger på fasadtegnningene.

Rev. A	Tak endres til saltak	Dato: <b>05.07.2021</b>
Prosjekt: <b>Tilbygg til eksisterende bolig</b>		Kontroll prosjekt: Sign.:      Kontroll:
Tiltakshaver: <b>Linda Granberg Nilsen og Frode Dale</b> Eikelandsvegen 2 5917 Rosslund		Gnr./Bnr./Festenr.: <b>343/53</b>
Prosjekterende: <b>Din BoligSøknad AS</b> Langarinden 5 5132 Nyborg		Prosjektnr.: <b>2021260</b>
© Alle rettigheter tilhører utførende for prosjektering, kopiering eller bruk av disse tegningene er forbudt uten skriftlig samtykke		Dato: <b>11.05.2021</b>
Tegning: <b>Fasade Nord-Vest og Nord-Øst RevA</b>		Målestokk: <b>1:100</b>
		Tegningsnr.: <b>A40-04</b>
		Rev.: <b>.</b>