


TEGNFORKLARING

PBL. § 25 REGULERINGSFORMÅL

- 1. BYGGEOMRÅDER
 - OMRÅDE FOR BOLIGER
- 4. FRIOMRÅDER
 - LEKEPLASS
- 6. SPESIALOMRÅDER
 - PRIVAT VEG
 - FRISIKTSONE

STREKSYMBOLER M.V.

- PLANENS BEGRENSNING
- GRENSE FOR REGULERINGSFORMÅL
- REGULERT TOMTEGRENSE
- BYGGEGRENSE
- BYGGELINJE
- EKSIST. TOMTEGRENSE
- SENTERLINJE PLANLAGT VEG
- FRISIKTLINJE
- OMRIS AV PLANLAGT BEBYGGELSE

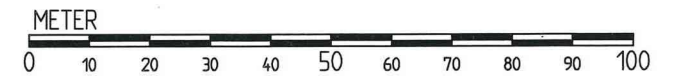

A	12.06.01	Privat veg fram til kryss ved FV inkl. frisiktsoner * Spesialomr./Friluftsomr. endr. til Off.friområde/Leke- plass * Fellesomr. beplantn.belte utgår	ES	KWJ
REV.NR.	DATO	REV. GJELDER	TEGN.	KONTROLL

LINDÅS KOMMUNE - SOLBAKKEN

BEBYGGELSESPAN, SOLBAKKEN
DEL AV G.nr. 173, B.nr. 3

Lindås Kommune
KWJ

SAKSBEHANDLING

1. GANGS BEHANDLING I DET FASTE PLANUTVALGET			
OFFENTLIG ETTERSYN			
2. GANGS BEHANDLING I DET FASTE PLANUTVALGET			

FOR:	PLANEN ER UTARBEIDET AV:	PROSJ. NR.	REV.	TEGN.	KONTR.
	ARKITEKT KNUT WILLIE JACOBSEN	.	A	ES	KWJ
	5912 SEIM	TEGN. NR.	MÅL	PLANL.	DATO
		P-101	1:1000	KWJ	05.07.00