

Fra: Sivertsen, Tom Andre <tomandre.sivertsen@sweco.no>
Sendt: fredag 2. juli 2021 16:49
Til: Anne Lise Molvik
Kopi: Rune Heradstveit
Emne: Om ferdigattest for helsehuset - gbnr 188/323

Oppfølgingsflagg: Følg opp
Status for flagg: Fullført

Hei Anne Lise,

Jeg har vært i kontakt med tiltakshaver. De arbeidene som muntlig ble påpekt under tilsynet er enda ikke utført. Bakgrunnen for det er at man har ventet på en skriftlig tilbakemelding fra tilsynet med en samlet oversikt over ting som bør utbedres. En rapport, eller en skriftlig tilbakemelding, er enda ikke mottatt.

Vi imøteser derfor en slik skriftlig tilbakemelding.

Når det er sagt, det er utarbeidet forslag til utbedringer. Når det gjelder inngangspartiet er det laget til et forslag til løsning fra Consto, se under.

Hvis det ikke var flere punkter som tilsynet hadde kan dette settes i bestilling, men tiltakshaver må sende dette til Alver kommune slik at de kan ta dette via Norconsult som prosjekterte allmenningen og løsningen.

Vi ber samtidig kommunen ta stilling til om dette er en sak av mindre betydning/bagatellmessig art slik at det likevel er anledning til å utstede ferdigattest, jf. pbl. § 21-10 første ledd tredje punktum.

Det hadde vært supert med en snarlig tilbakemelding på dette.

Med vennlig hilsen,

Tom Andre Sivertsen

Jurist/rådgiver

Byggesak og eiendomsrådgivning

Sweco Norge AS

Fantoftvegen 14P

NO-5072 Bergen

Telefon +47 55 27 50 00

Mobil: +47 922 97 292

tomandre.sivertsen@sweco.no

www.sweco.no



Følg oss i sosiale medier:

[Facebook](#) | [LinkedIn](#) | [Instagram](#) | [Twitter](#)

Fra: Carina Schrøder <Carina.Schroder@consto.no>

Sendt: fredag 18. juni 2021 09:49

Til: Rune Heradstveit <Rune.Heradstveit@regionnordhordland.no>

Kopi: Einar Lerhaugen <einar.lerhaugen@consto.no>

Emne: RNH - Ferdigattest befaring 16.06.21


Hei Rune,

Som vi snakket om på befaringen, skulle jeg sjekke opp rundt ledelinje/renne ved hovedinngang. Det er helt klart at linjen er utformet og riktig plassert i hht. tegning og beskrivelse som vi har fått fra Alver kommune/Norconsult.

Når allikevel Alver kommune v/Berntsen mener linjen bør brytes for å markere hvor hovedinngangen kommer,

foreslår vi at gartner bestilles inn for å utføre dette.

Vi antar det er en enkel operasjon med en mindre kostnad, se under.

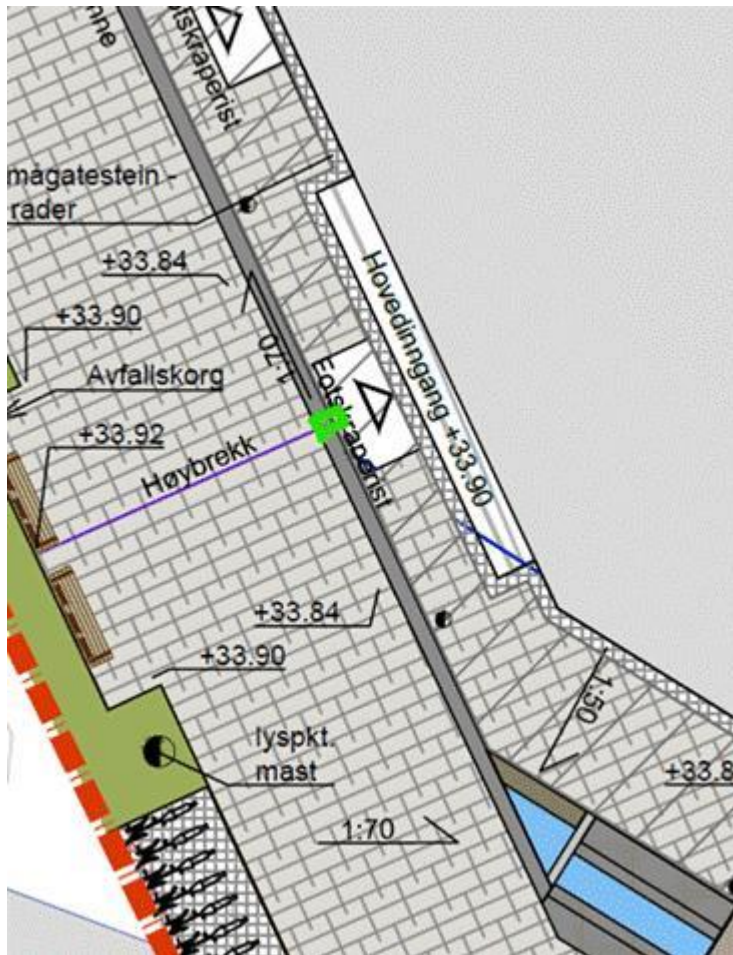

Vil du ta dette videre med rette vedkommende i Alver kommune og evt. Norconsult?

Hører fra deg.

Med vennlig hilsen

Consto Bergen AS

Carina Schrøder

Prosjektleder
Mob. [+4795011693](tel:+4795011693)
E-post: Carina.Schroder@consto.no



Følg oss gjerne på  

Fra: Anne Lise Molvik <anne.lise.molvik@alver.kommune.no>

Sendt: 2. juli 2021 09:19

Til: Sivertsen, Tom Andre <tomandre.sivertsen@sweco.no>

Emne: Om ferdigattest for helsehuset - gbnr 188/323

Til Sweco AS ved Tom Andre Sivertsen

Eg viser til søknad om ferdigattest for helsehuset mottatt 08.06.2021. Før vi fattar vedtak i saka vi vil gjerne ha tilbakemelding på status i forhold til manglar som vart påpeikt ved gjennom ført tilsyn.

Fint om du kan ta kontakt i løpet av dagen.

Med helsing

Anne Lise Molvik | Rådgjevar byggesak

Telefon: +47 56 37 56 40

Innbyggjarservice: +47 56 37 50 00

www.alver.kommune.no/ epost: post@alver.kommune.no



ALVER
KOMMUNE