


N6722000, Ø300801

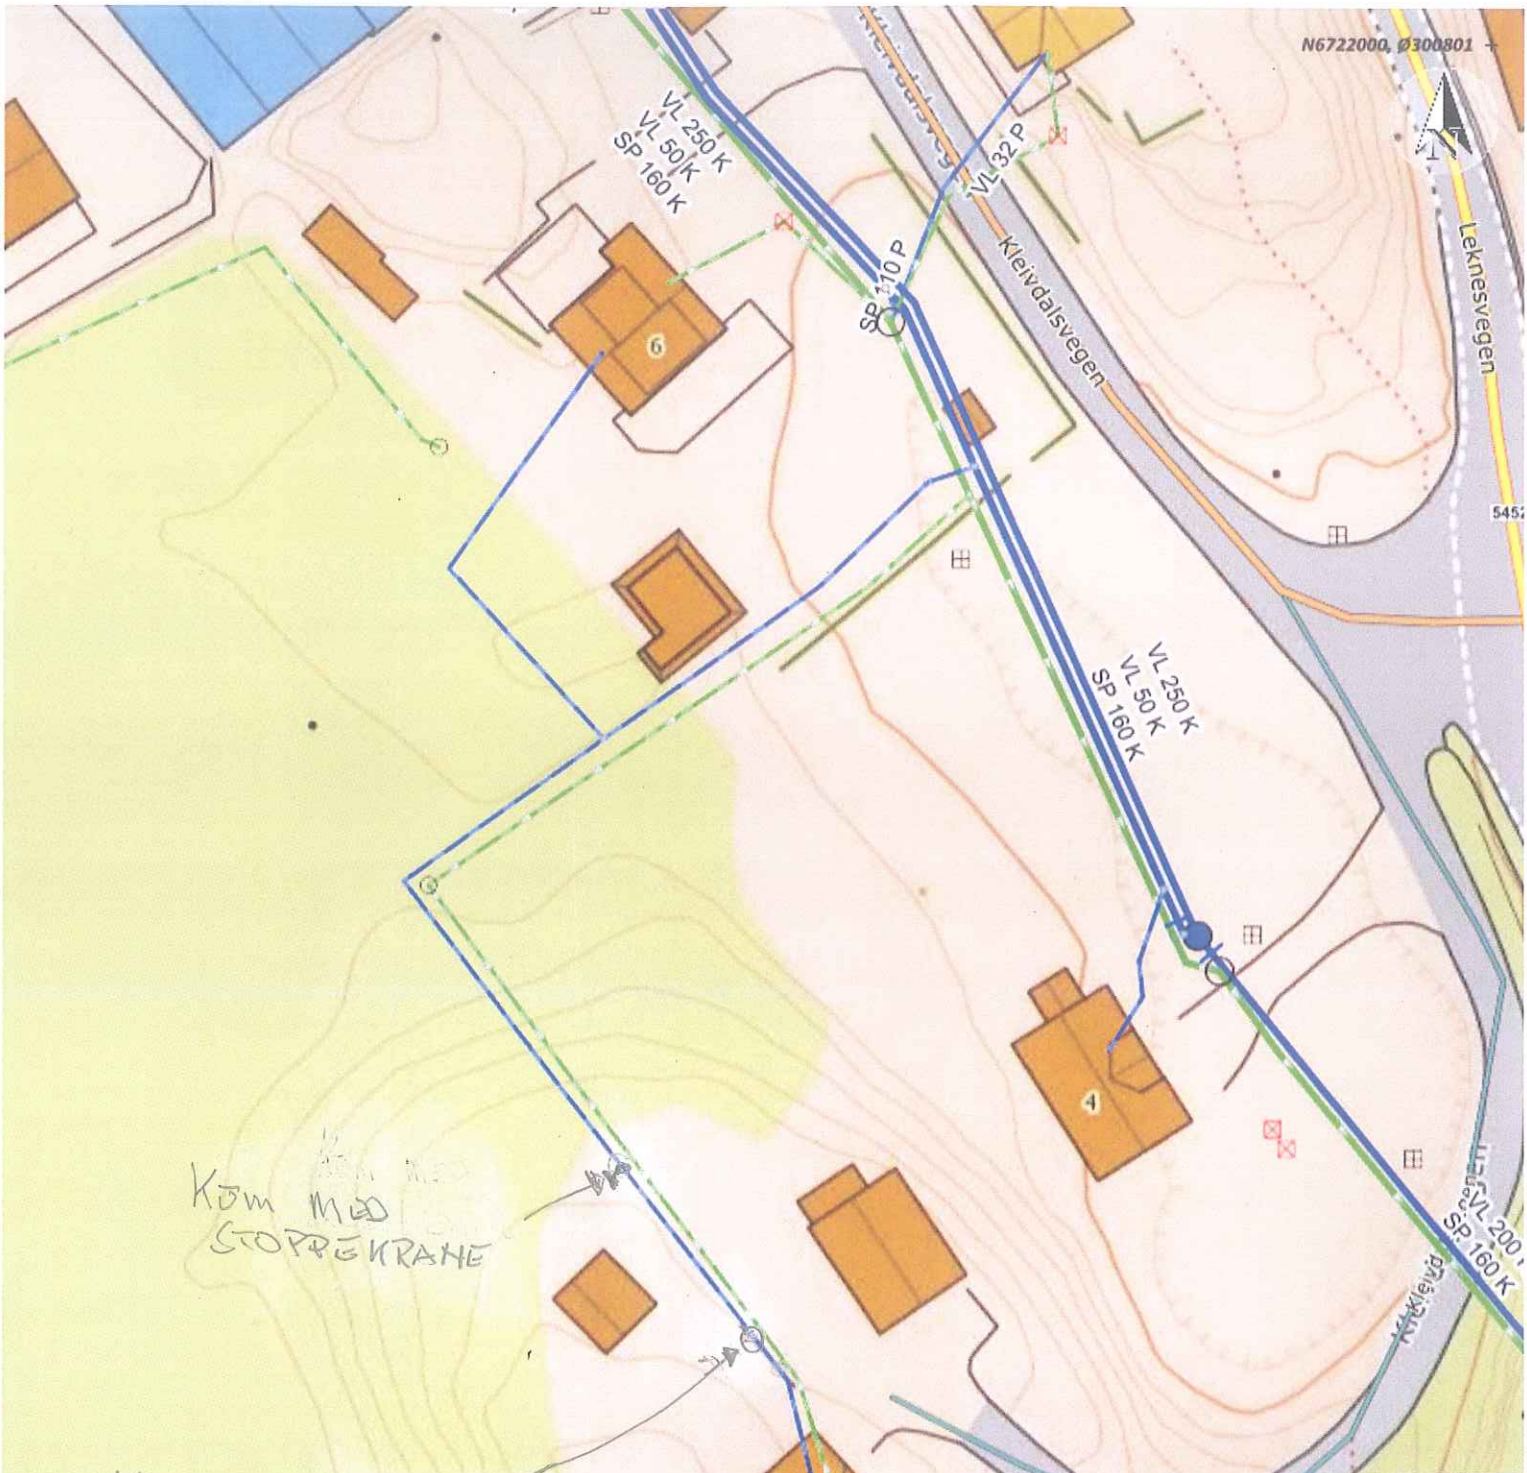

KOM MED STOPPEKRANE

KOM MED RED. VENTIL



COMFORT KNARVIK
 AS Haugland VVS
 Lyngvn. 2, 5914 ISDALSTØ
 56 35 77 94

Situasjonskart -
 GNR 196 BNR 94
 RANGVALL OG INNGJØNN
 EKNES



Dato: 12-07-2021

Målestokk: 1:500

