



# Oversiktskart

Målestokk 1:1 000  
EUREF89 UTM Sone 32

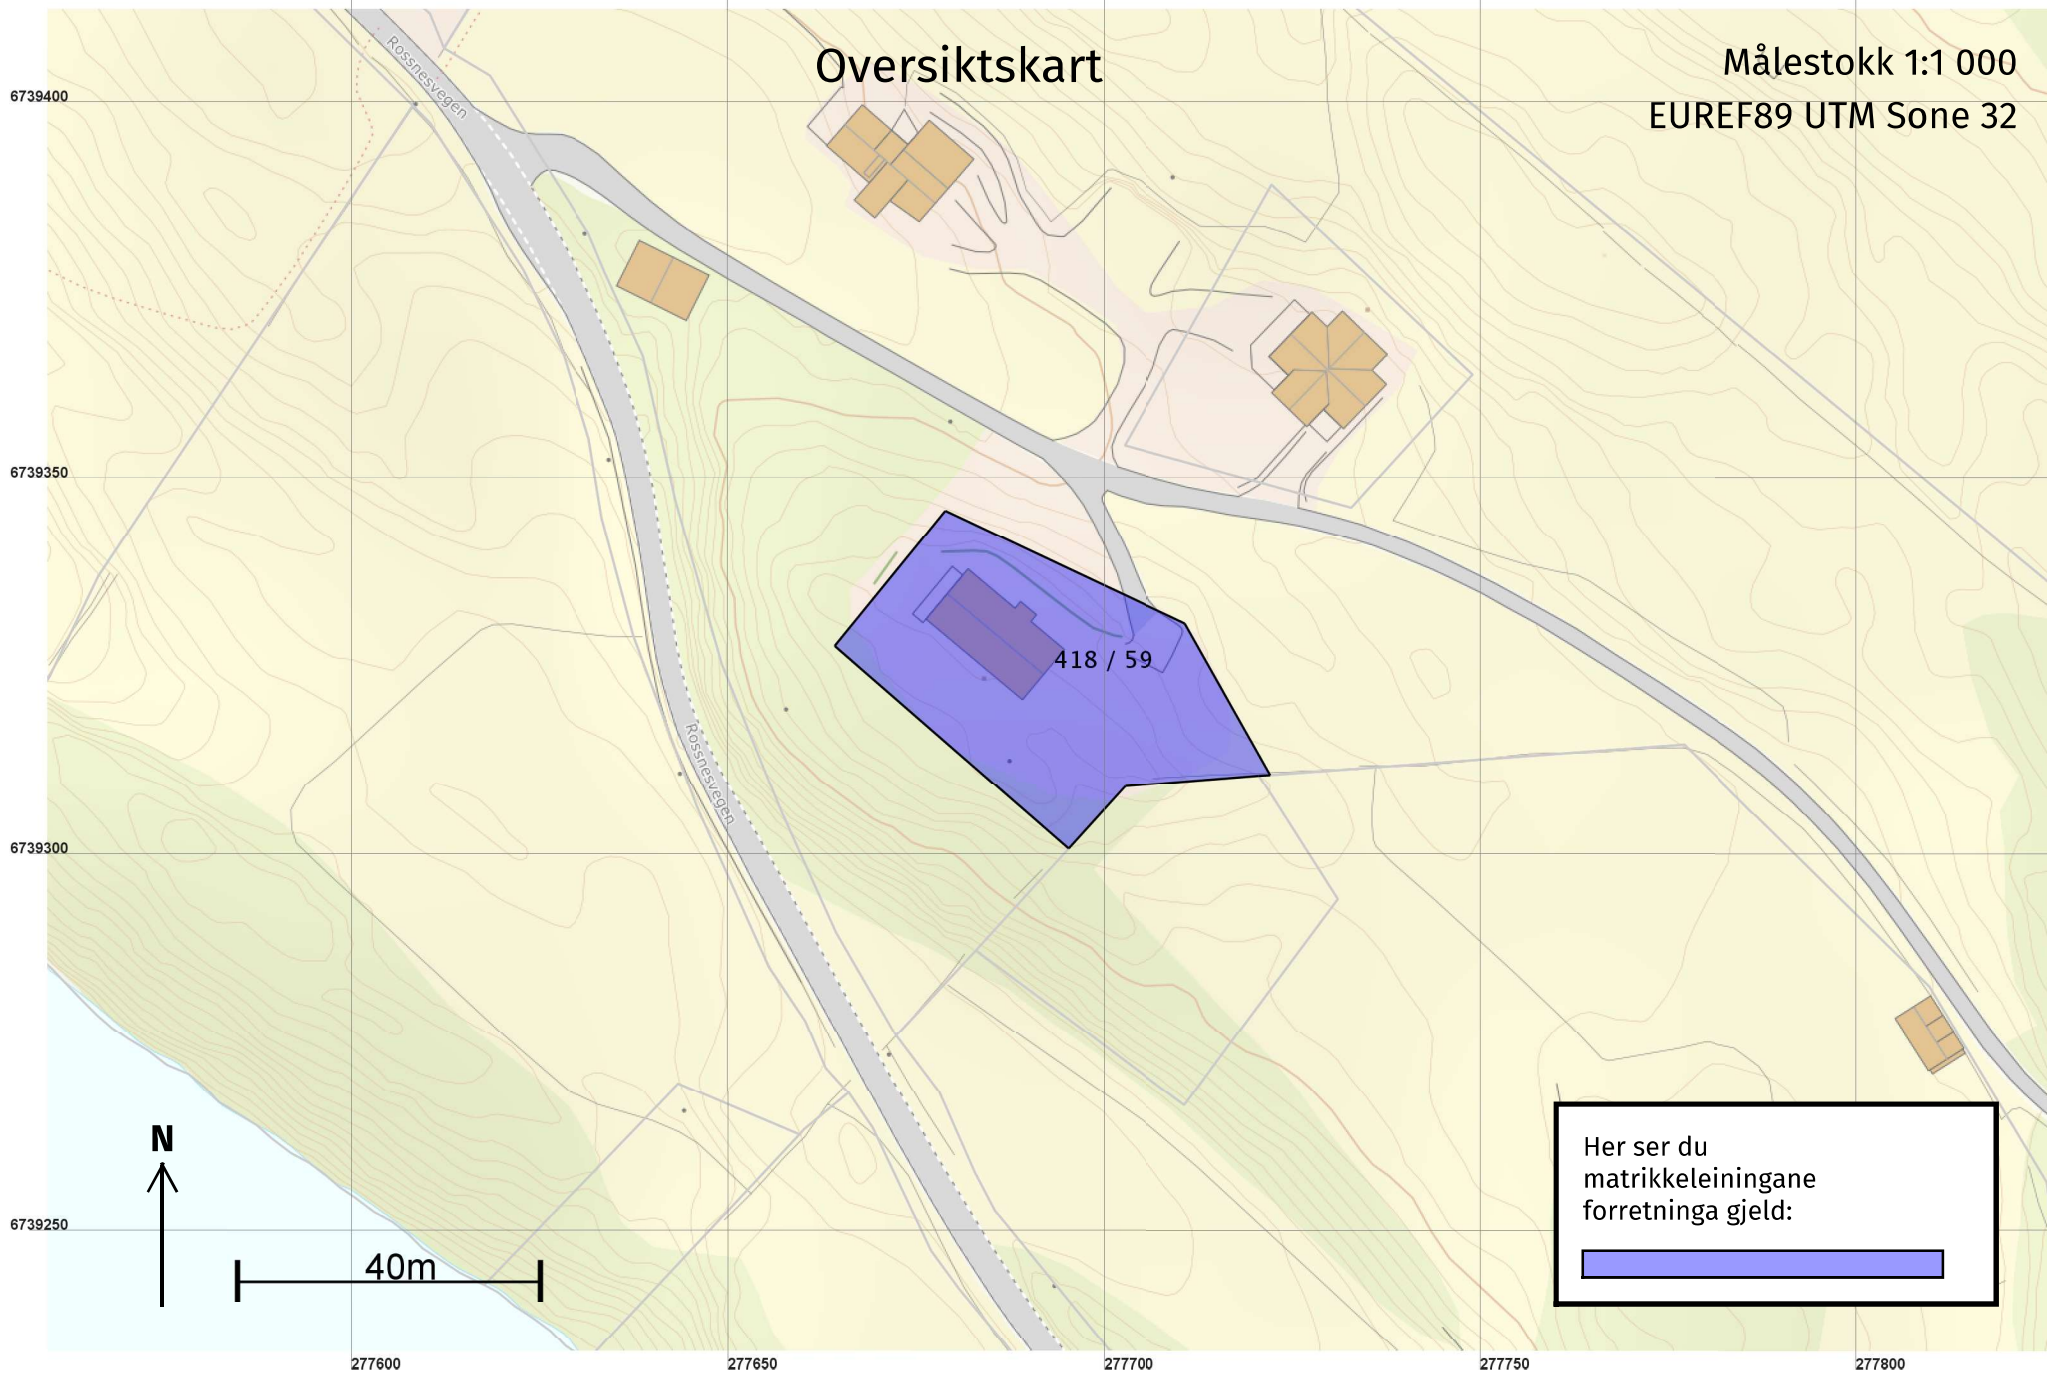

# Teig 1 (Hovudteig) 418 / 59

+418 / 47  
Målestokk 1:500  
EUREF89 UTM Sone 32

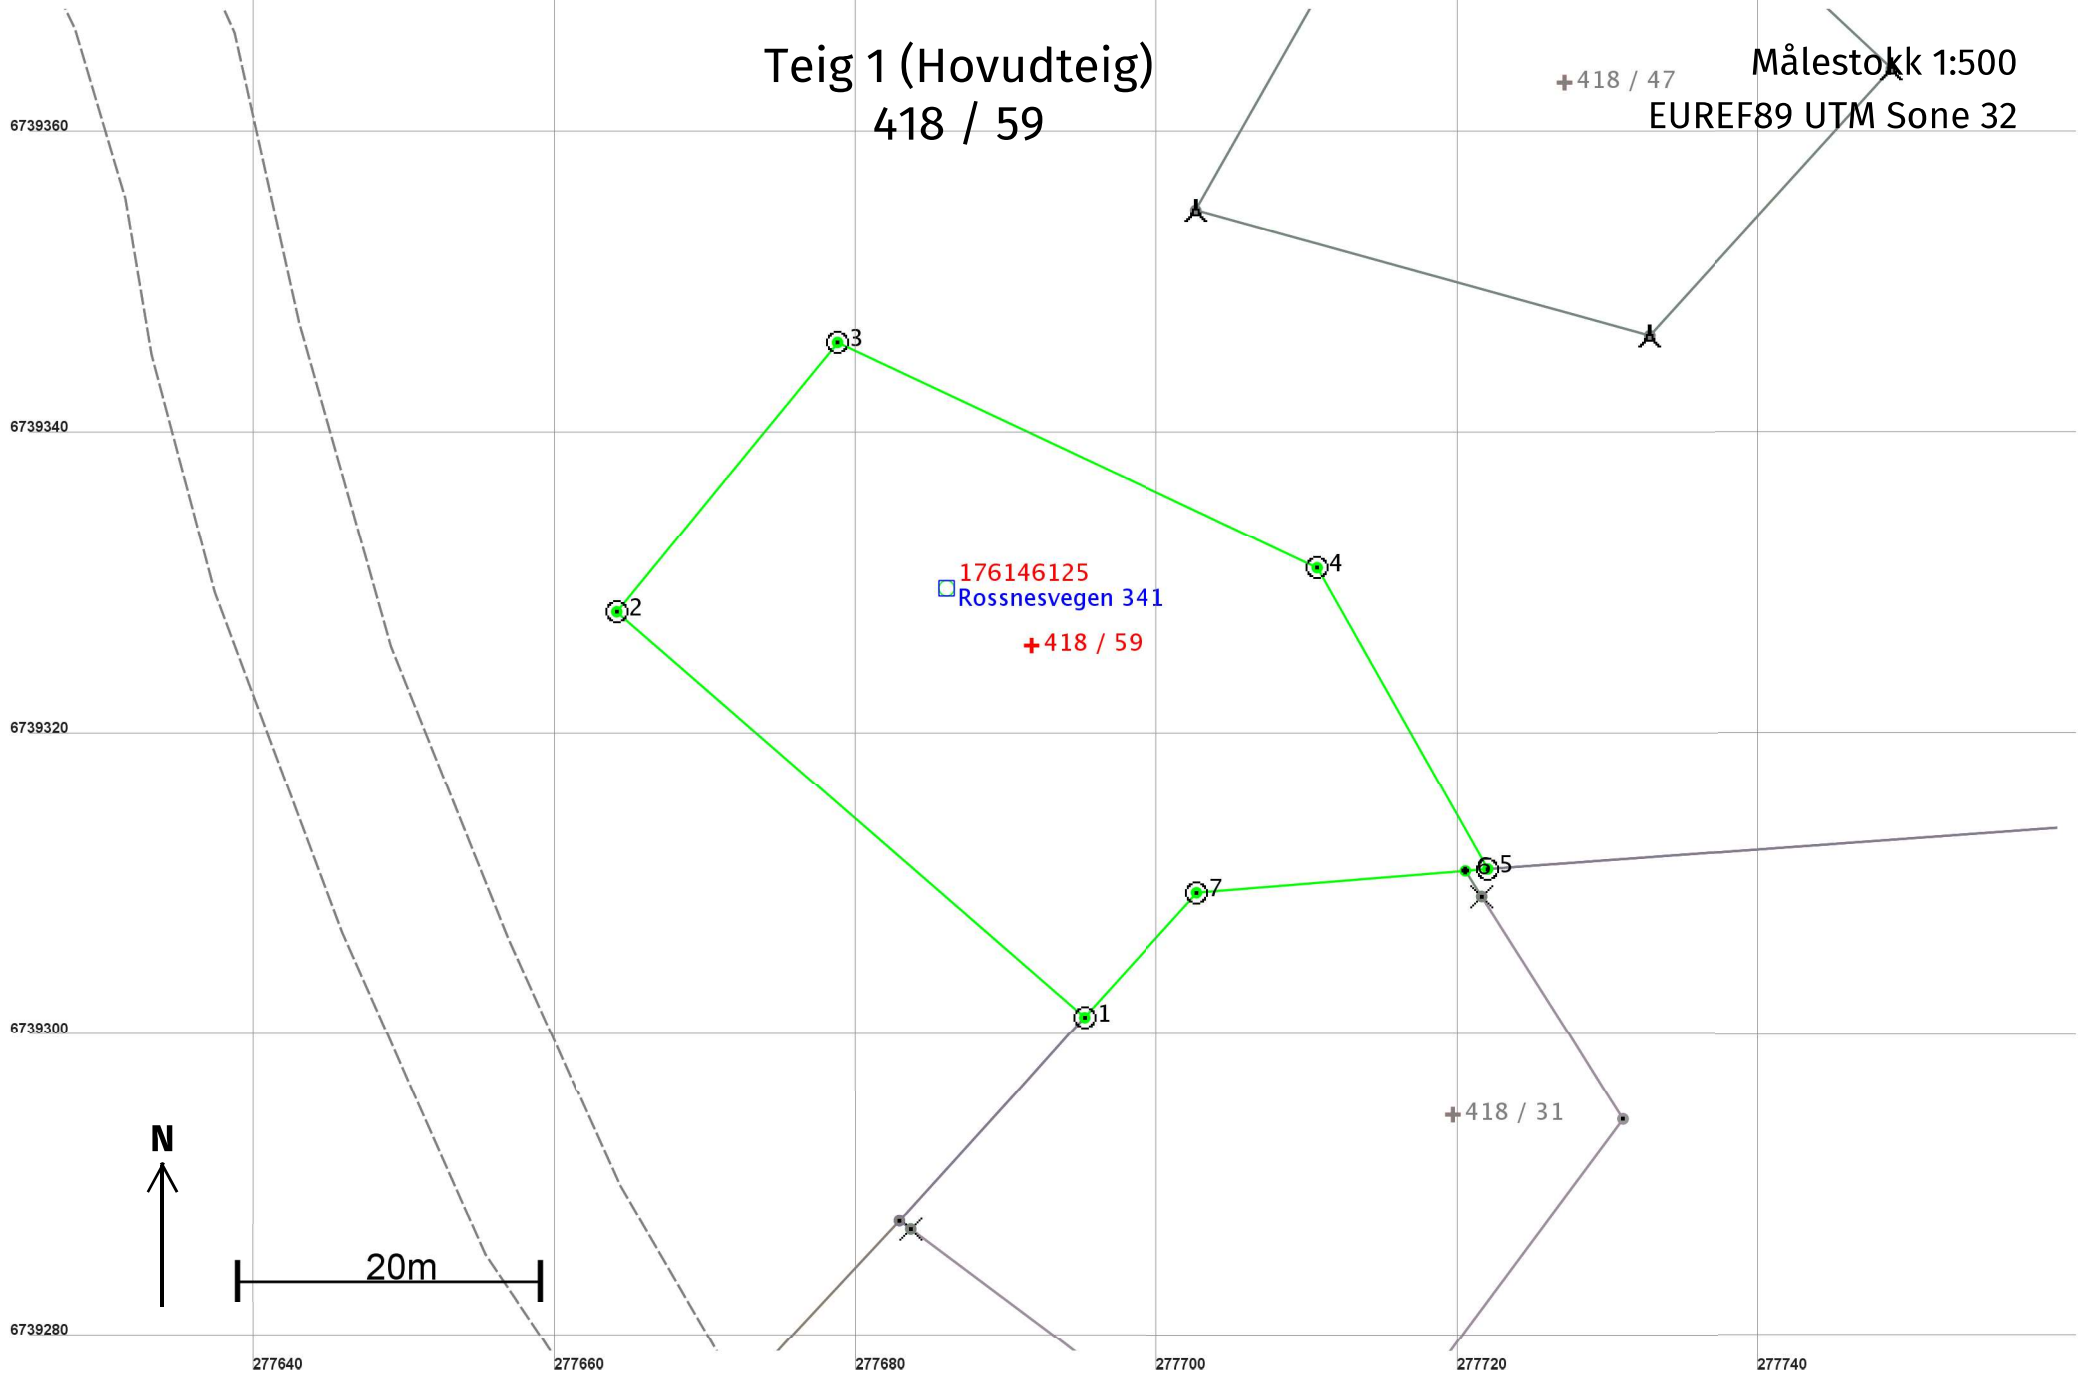

## Areal og koordinatar

**Areal:** 1 314,5

**Arealmerknad:**

**Representasjonspunkt:** **Koordinatsystem:** EUREF89 UTM Sone 32

**Nord:** 6739326

**Aust:** 277692

### Grensepunkt / Grenselinje

### Ytre avgrensing

| Løpenr | Nord       | Aust      | Grensemerke nedsett i / Lengde (m) | Grensepunkttype / Linjeinformasjon | Målemetode                              | Nøyaktighet (SD i cm) | Radius |
|--------|------------|-----------|------------------------------------|------------------------------------|---|-----------------------|--------|
| 1      | 6739301,55 | 277695,15 | Jord<br>41,04                      | Offentleg godkjent grensemerke     | 96 GPS kinematisk (Real time kinematic) | 10                    |        |
| 2      | 6739328,46 | 277664,16 | Jord<br>23,12                      | Offentleg godkjent grensemerke     | 96 GPS kinematisk (Real time kinematic) | 10                    |        |
| 3      | 6739346,37 | 277678,79 | Jord<br>35,20                      | Offentleg godkjent grensemerke     | 96 GPS kinematisk (Real time kinematic) | 10                    |        |
| 4      | 6739331,37 | 277710,63 | Jord<br>22,97                      | Offentleg godkjent grensemerke     | 96 GPS kinematisk (Real time kinematic) | 10                    |        |
| 5      | 6739311,38 | 277721,94 | Jordfast stein<br>1,49             | Offentleg godkjent grensemerke     | 96 GPS kinematisk (Real time kinematic) | 10                    |        |
| 6      | 6739311,26 | 277720,46 | Umerkt<br>17,89                    |                                    | 69 Utrekna                              | 10                    |        |
| 7      | 6739309,82 | 277702,62 | Jord<br>11,14                      | Offentleg godkjent grensemerke     | 96 GPS kinematisk (Real time kinematic) | 10                    |        |