

Situasjonskart -
GNR 420 BRN 38 OG GNR 420 BRN 39
ALVER KOMMUNE


SAMMENFØYNING AV DE TO GBRN.



Dato: 24-06-2021

Målestokk: 1:500



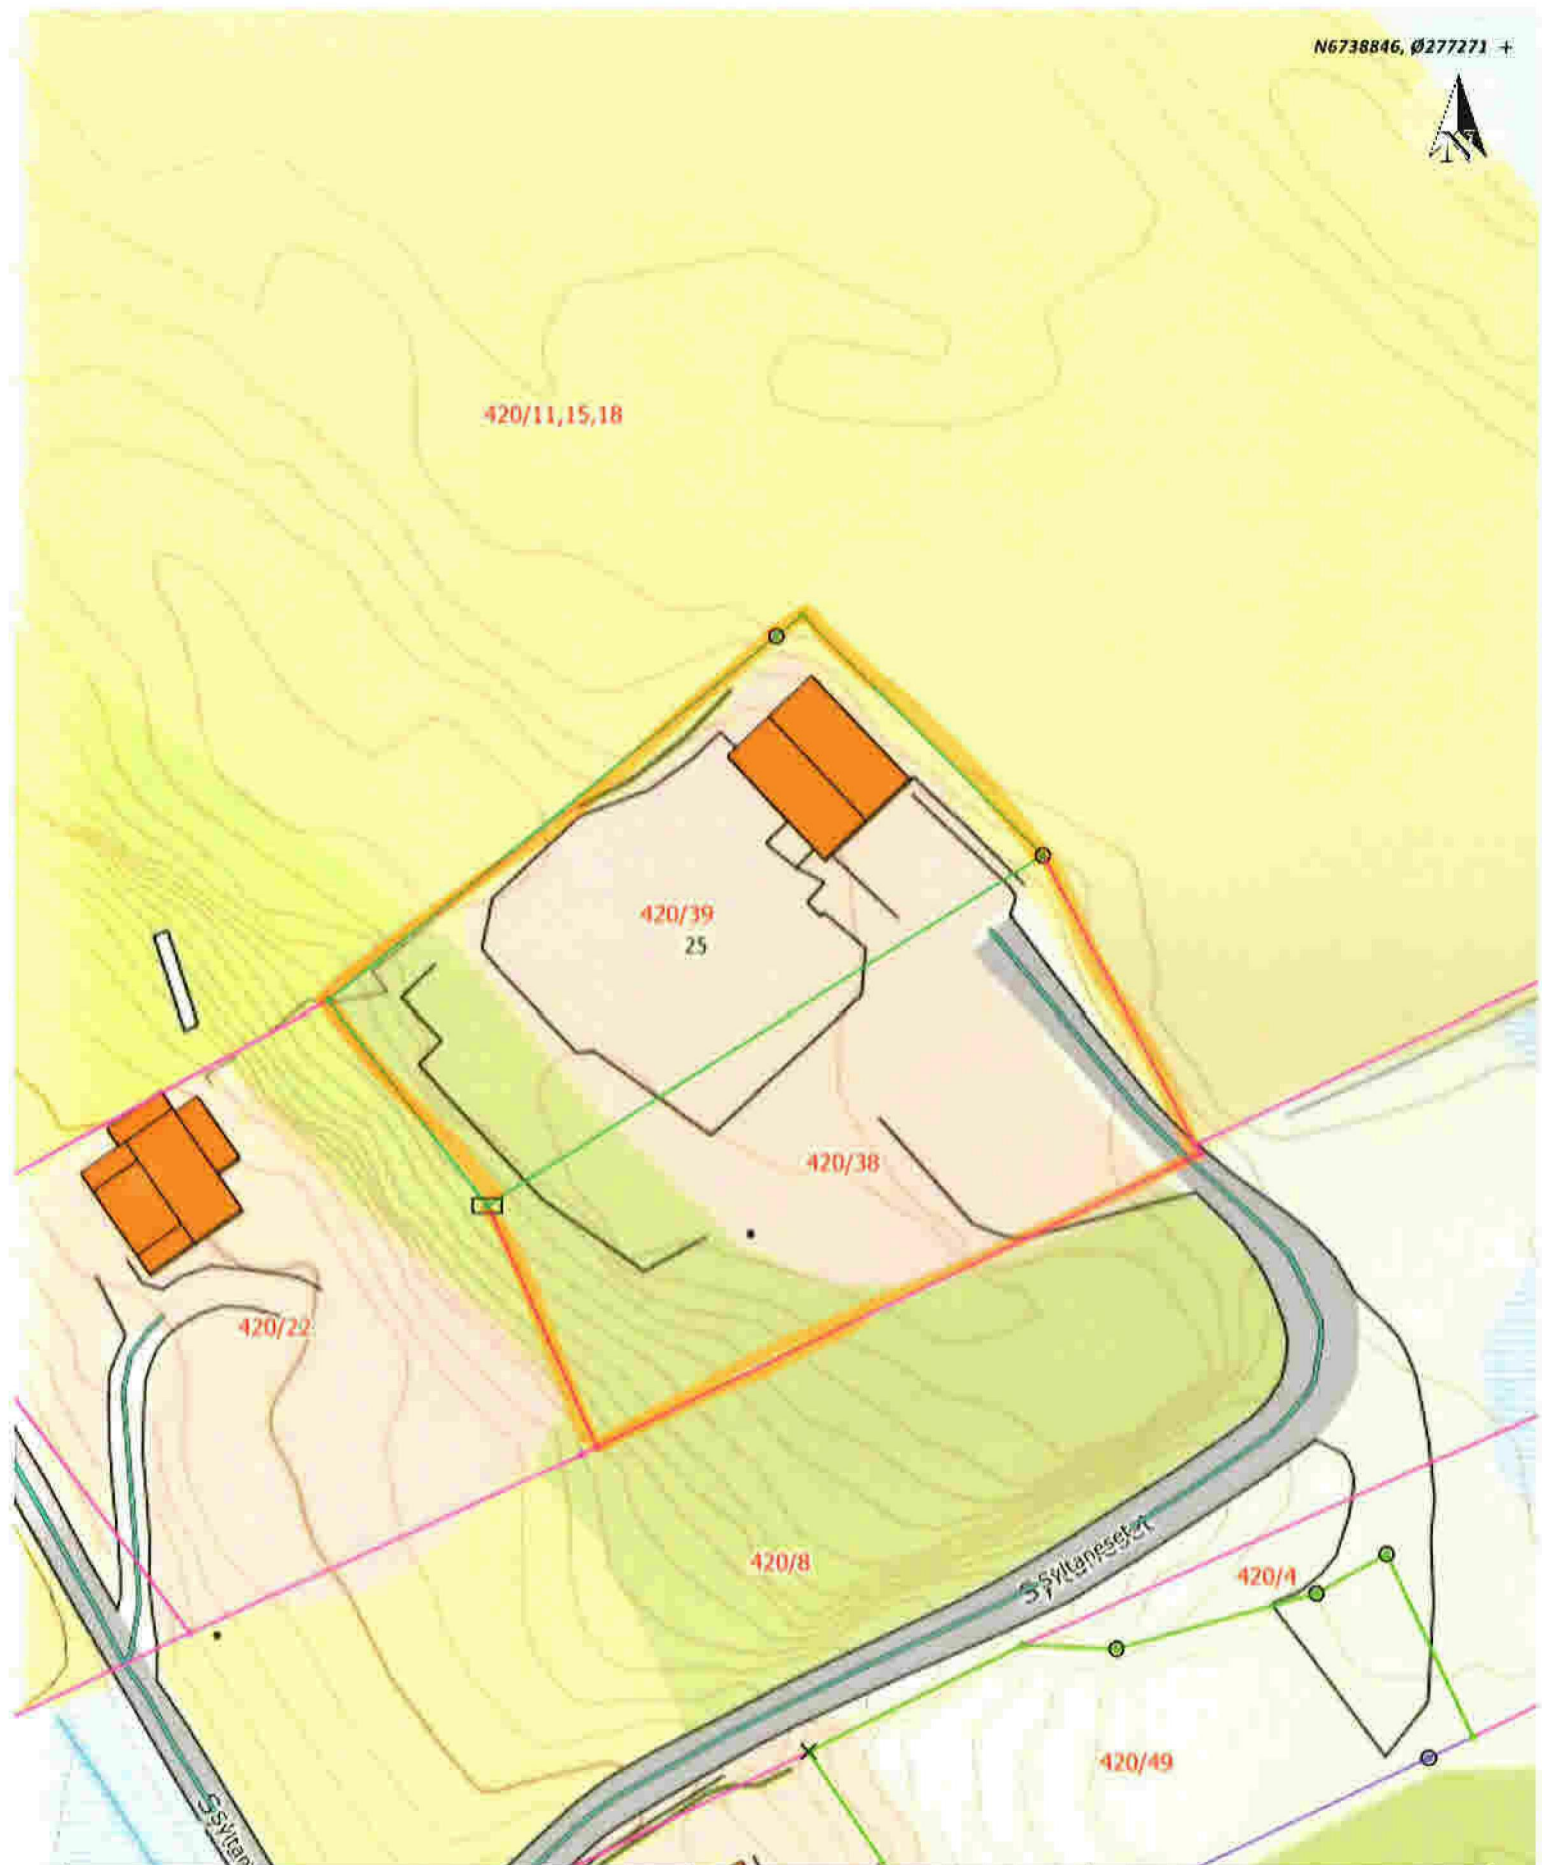

Situasjonskart -
 GNR 420 BRN 38 OG GNR 420 BRN 39
 ALVER KOMMUNE

SAMMENFØYNING AV DE TØ GBRN.



Dato: 24-06-2021

Målestokk: 1:500

↔ 15m