


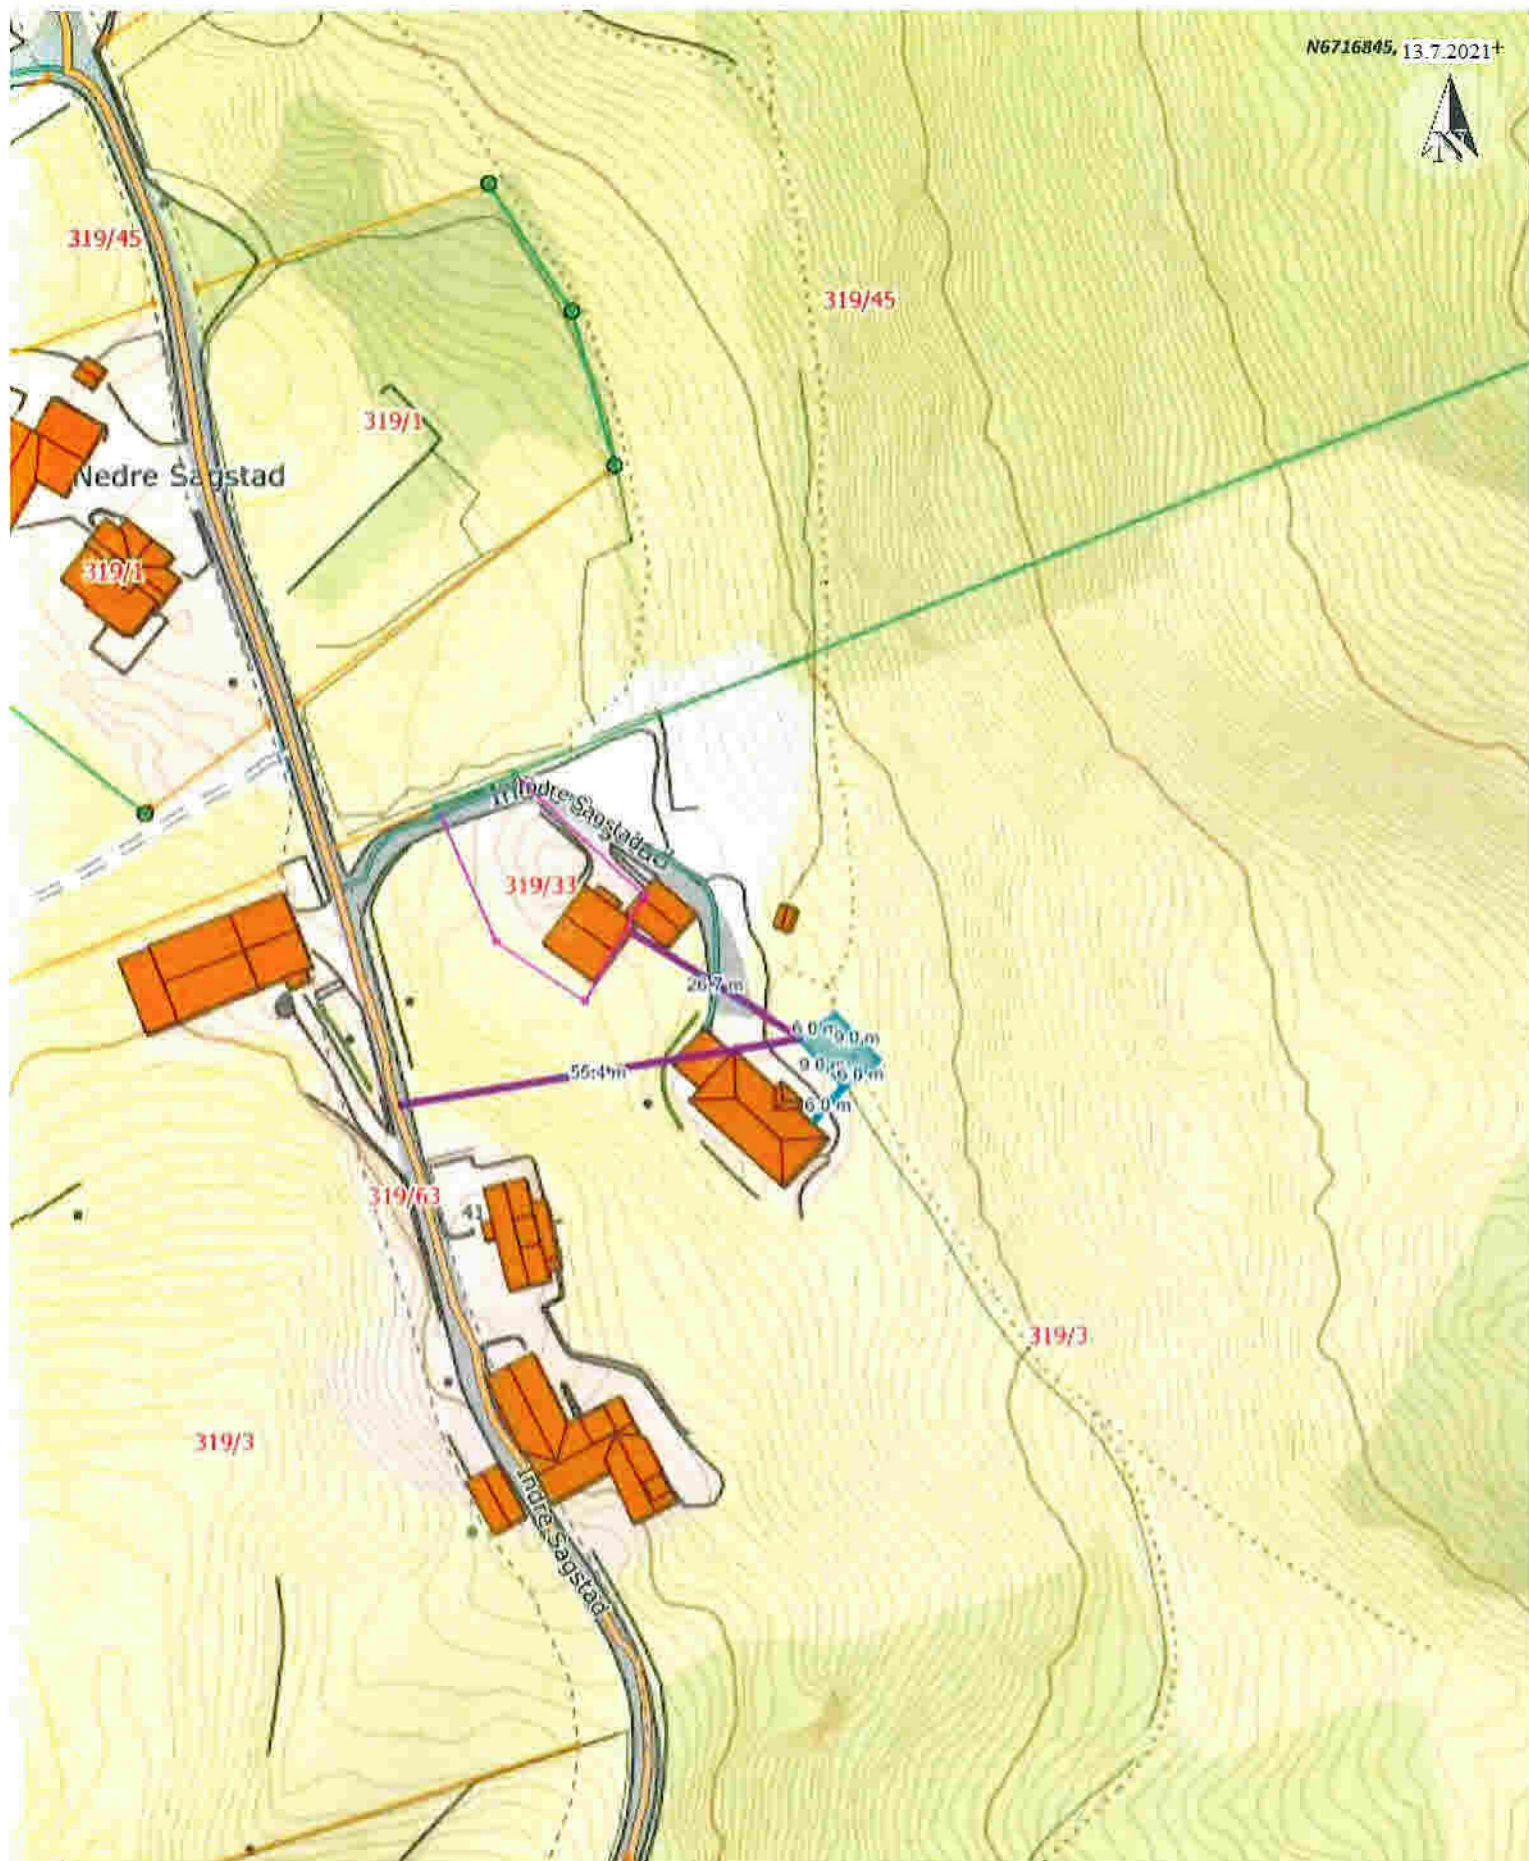

Situasjonskart -

Dato: 09-07-2021

NHdigi.no

Målestokk: 1:1 000

30m